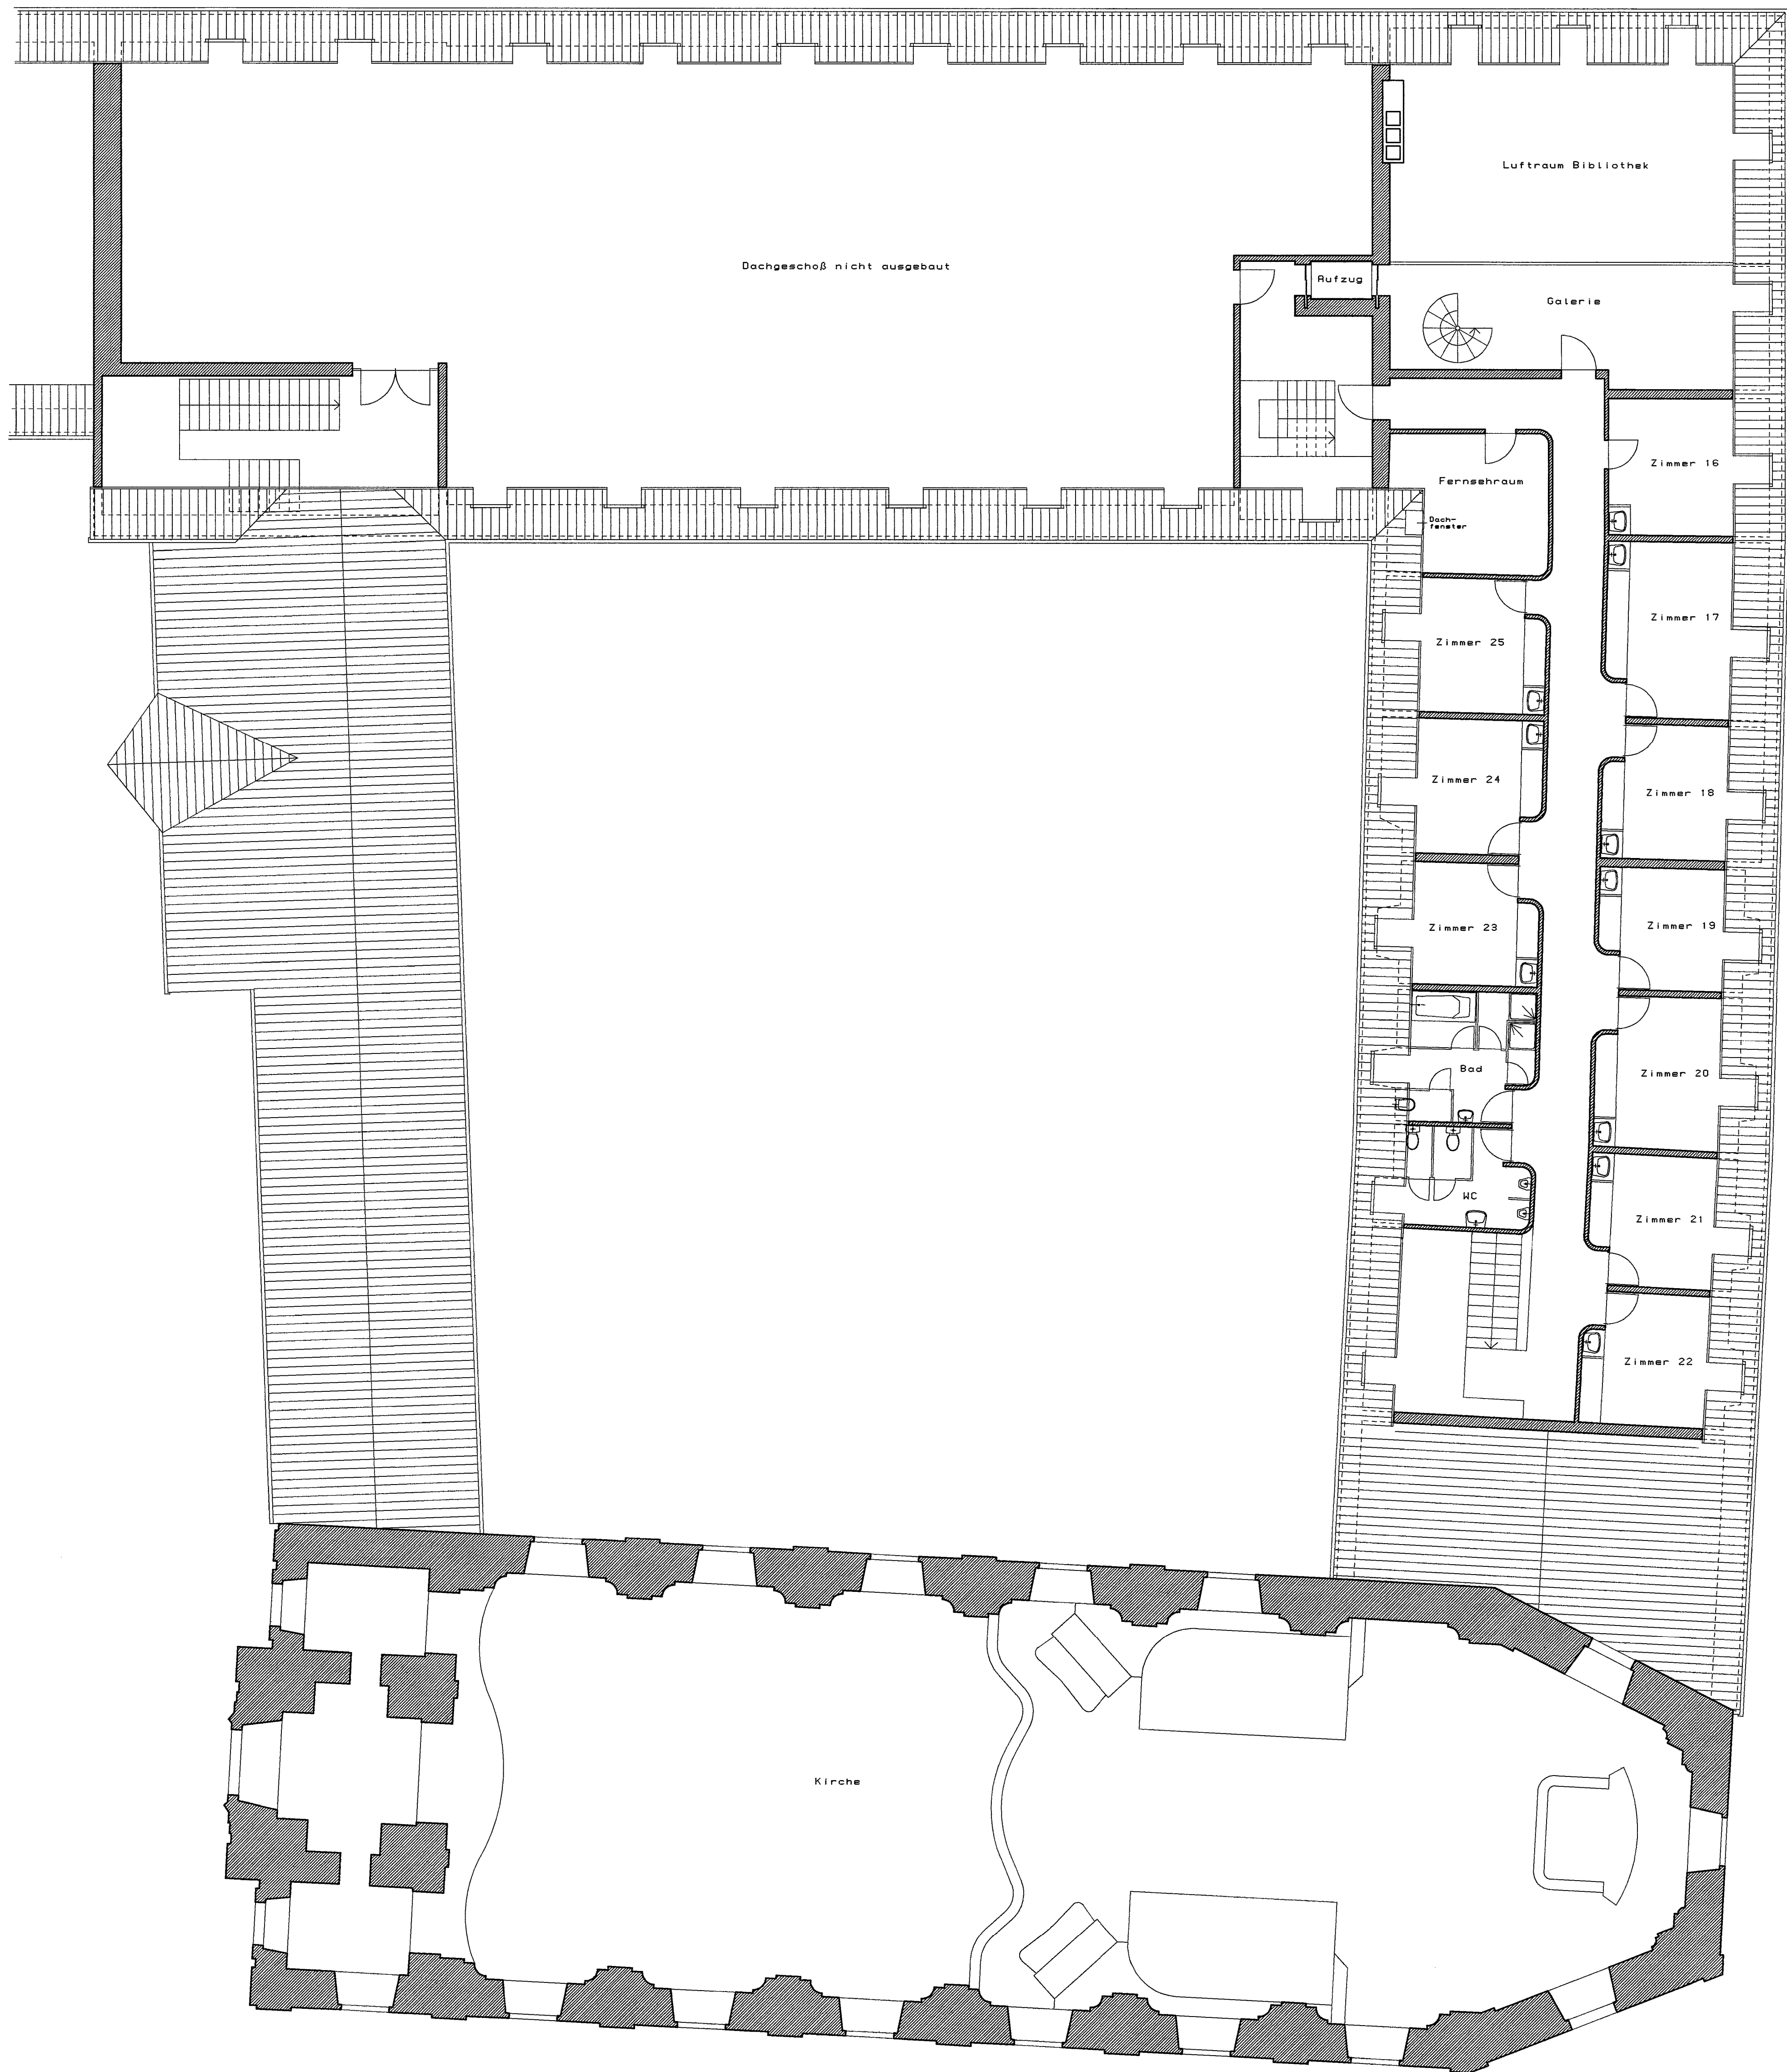


Projekt

Bestandsaufnahme des Karmelitenklosters
in Springiersbach

Bauteil

Bestandsplan

Dachgeschoß, Ost- und Nordflügel

Bauort

54538 Bengel / Eifel
Springiersbach
Landkreis Bernkastel - Wittlich

Bauherr

Konvent der Karmeliten
Springiersbach
54538 Bengel / Eifel

Grundstueckseigentuemer

siehe Bauherr

Datum

24.02.2000

Masstab

1 / 100

Geeändert am,

Entwurfsverfasser

ARCHITEKTURBÜRO
HANS SÜSS
Regensburger Str. 54, Ruf 09421 / 8 02 04
94315 STRAUBING

Reg. Nr.

516.4.99