



Bestandszeichnungen Typenprojekt




Zeichnung 1 Ansicht Nord

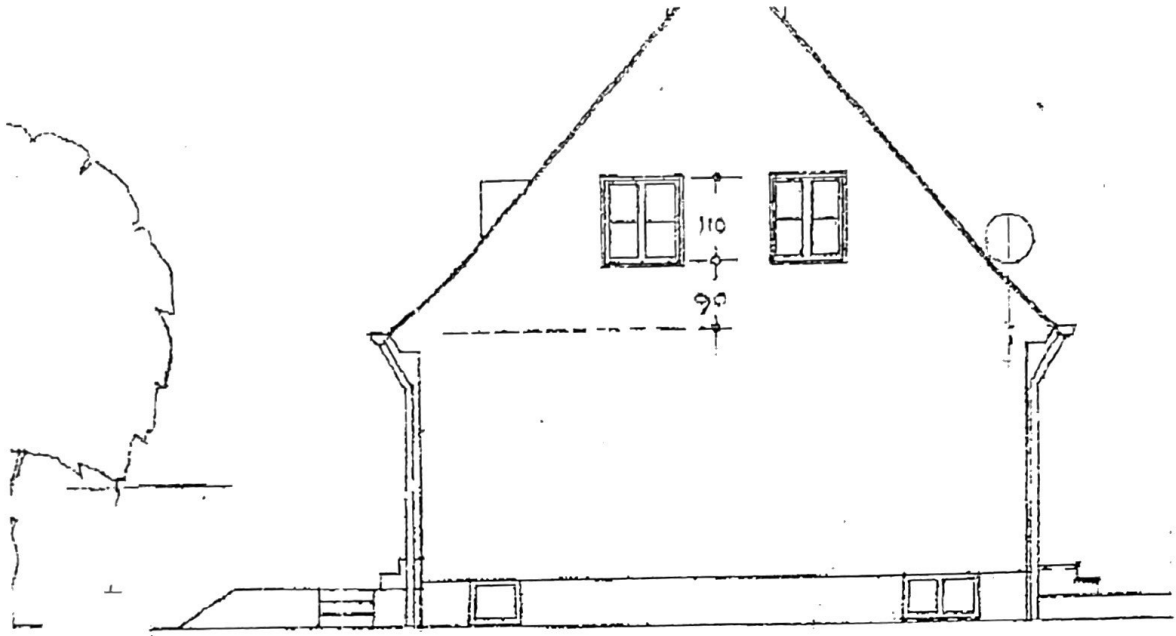


Zeichnung 2 Ansicht Ost

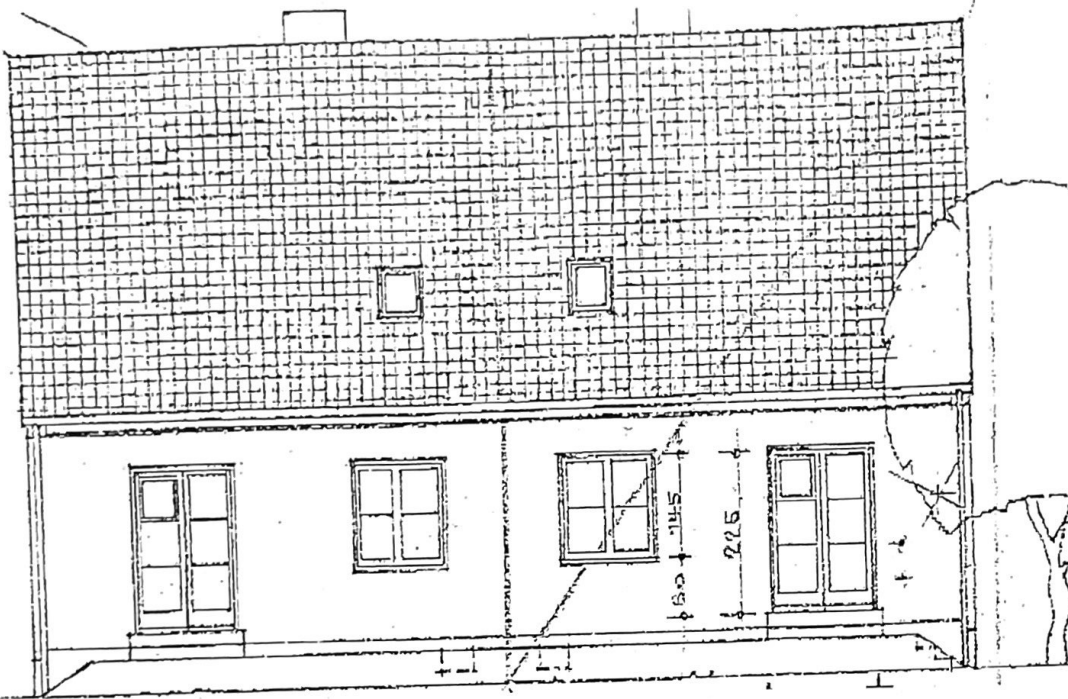


Zeichnung 3 Ansicht West

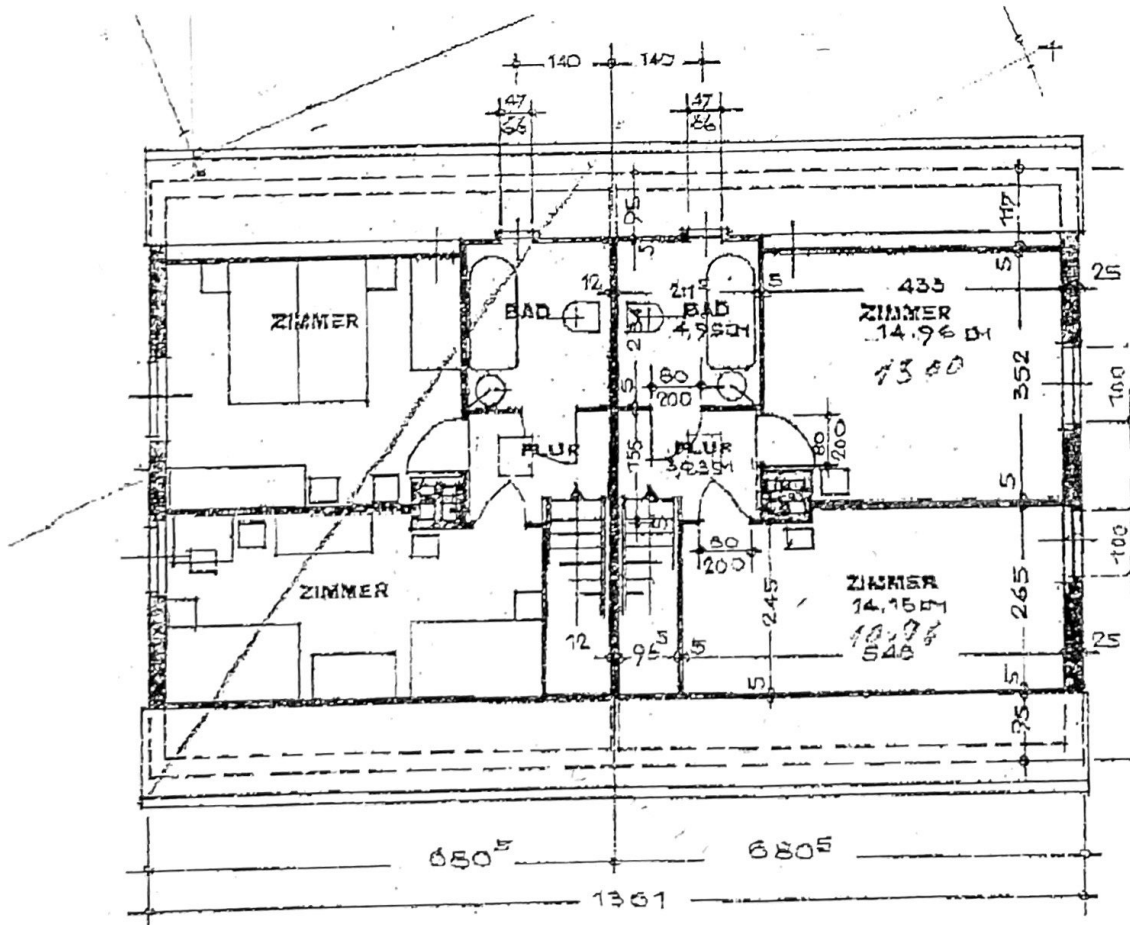

Zeichnung 4 Grundriss DG

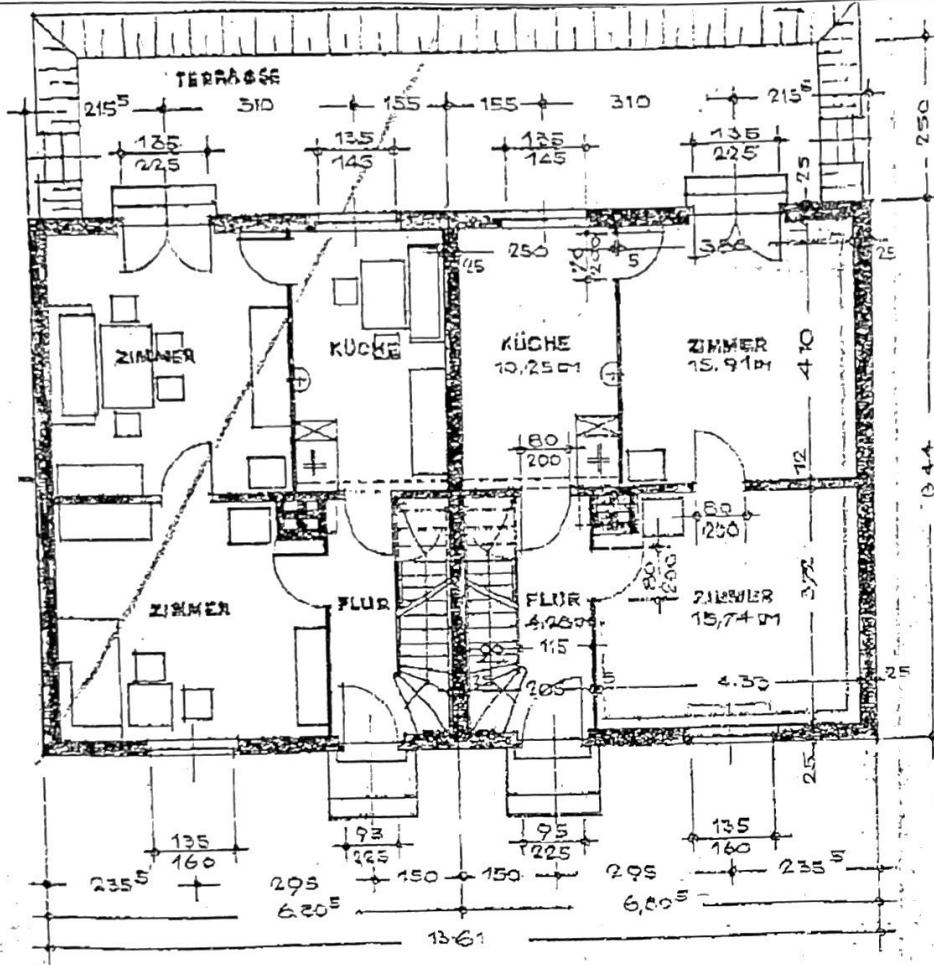

Zeichnung 5 Grundriss EG

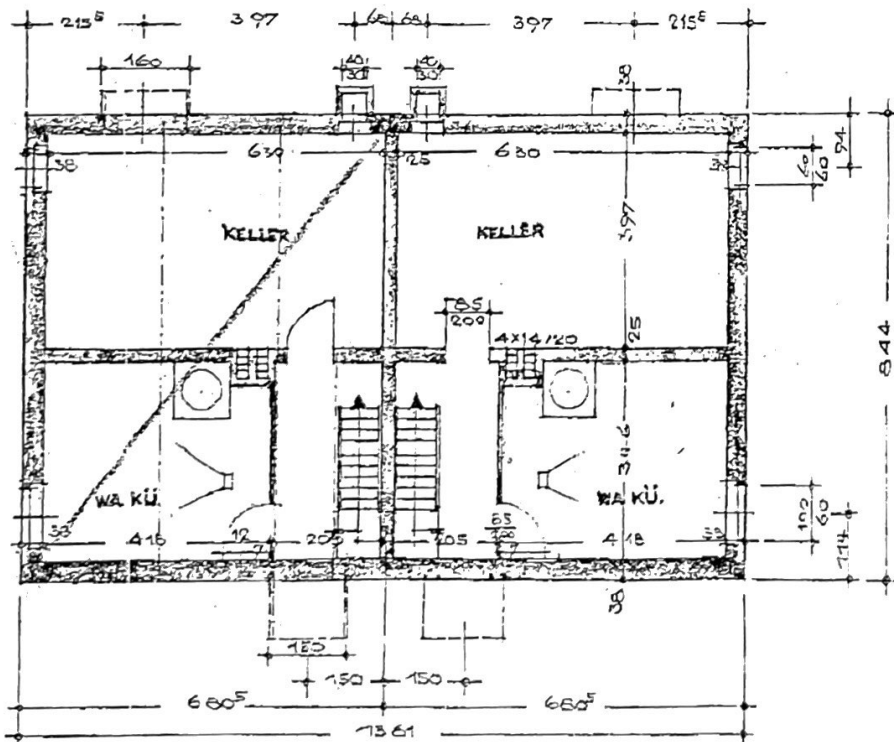

Zeichnung 6 Grundriss KG