





Bestandsplan Strom für Anfrage-ID: 20251020_153715039
Bahngasse, Lustenau

Bestandsplan Strom

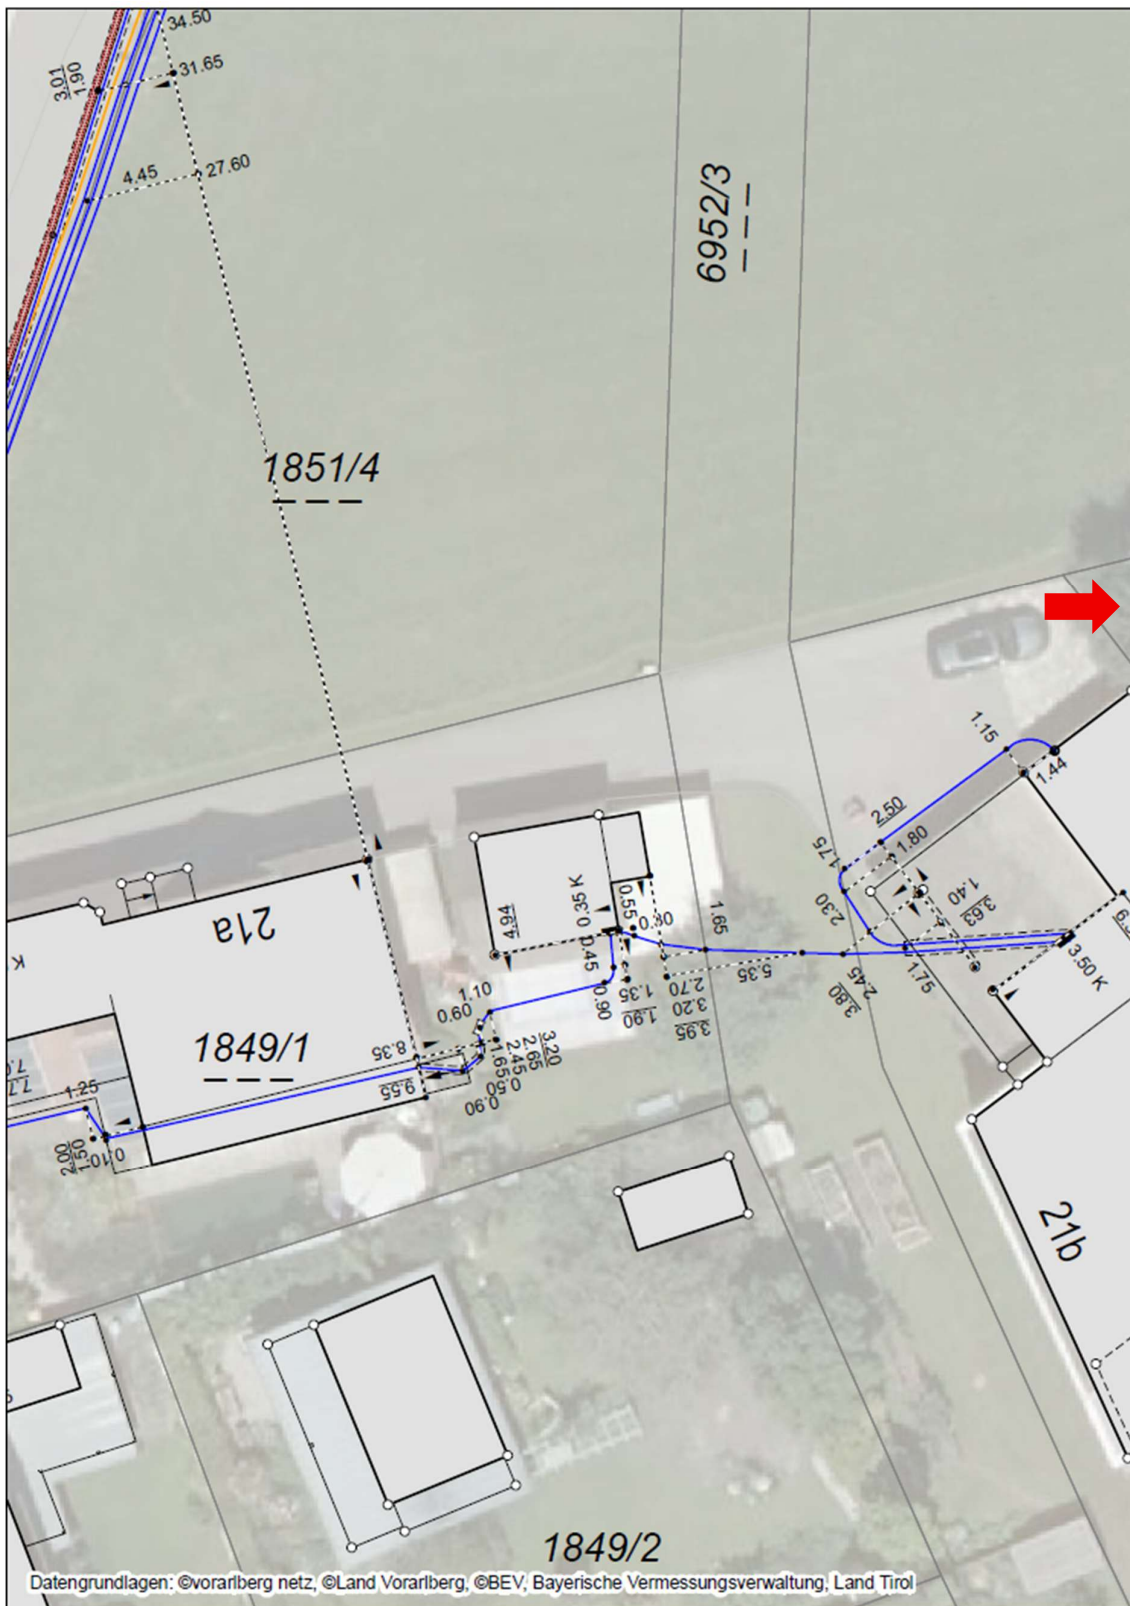

Bestandsplan Strom für Anfrage-ID: 20251020_153715039
Bahngasse, Lustenau

Bestandsplan Strom

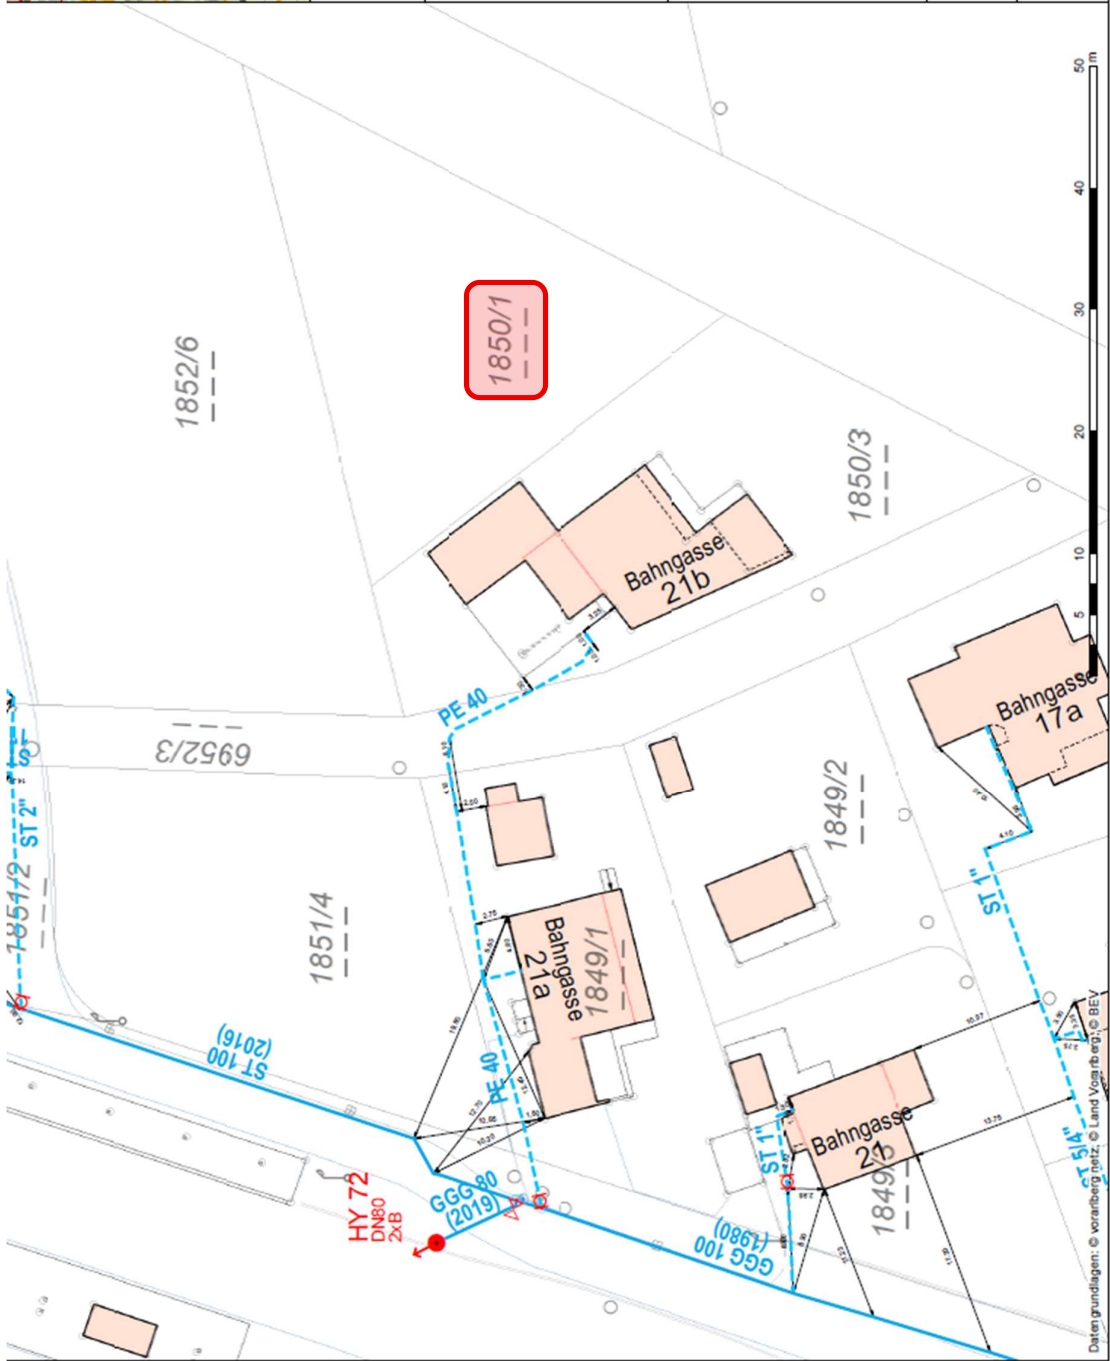

Bestandsplan Wasserversorgung

Wasserwerk Lustenau

Augartenstraße 5
6890 Lustenau
Telefon: 055778181-5800
lothar.isele@lustenau.at




Erstellt für Maßstab
1:500

Ersteller Lothar Isele

Erstellungsdatum 13.10.2025

Nicht rechtsverbindlicher Ausdruck aus dem
geografischen Informationssystem (GIS).
Änderungen sind ohne Gewähr.
Haftung übernimmt:
vorarlberg
netz

Bestandsplan Wasser

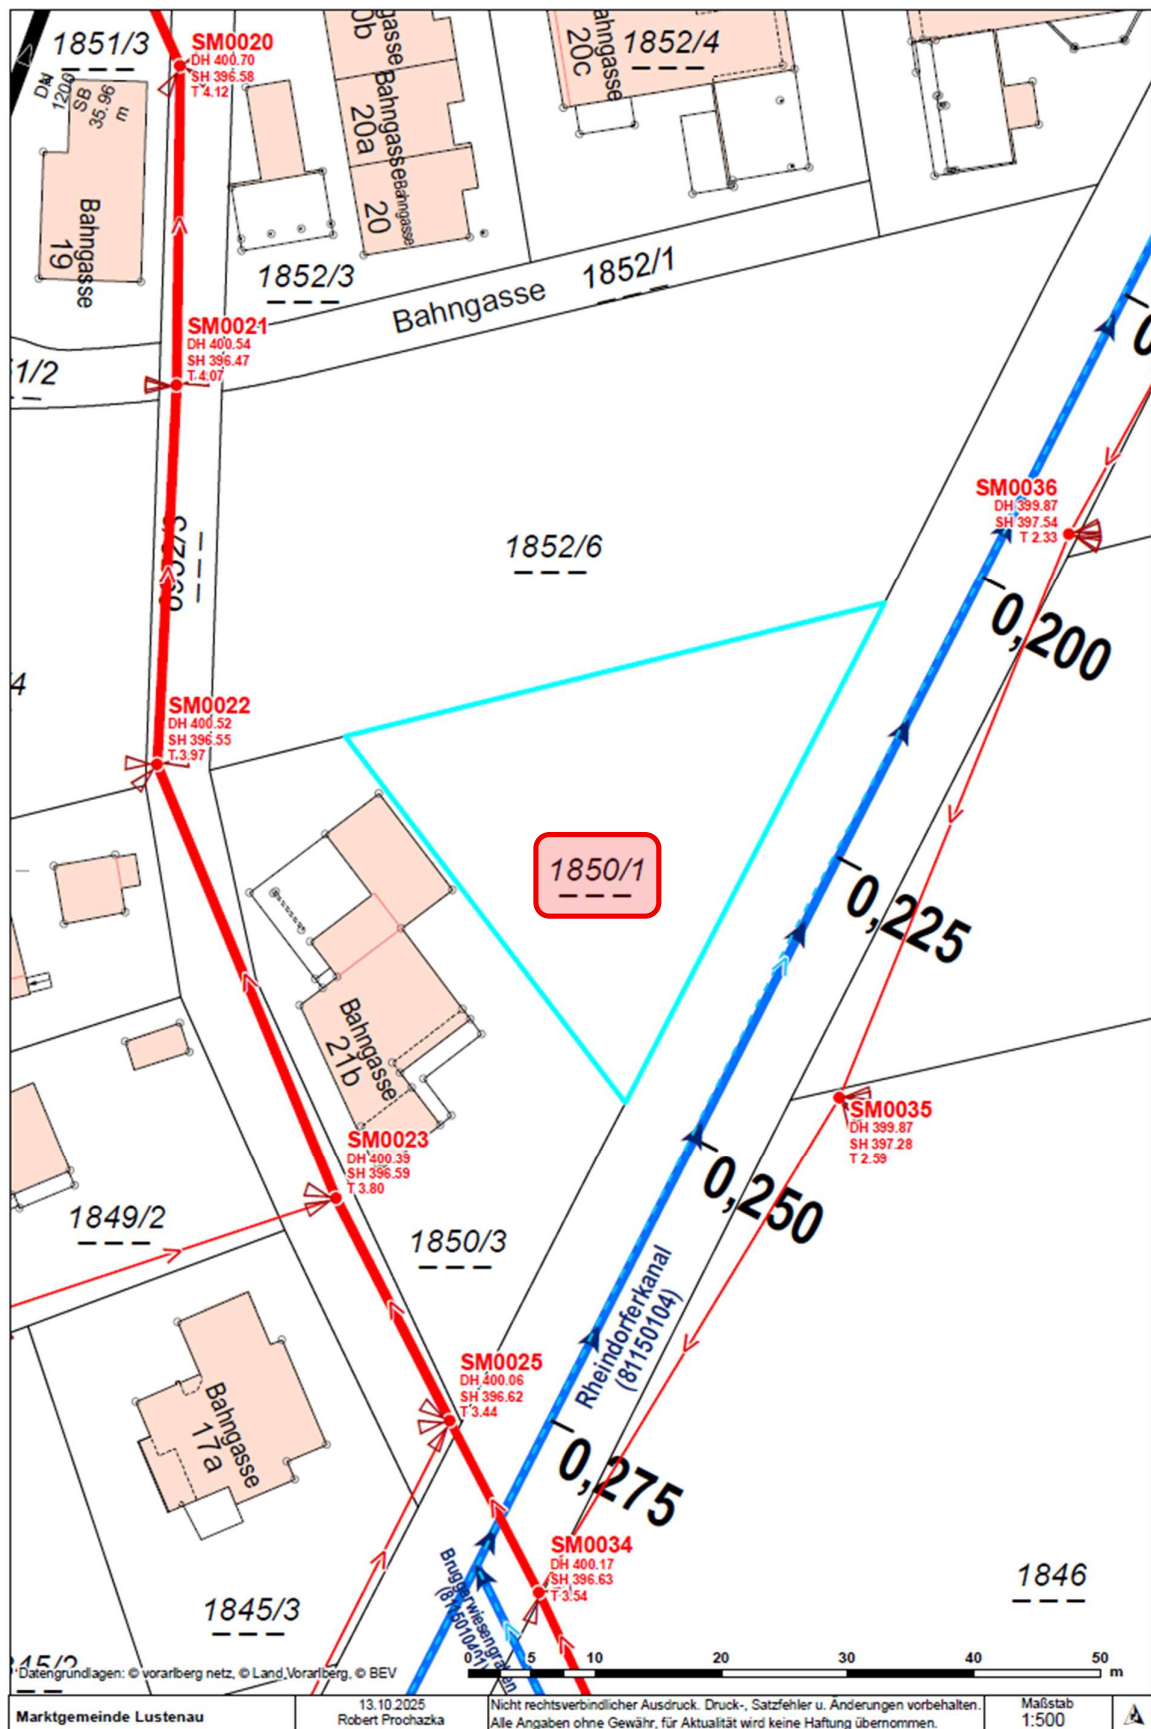

Bestandsplan Kanal

A1

Ausdruck aus dem Geodatenbestand von A1



2.5m 5m 7.5m 10m 12.5m

Blatt-Nr. 2/5

Wichtiger Hinweis: Es wird keinerlei Haftung bezüglich Genauigkeit und Rechtssicherheit übernommen!
Stand vom: 11.10.2025 und gültig 14 Tage
Auftragsnummer: 69531518

Bestandsplan A1