


BESTANDSPLAN

Wohn- und Geschäftshaus
Buchenrain 132
73037 Göppingen-Ursenwang


2. Untergeschoss
M = 1:100

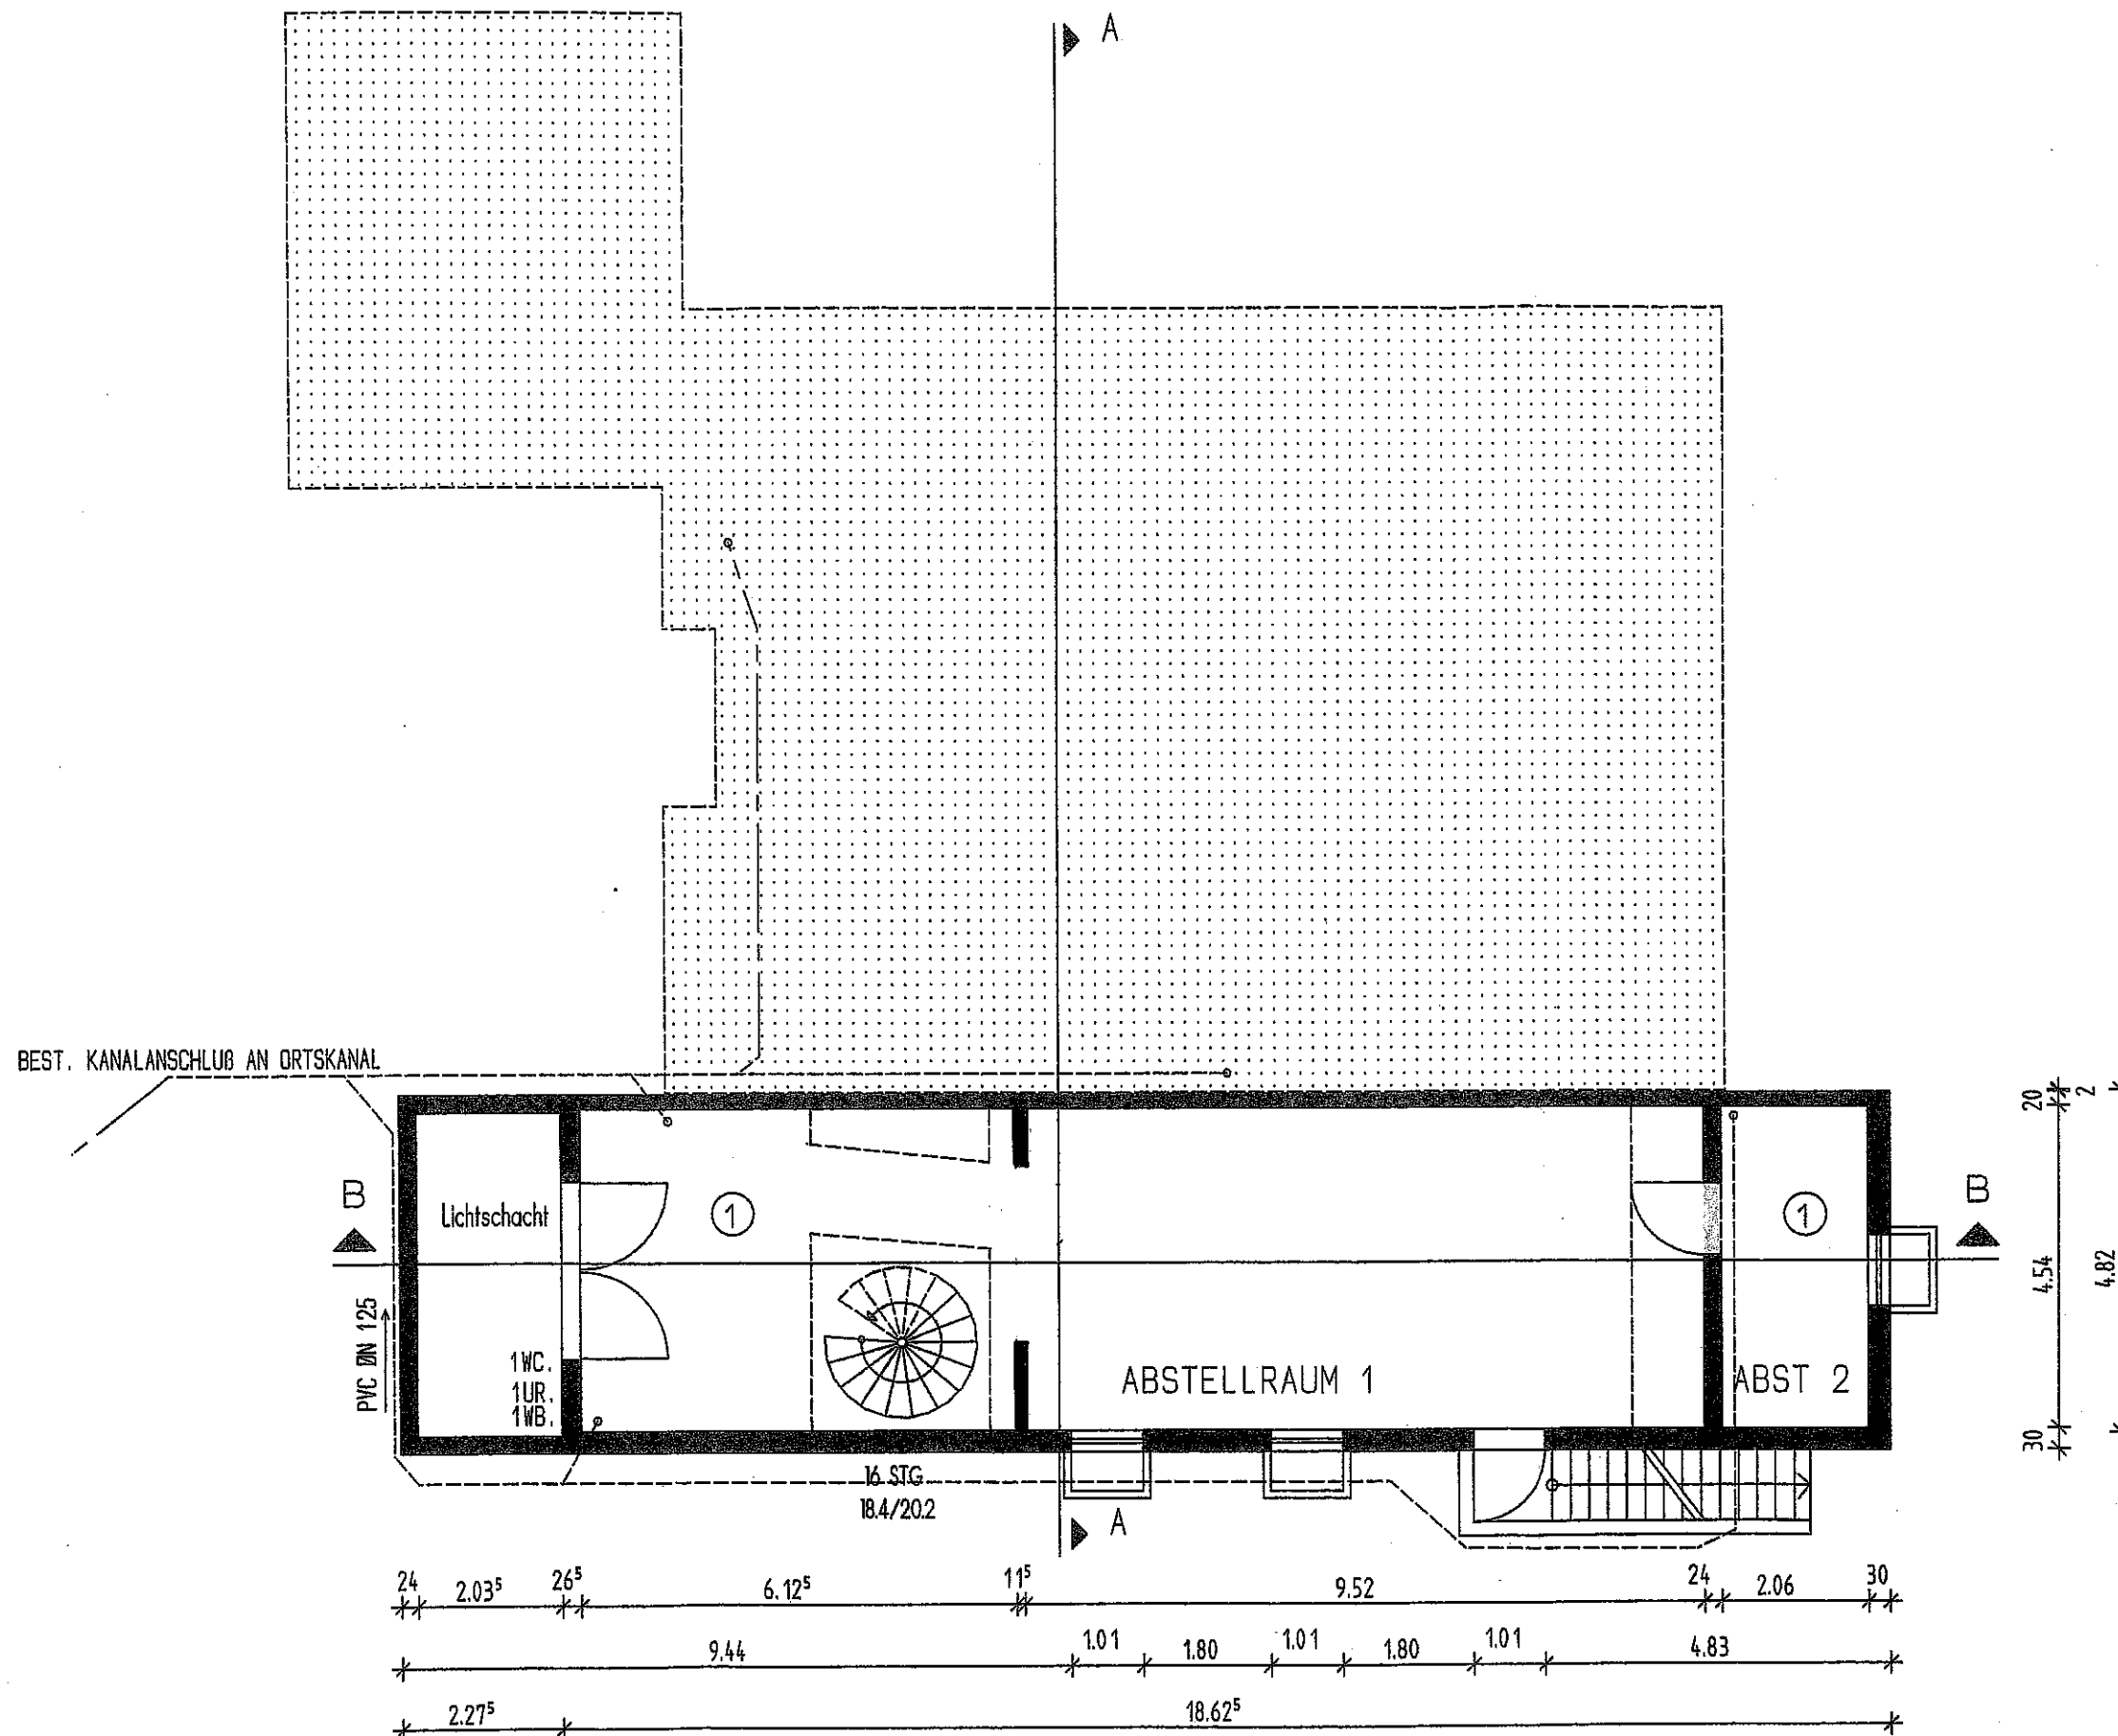

FRANK ANDERS

Dipl.-Ing.(FH) - Freier Architekt
Birkenweg 13 - 73114 Schlat
Tel.: 07161/811677 Fax 811695

Datum: 15.12.2020

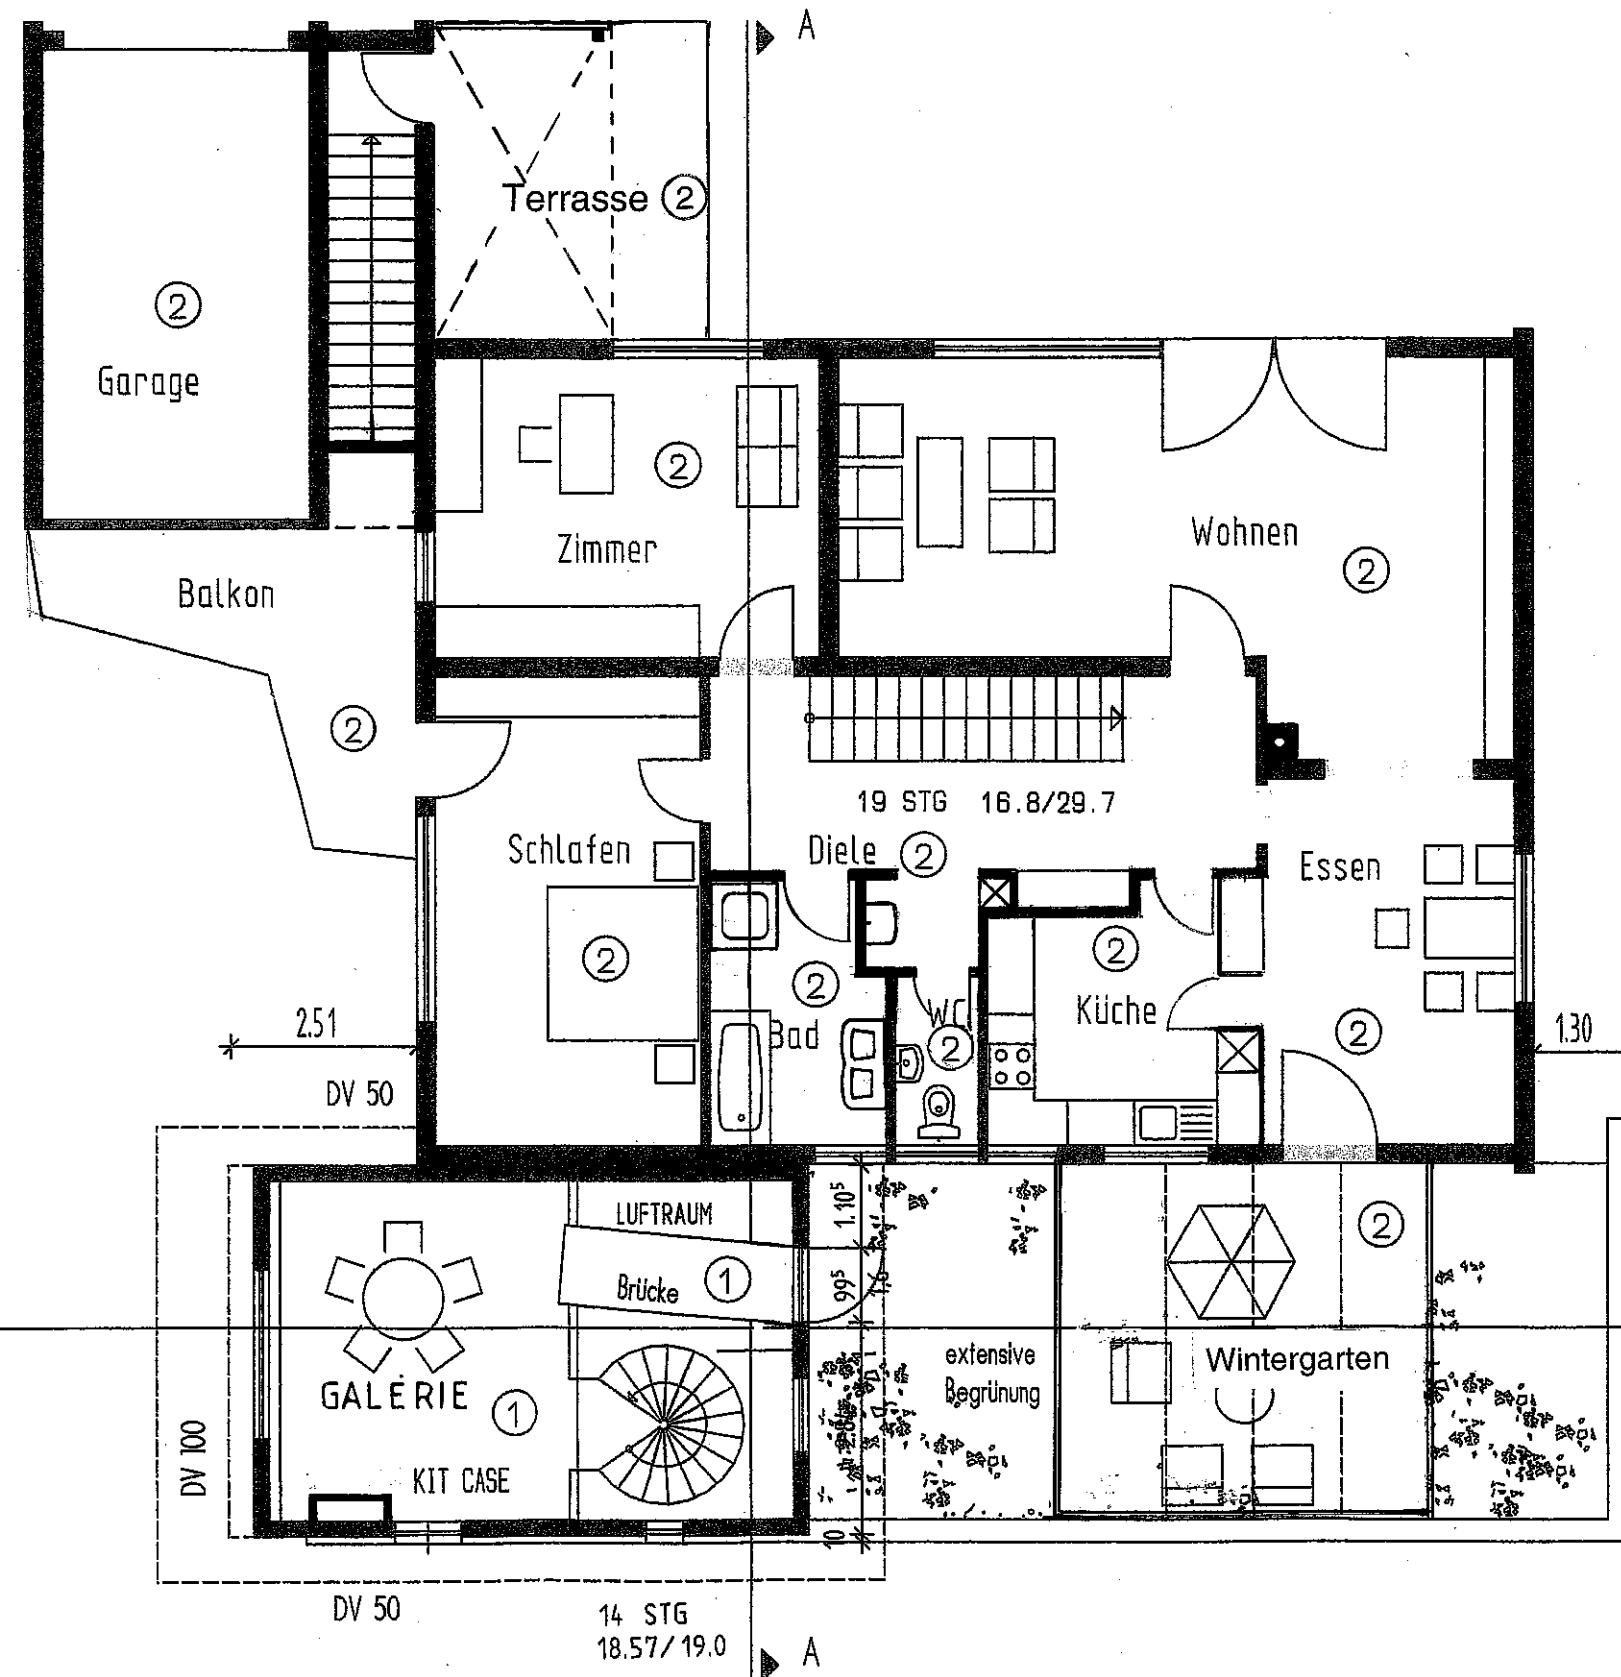


FRANK ANDERS
Dipl.-Ing.(FH) - Freier Architekt
Birkenweg 13 - 73114 Schlat
Tel.: 07161/811677 Fax 811695
Datum: 15.12.2020

BESTANDSPLAN

Wohn- und Geschäftshaus
Buchenrain 132
73037 Göppingen-Ursenwang

Dachgeschoss
M = 1:100

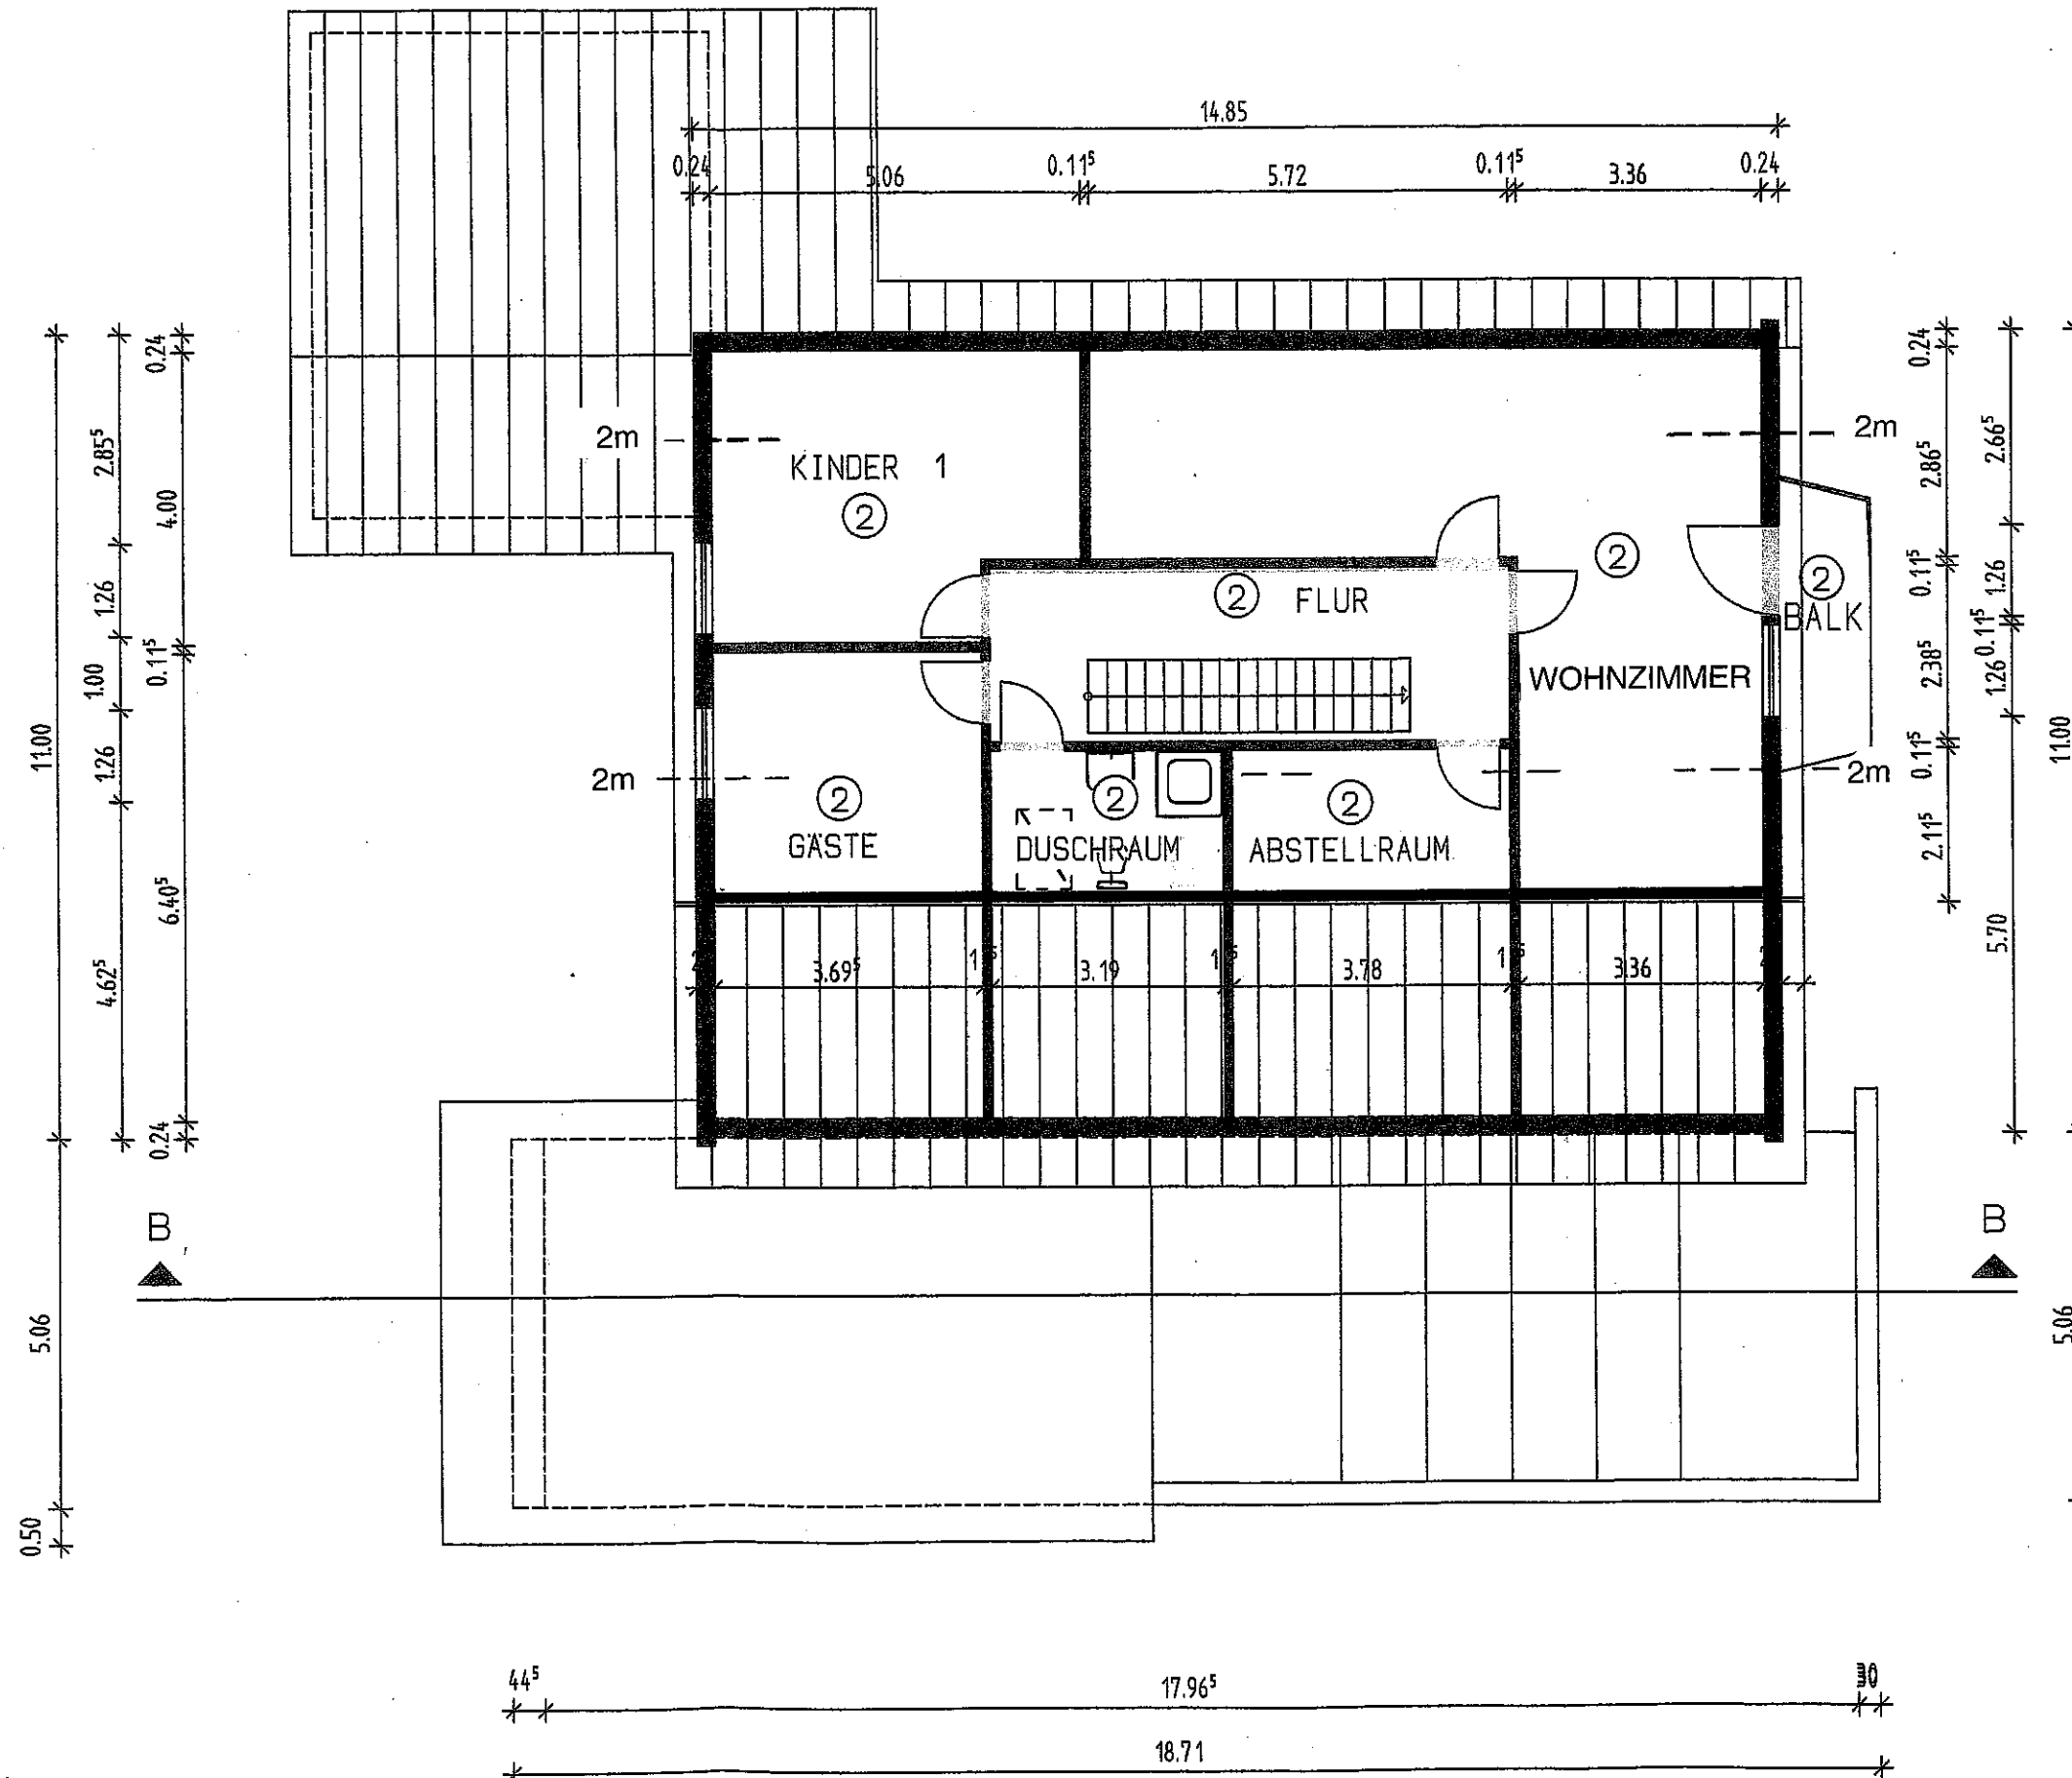

FRANK ANDERS

Dipl.-Ing.(FH) - Freier Architekt
Birkenweg 13 - 73114 Schlat
Tel.: 07161/811677 Fax 811695

Datum: 15.12.2020