


Gesehen
 Bremerhaven, 26. NOV. 1987
 - Feuerwehr
 Brandschutz
 BLATT: 6

BESTANDSZEICHNUNG / LANGESTR. 117
 MÖBEL CENTRAL-VERTRIEB
 MCV, LANGESTR. 117

M 1:100

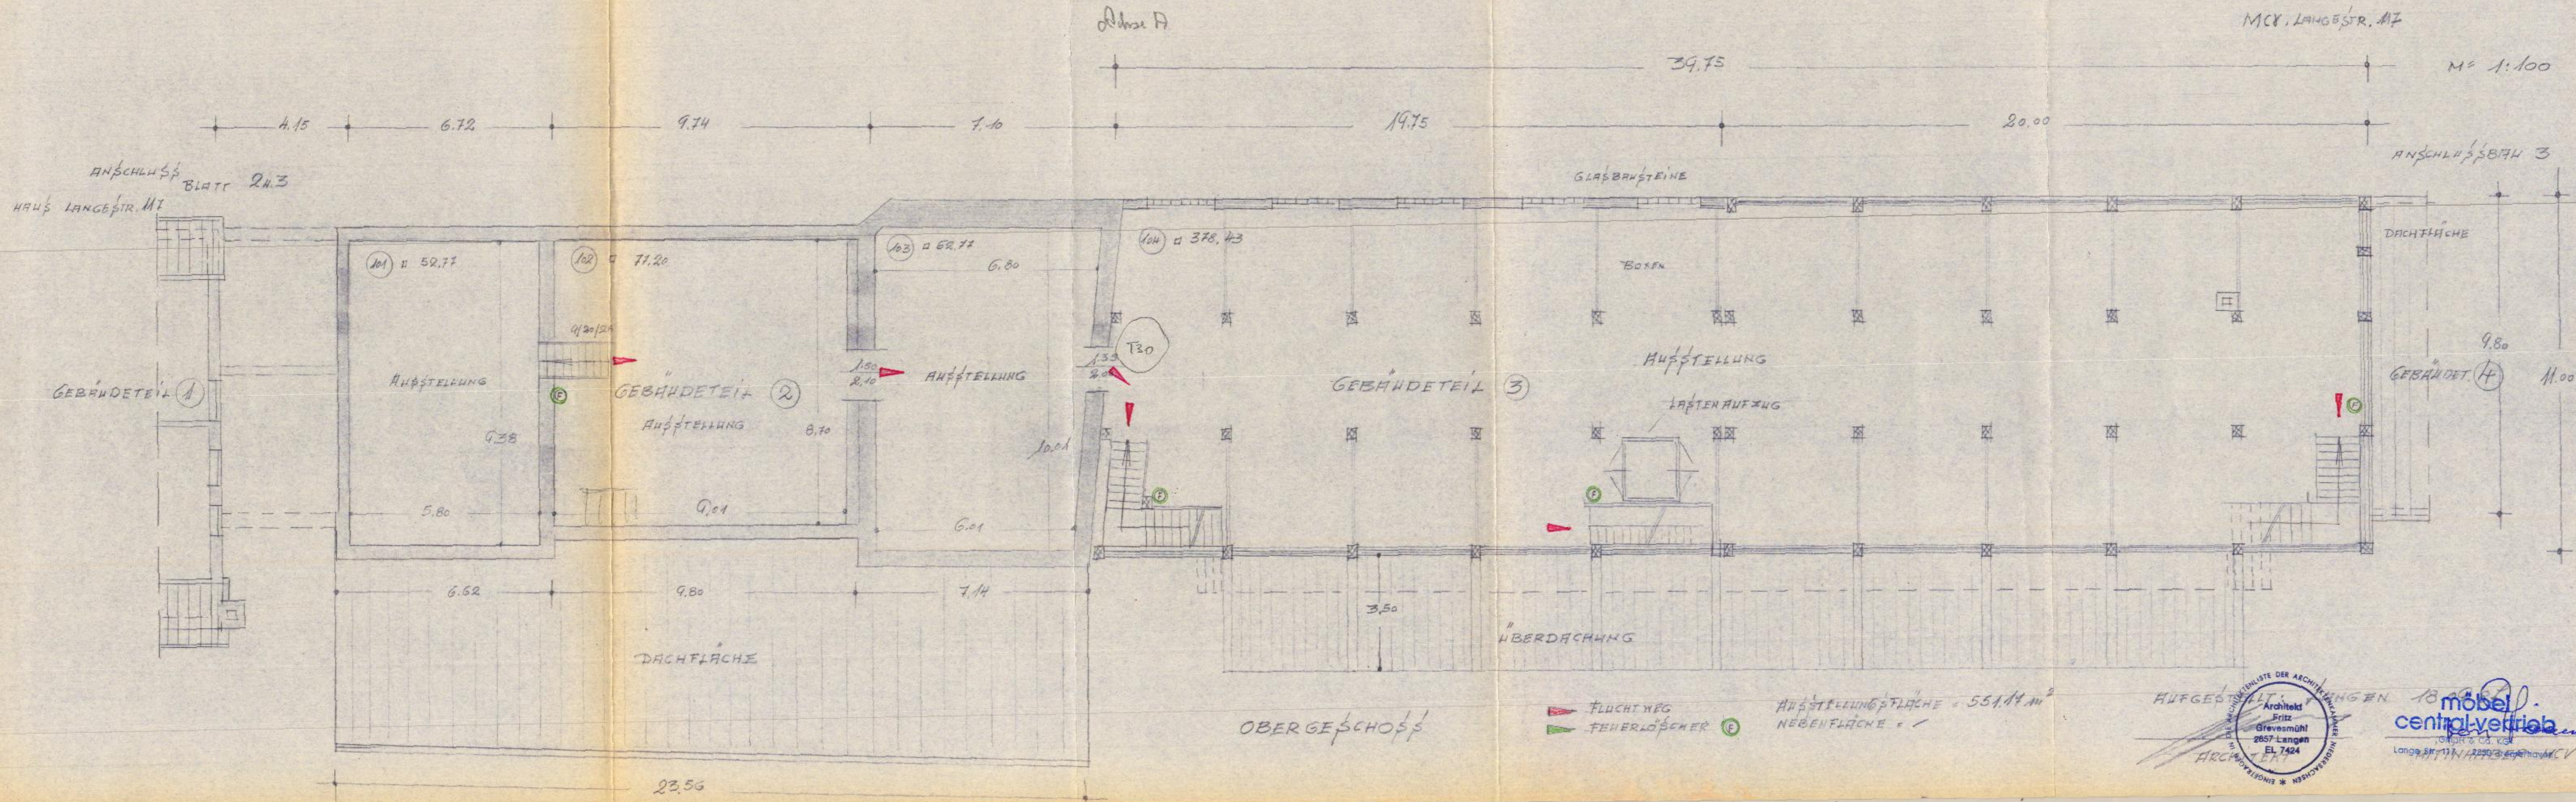

OBERGESCHOSS

FLUCHTWEG
 FEUERLÖSCHER

Ausstellungsfläche = 551,14 m²
 Nebenfäche = /

H. F. G.
 18.11.87
 ARCHITECTURLISTE DER ARCHITECTEN
 Architekt
 Fritz
 Grevesmühl
 2657 Langen
 EL 7424

möbel central-vertrieb
 Lange Str. 117
 2657 Bremerhaven