










OBERGESCHOSS

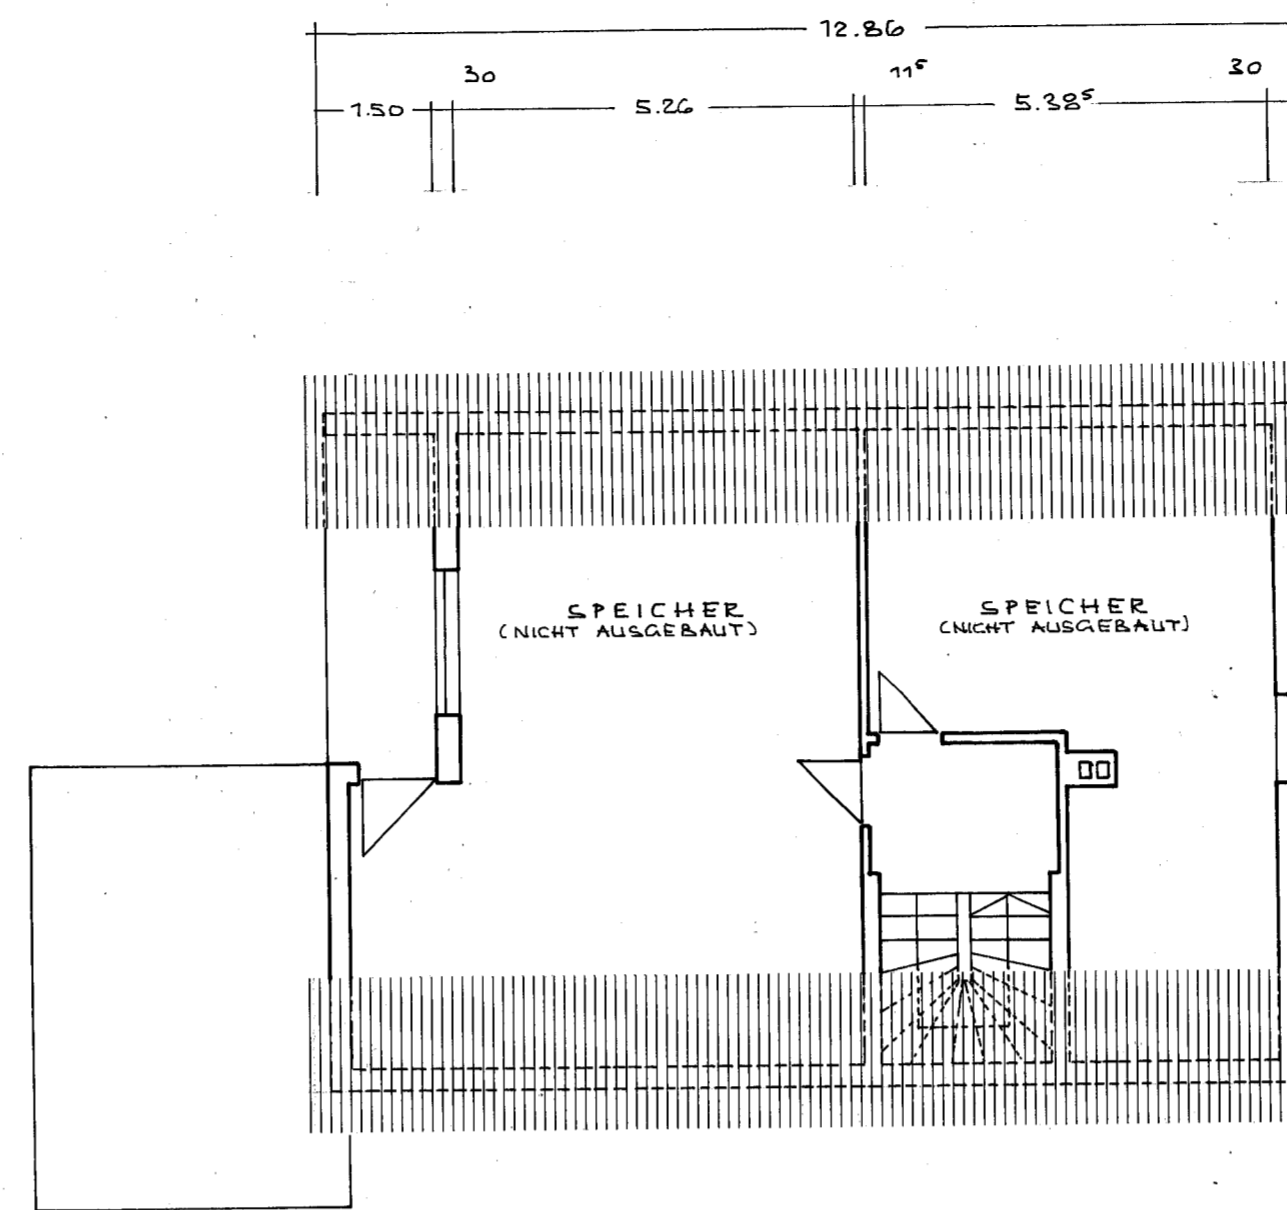


DACHGESCHOSS

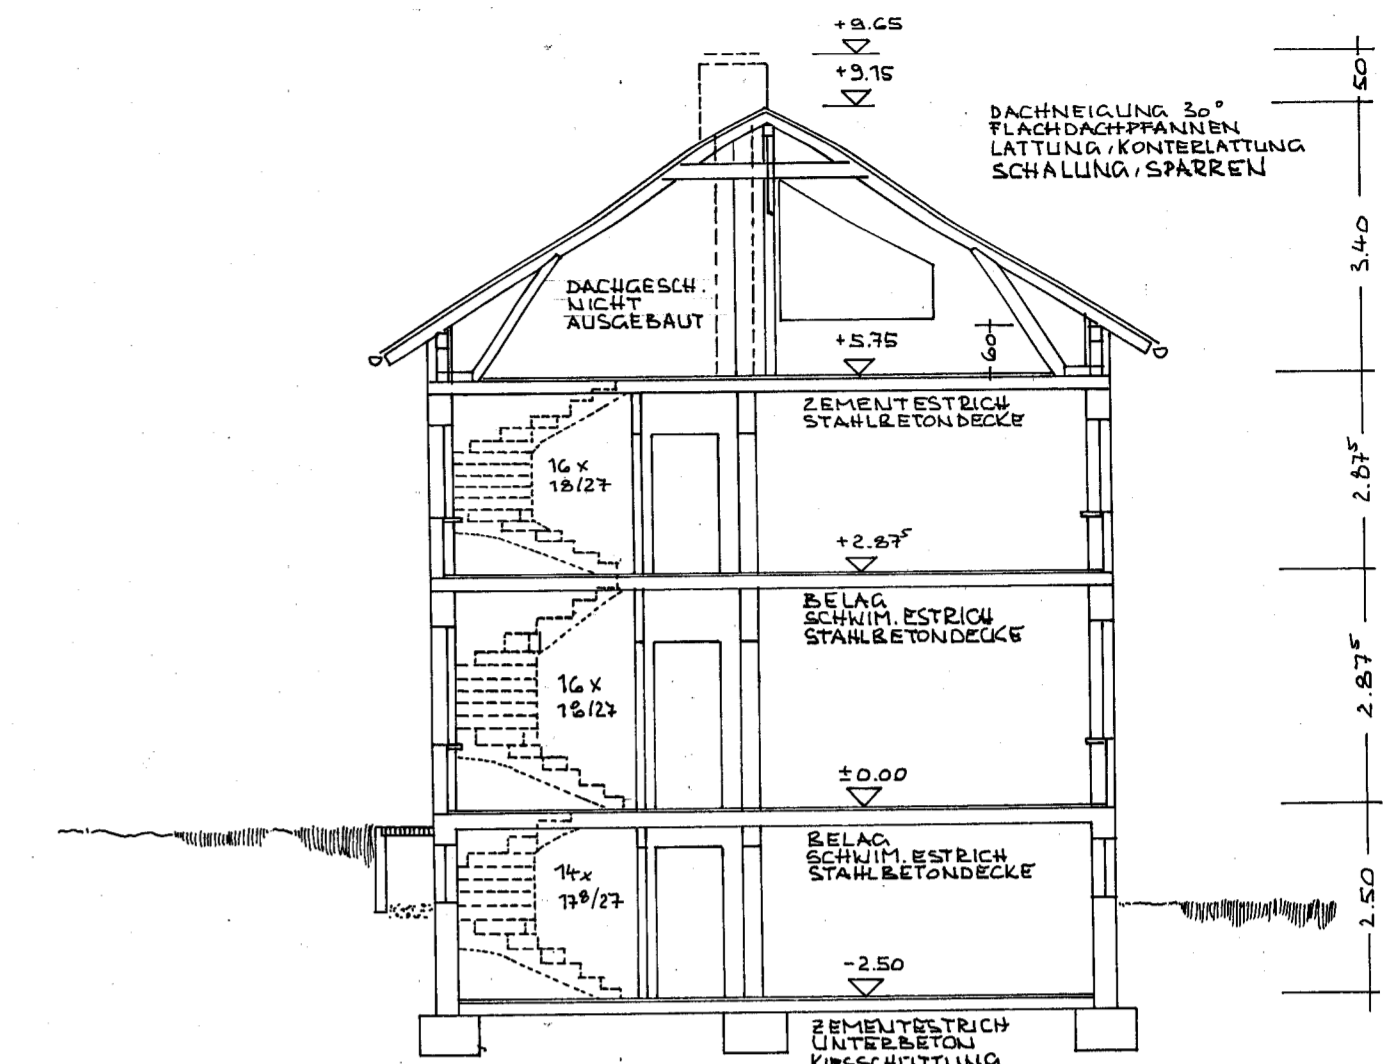



SCHNITT

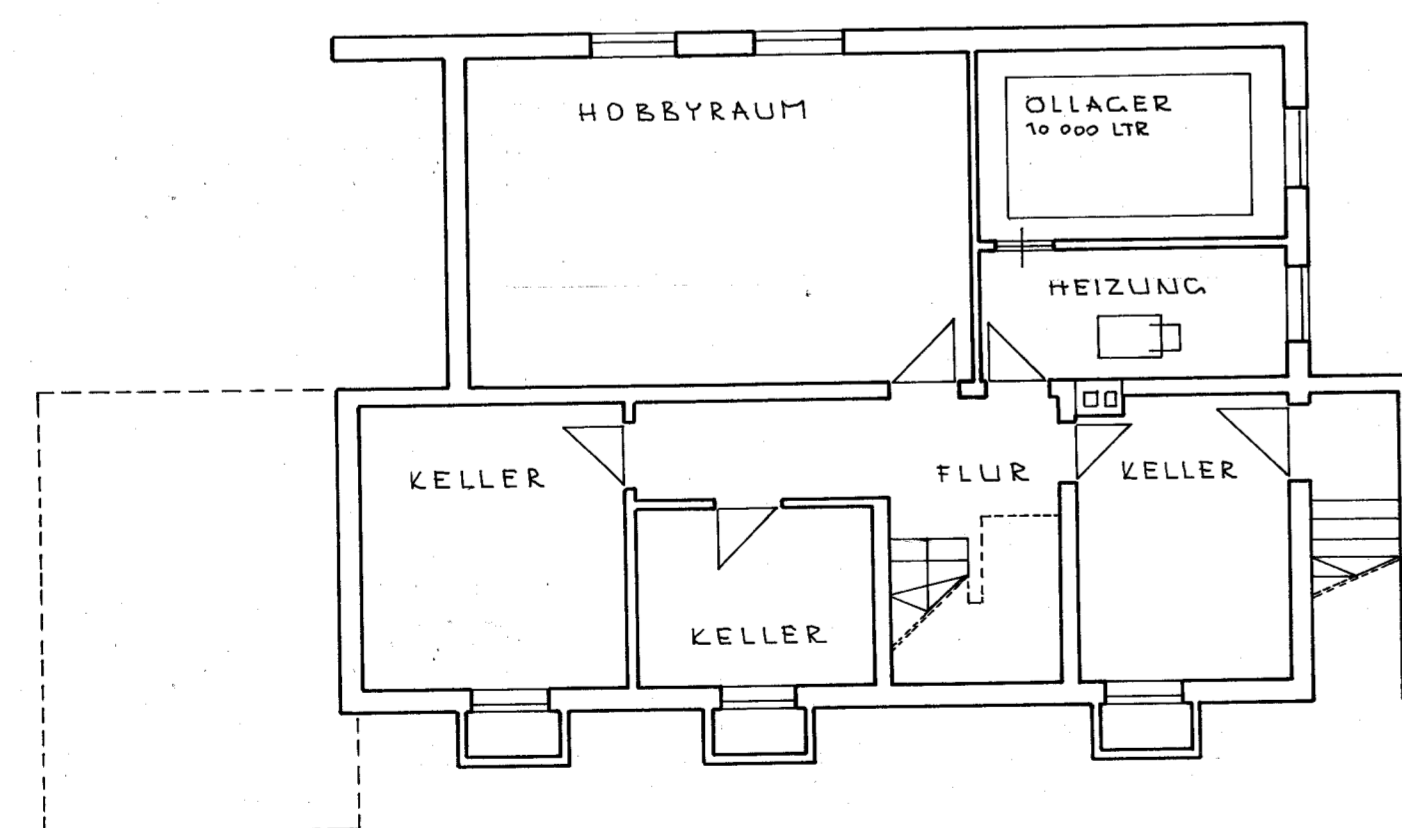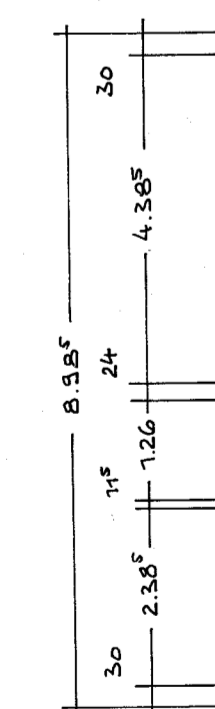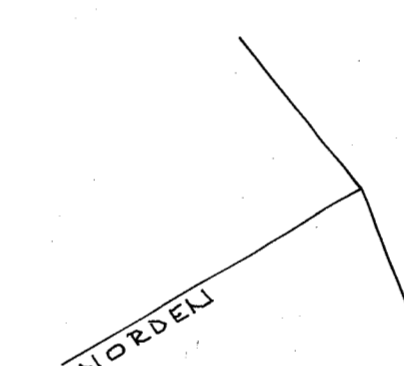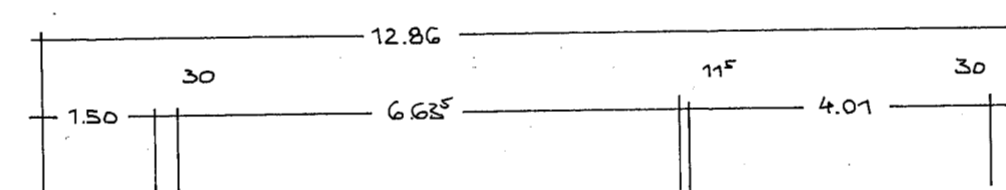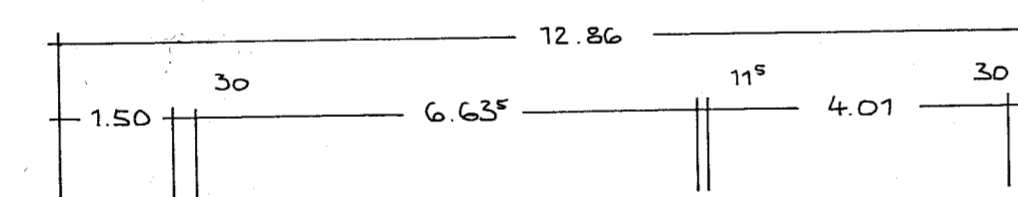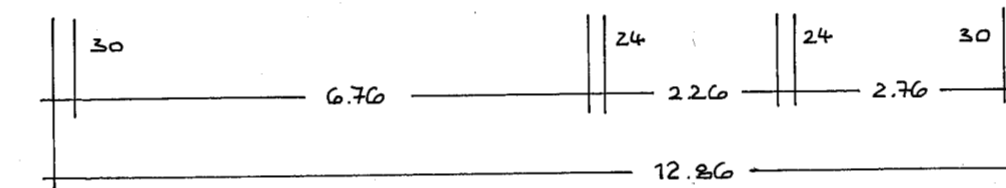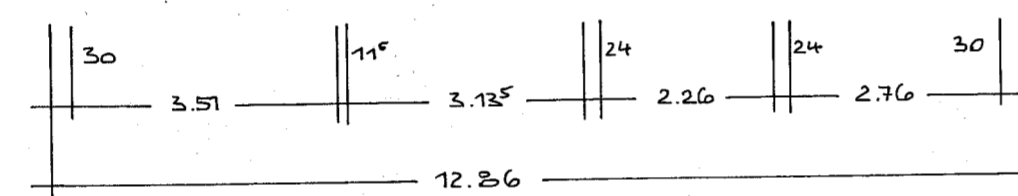

KELLERGESCHOSS

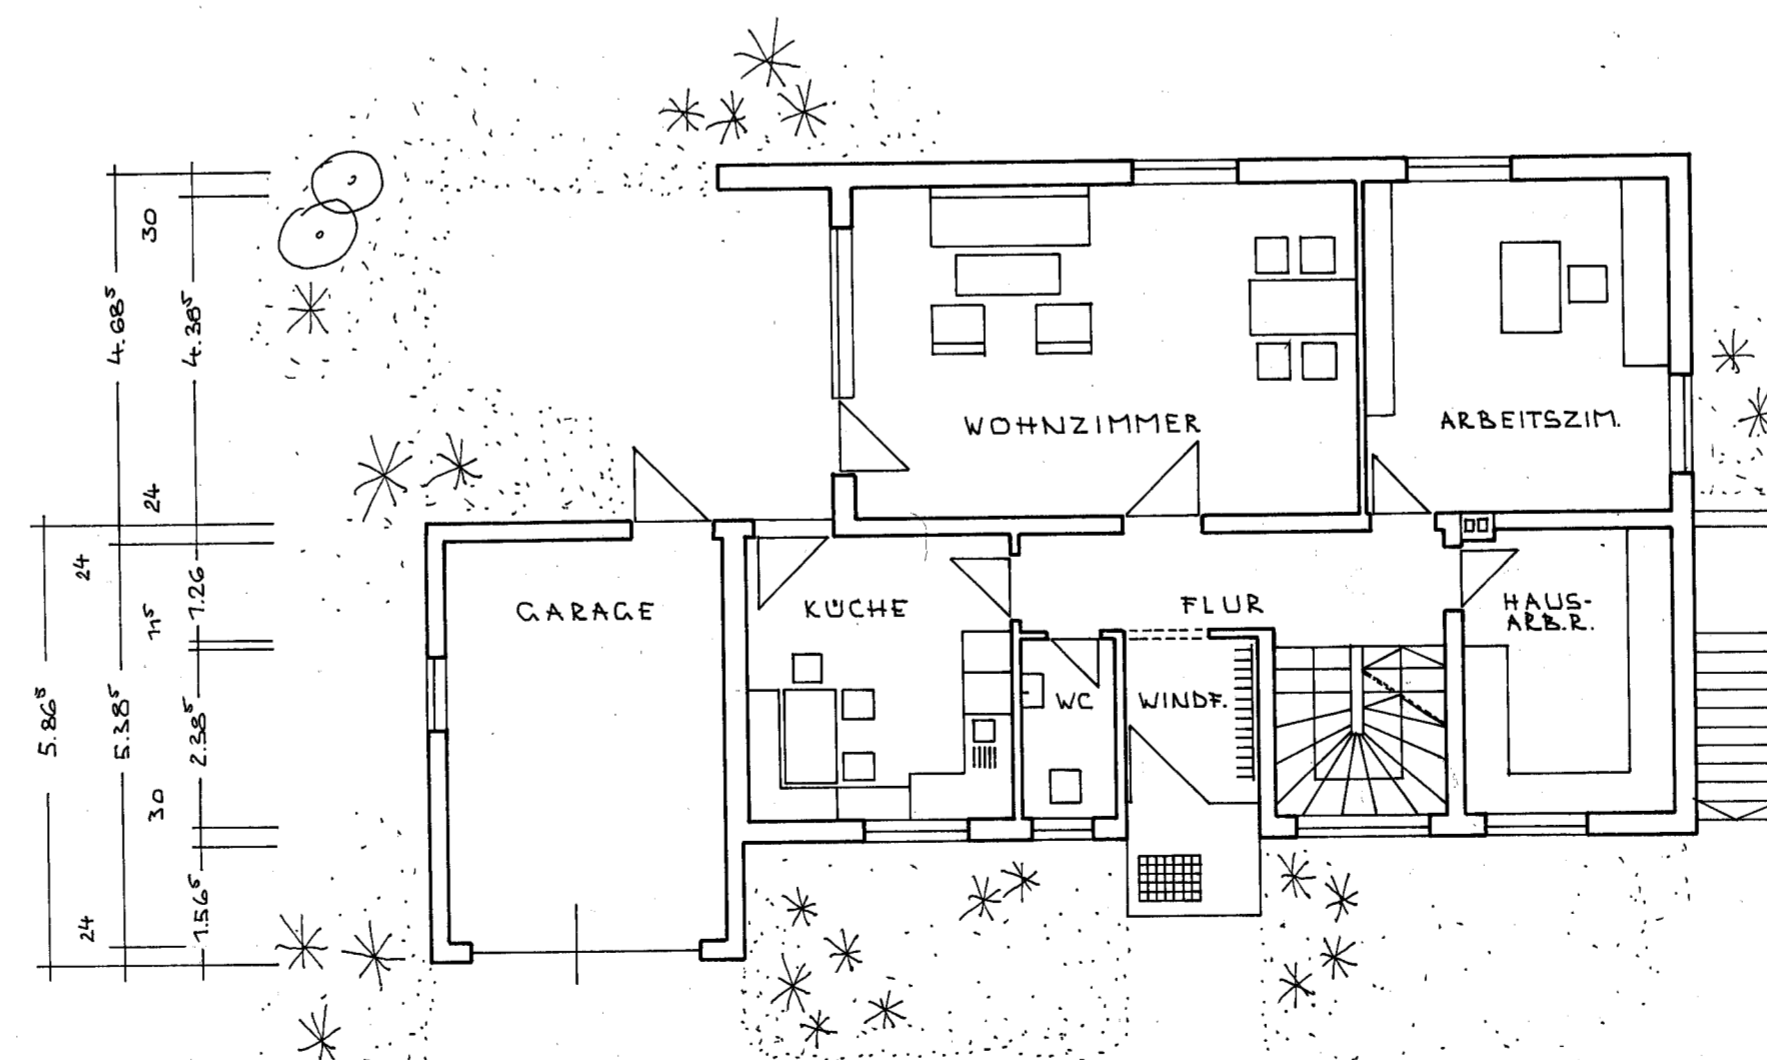

ERDGESCHOSS

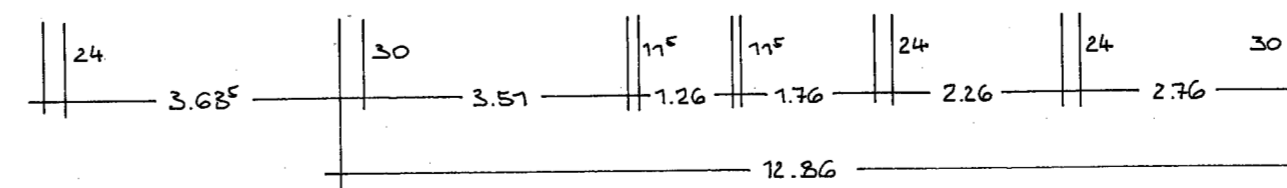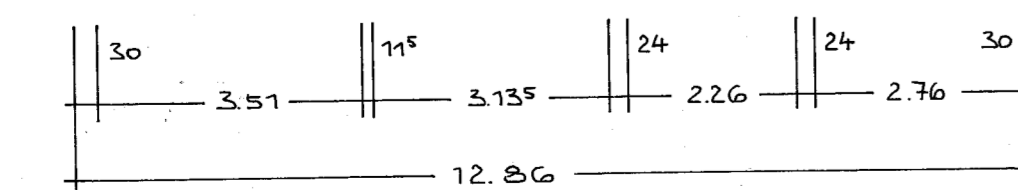

TEKTURPLAN - (BESTANDSPLAN)
ZUR BAUVORLAGE VOM 22. JULY 72-
NEUBAU EINES EINFAMILIEN-
HAUSES IN ZEITLARN, LANDKREIS
REGENSBURG, FLUR-NR. 564/17

GRUNDRISS, SCHNITT 1:1/100

UNTERSCHRIFTEN:
BAUER: _____
NACHBARN: _____
GEMEINDE: _____
PLANFERTIGER: _____
(STEINHAUSER K. ARCH.-ING. GRAD.)