


EG

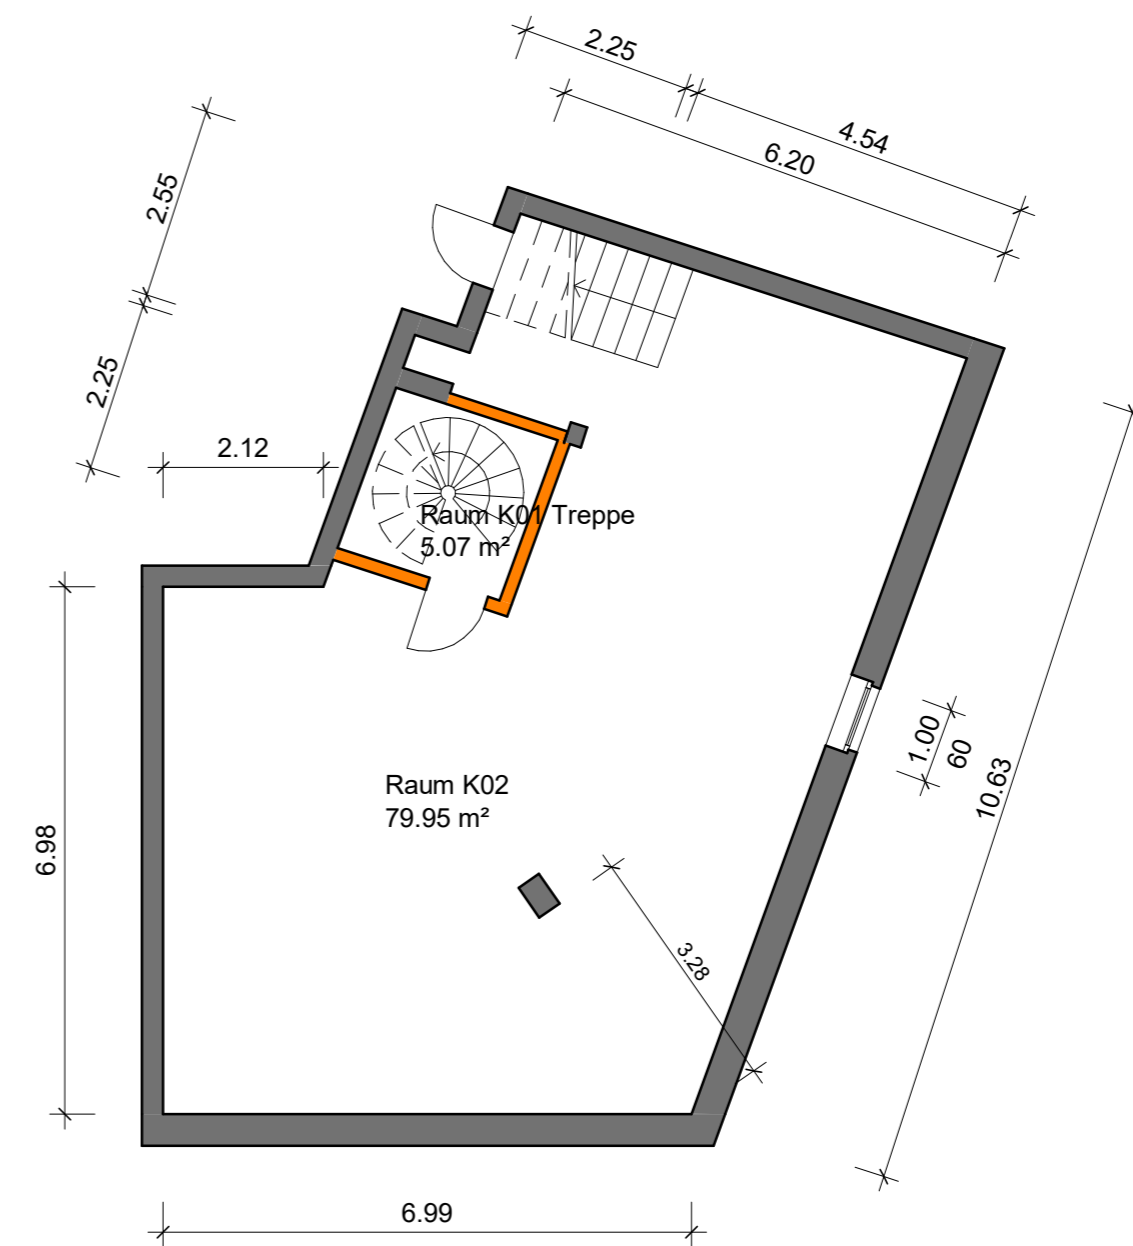

KG

LEGENDE:

- ortsgebundene Wände / Stützen / Schächte
- ortsungebundene Wände

PROJEKT

Johannes-Flintrop-Straße 57
40822 Mettmann

AUFTRAGGEBER

LEG LEG Wohnen
NRW GmbH
Dortmund
Karl-Harr-Straße 5
44263 Dortmund
gewohnt gut.

BESTANDSPLAN

PLAN EG, KG NR 01

MAßSTAB 1:100

DATUM 25.04.2021



BEARBEITUNG

ARCHITEKTURBÜRO BIEDERMANN
Dipl.-Ing. Architekt Christof Biedermann
Kaulbachstr. 4 60594 Frankfurt / M
mail info@architektbiedermann.de
tel 069 8300 74 55
www architektbiedermann.de