


Germanenstr. 28 Wohnung Nr. 5

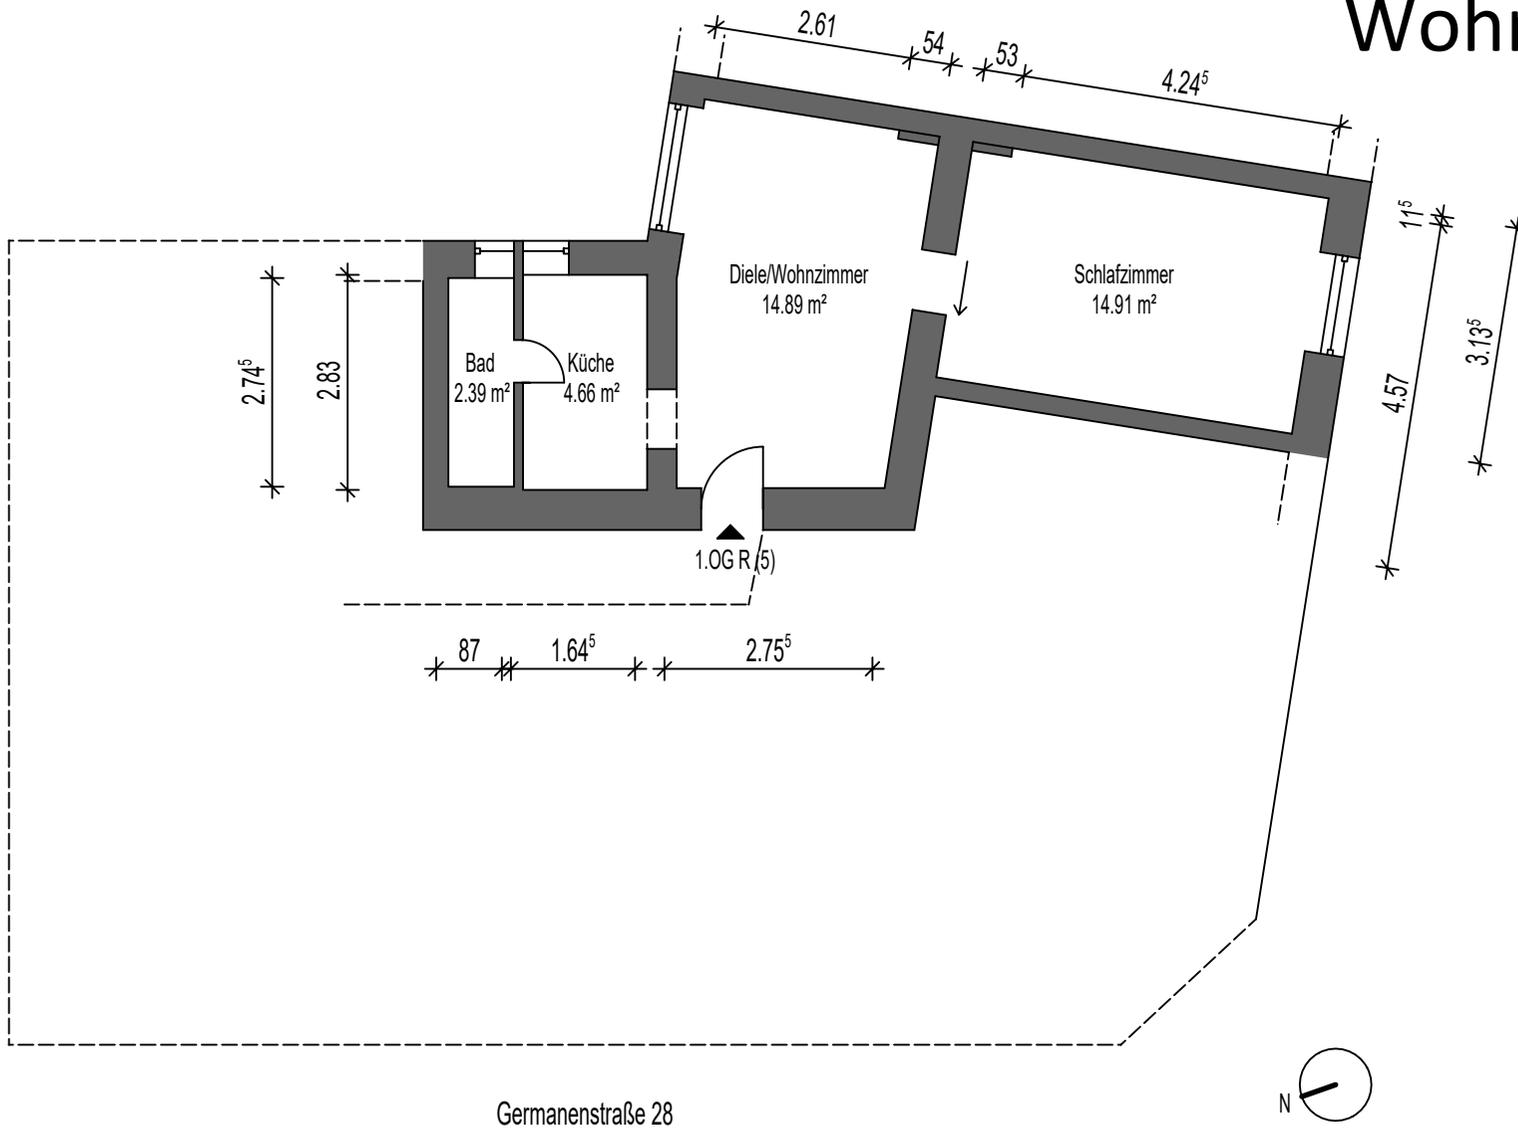

Bestandspläne

Bestandsaufmaß und Wohnflächen-
darstellung Germanenstr. 28 und
Fresestraße 3 in 42275 Wuppertal

Grundriss

Germanenstr. 28

1. Obergeschoss rechts (5)

M 1:100

Plan-Nr. 11.0

Wohnungseigentümergeinschaft
Germanenstr. 28/Fresestraße 3
42275 Wuppertal