


**BESTANDSPLAN  
KURHAUSWEG 12  
38644 GOSLAR**

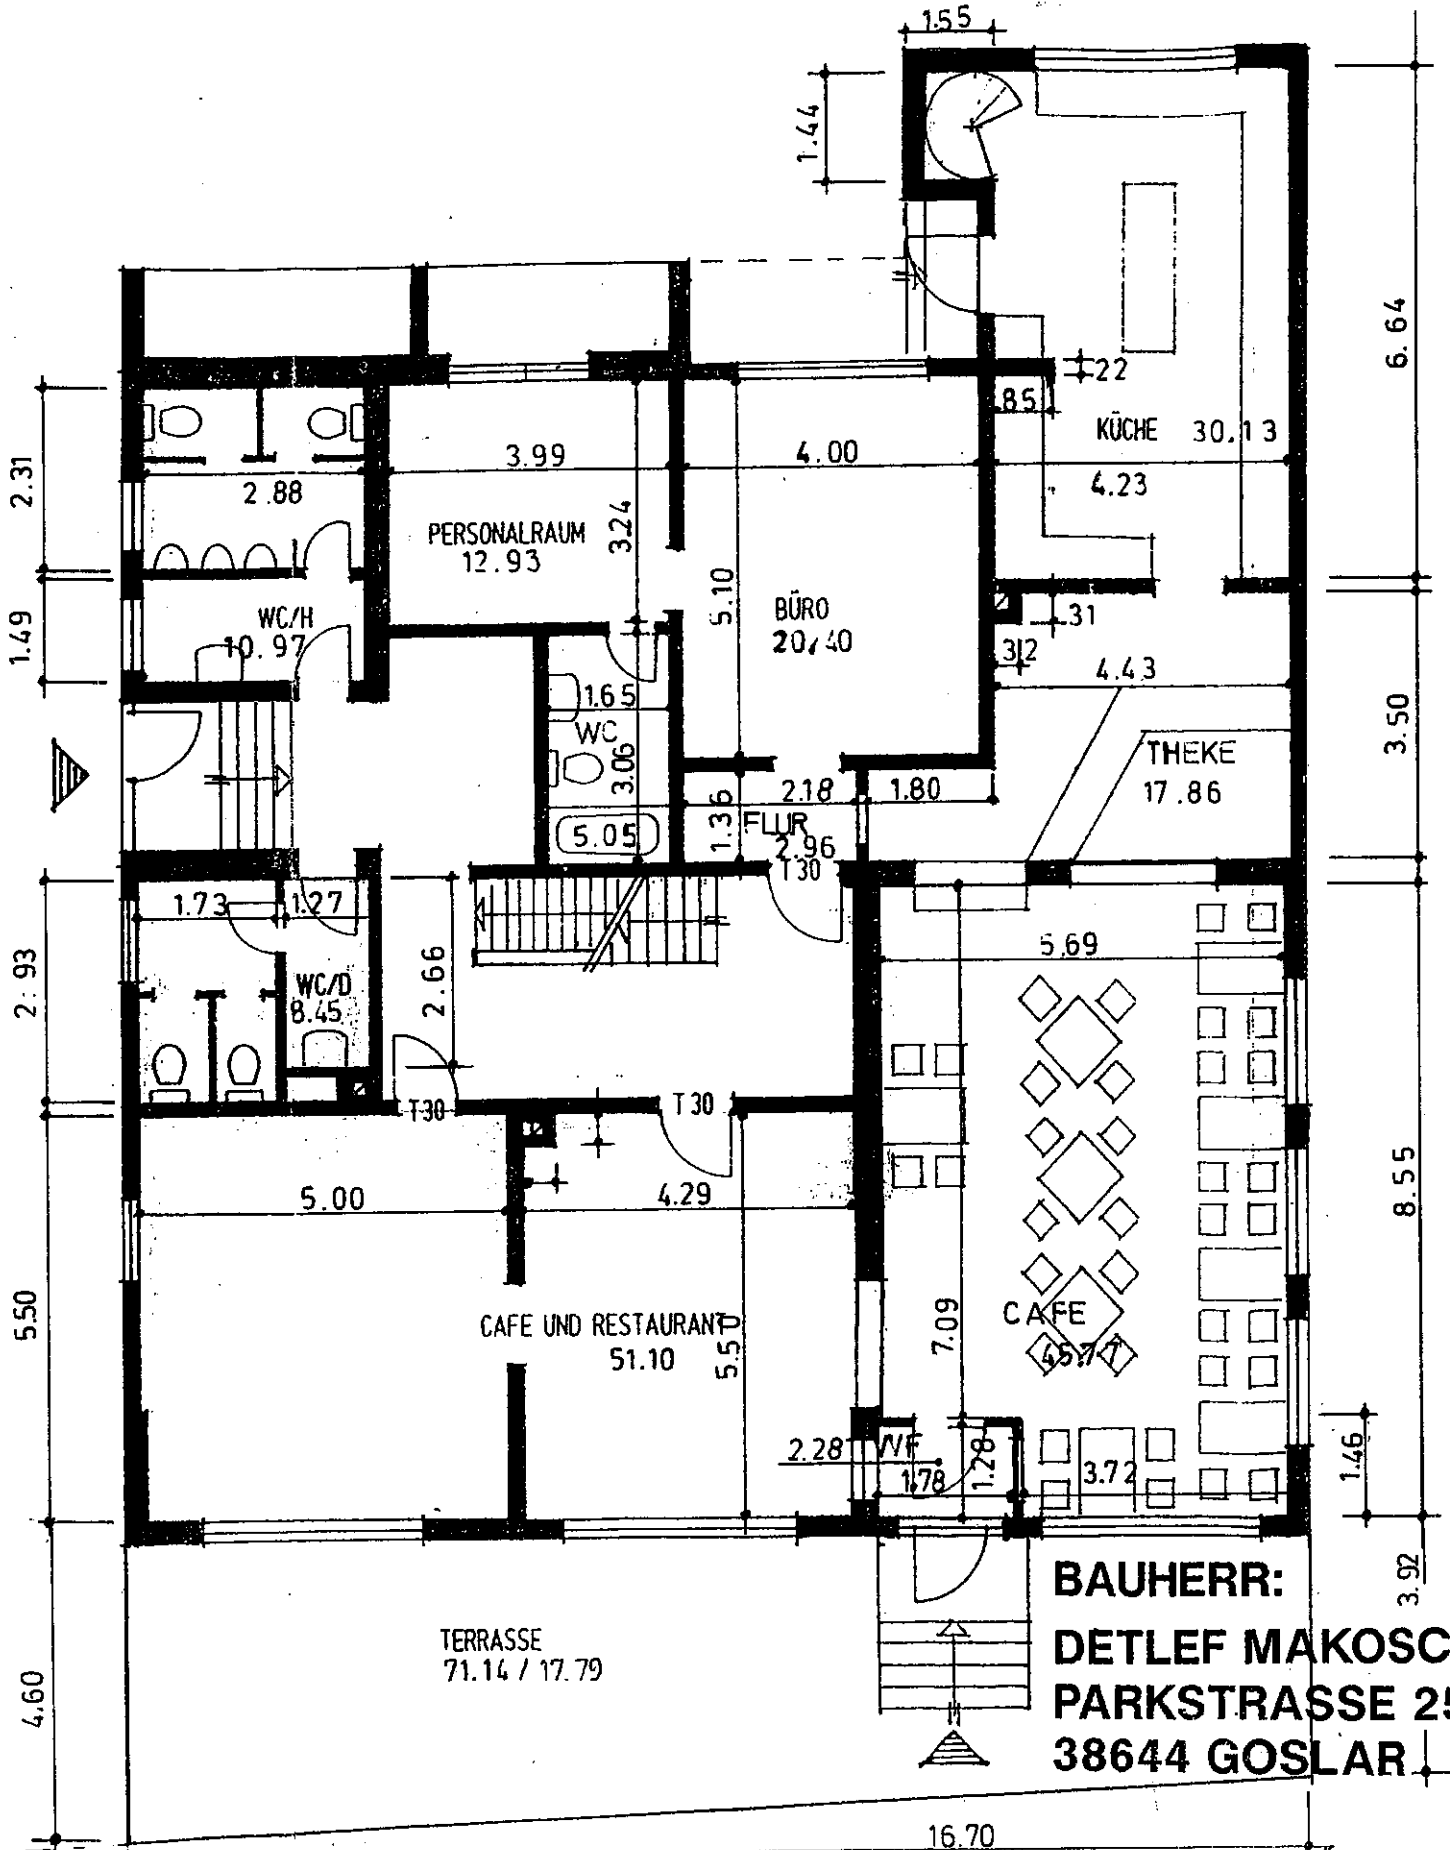

**BAUHERR:  
DETLEF MAKOSCH  
PARKSTRASSE 25  
38644 GOSLAR**

**ERDGESCHOSSGRUNDRISS  
M/1/100**

GOSLAR DEN