



Bauplanung
Baumanagement
Energieberatung

Asarinoah & Kasper Ingenieure GbR

Hubertusallee 36

14193 Berlin

Tel. +49 30 88205-971/-972

info@asik-engineure.de

www.asik-engineure.de

Legende

- ☉ = OKFF
- ☉ = OKFF
- ☉ = OKRD



Schnitt / Ansicht
E 9
Raum 9

- BH Brüstungshöhe als OKFF
- HGW höchster Grundwasserstand
- RD Rollläden
- UK Unterkanne
- UZ Unterzug
- DA Deckenaussparung
- DD Deckendurchbruch
- FR Fallrohr
- UD Unterdachdurchbruch
- WS Wanddurchbruch
- WO Wänderdurchbruch
- FF Füllboden
- LDT Leichte Tür
- RST Rauchschieber
- TS Trennwand
- T30-2 feuerhemmende Tür zweiflügelig n. DIN 18054
- T30-1 feuerbeständige Tür einflügelig n. DIN 18054
- KG Knieanker
- HSG Heizung
- LFT Lüftung
- STL Stütze
- TEL Telefon
- ☐ Feuerlöscheinrichtung

Auszeichnungen	Ergänzungen	Datum	Verkleben
index			Bauherr
			Statiker
			Bau-Firma
			HT-Firma

Alle Maße sind vom Auftragnehmer verantwortlich zu prüfen und mit den Plänen der Fachplanung Statik und Haustechnik zu vergleichen.
Bei Abweichungen ist vor Ausführung der verantwortliche Bauleiter zu informieren

Projekt Bestandspläne
Objekt Nikischstraße 5, 5a
Berlin-Grunewald

Bauherr AfK GmbH & Co. Wohnbau KG
vertreten durch
OMNIA Hausverwaltung GmbH
Auguste-Viktoria-Str.92
14193 Berlin

Planbezeichnung
Nikischstr.5, WE links
Grundriss EG

Maßstab
1:100

Datum
02.06.2017


gez.

Projekt Nr.

Blatt Nr.

Index

Grundriss EG

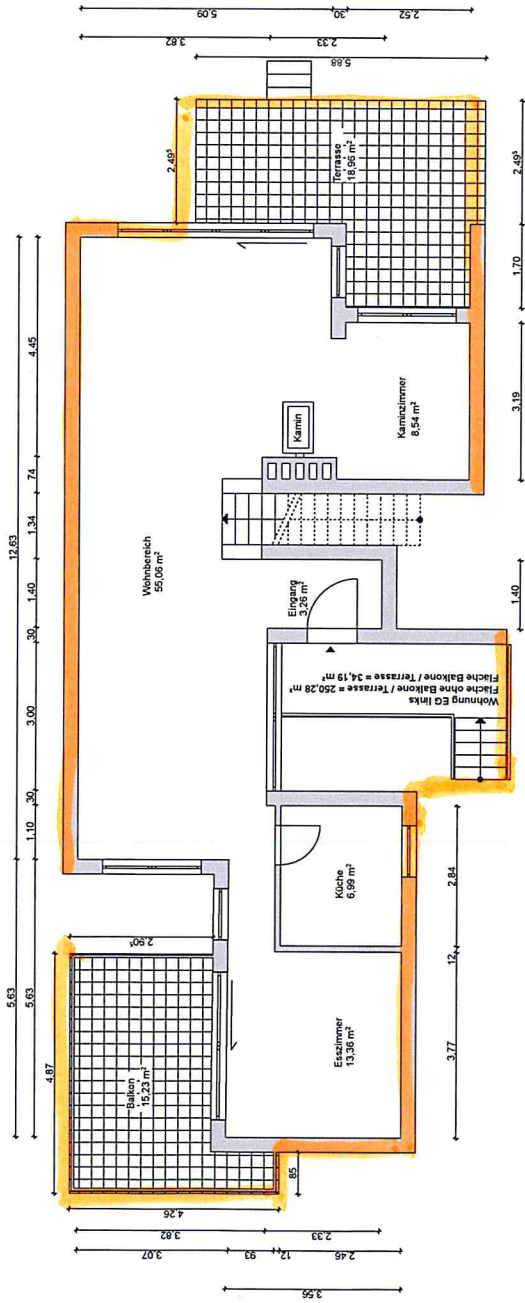



Bauplanung
Baumanagement
Energieberatung

Asamoah & Kasper Ingenieure GbR

Hubertusallee 35

14193 Berlin

Tel. +49 30 89205-971/-972

Fax +49 30 89205-973

info@asamoah-kasper.de

www.ak-ingenieur.de

Legende



Schnitt / Ansicht

E 9

= Erdgeschoss

Raum 9

= OKFF

= OKFF

= OKRD

FF Fertigluftboden

LD Lichteinstufung

RST Rauschschutzwand

T90-1 feuerhemmende Tür einflügelig n. DIN 18052

T90-2 feuerhemmende Tür zweiflügelig n. DIN 18052

T90-3 feuerhemmende Tür einflügelig n. DIN 18051

ELT Elektro

LFT Lüftung

SPN Sanitär

TEL Telefon

F Feuerlöscheinrichtung

WA Wanddurchbruch

UD Untergangdurchbruch

WA Wanddurchbruch

WD Wanddurchbruch


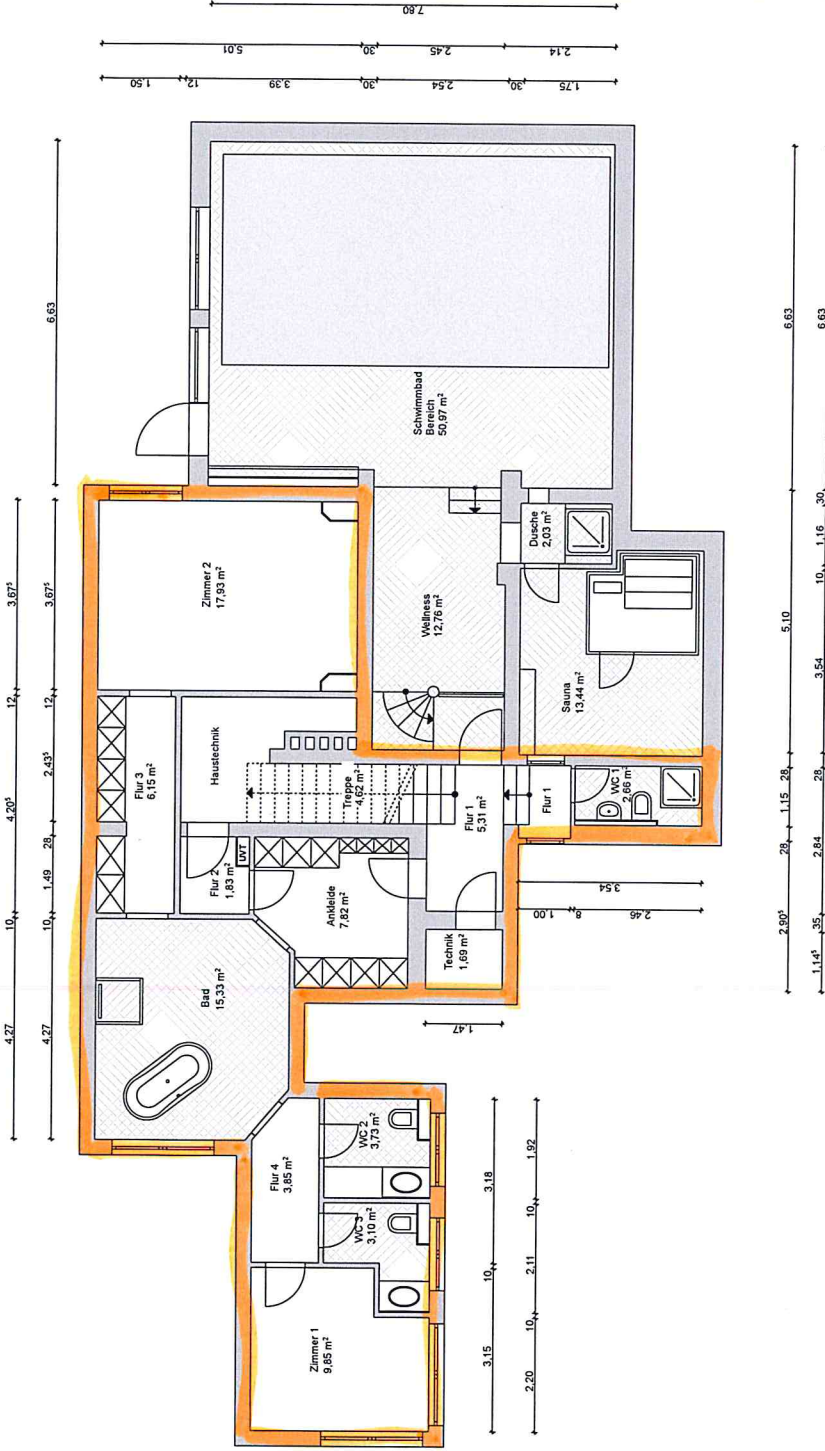

Grundriss KG

Projekt
Bestandspläne
Objekt Nikischstraße 5.5a
Berlin-Grünwald

Bauherr AfK GmbH & Co. Wohnbau KG
vertreten durch
OMNIA Hausverwaltung GmbH
Auguste-Viktoria-Str.92
14193 Berlin

Planbezeichnung
Nikischstr.5. WE links
Grundriss KG

Maßstab
1:100
Datum
02.06.2017
gez.

Projekt Nr.
Blatt Nr.
2
Index