



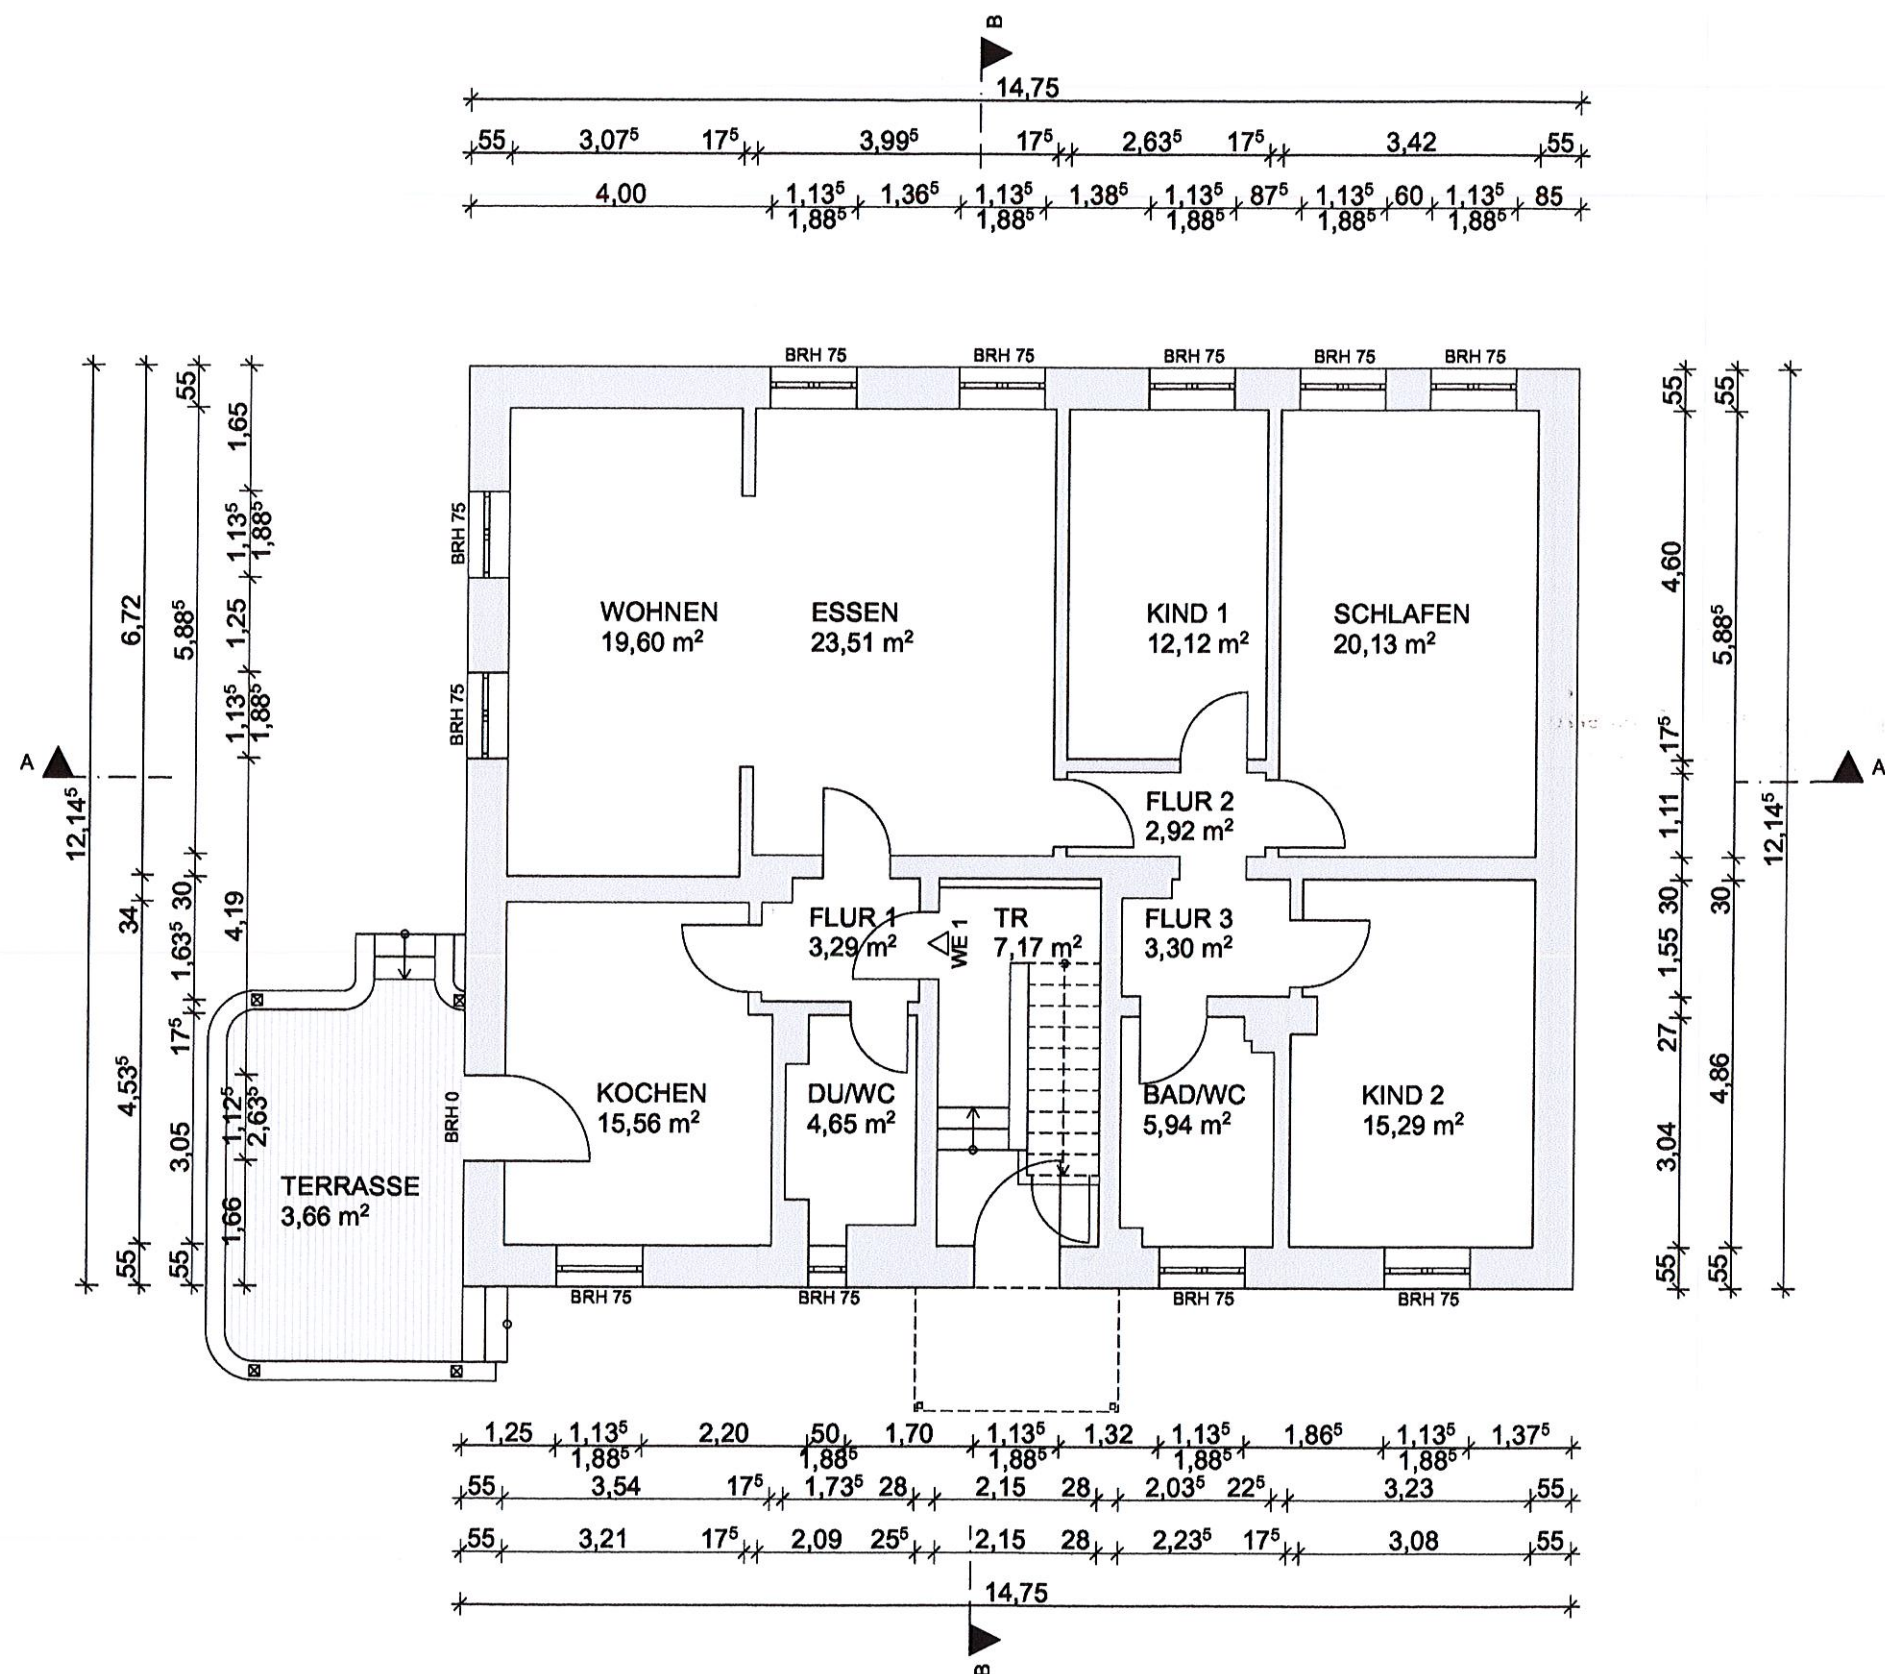

BAUVORHABEN:

Projekt-Nr.: 22205
Bestandserfassung
Wohngebäude

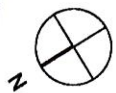

AUFTRAGGEBER:

PLANVERFASSER:

BESTANDSPLANUNG

B-002

Grundriss
Erdgeschoss

Maßstab

1:100

Datum

09.05.22

Blattgröße