



4. Obergeschoss

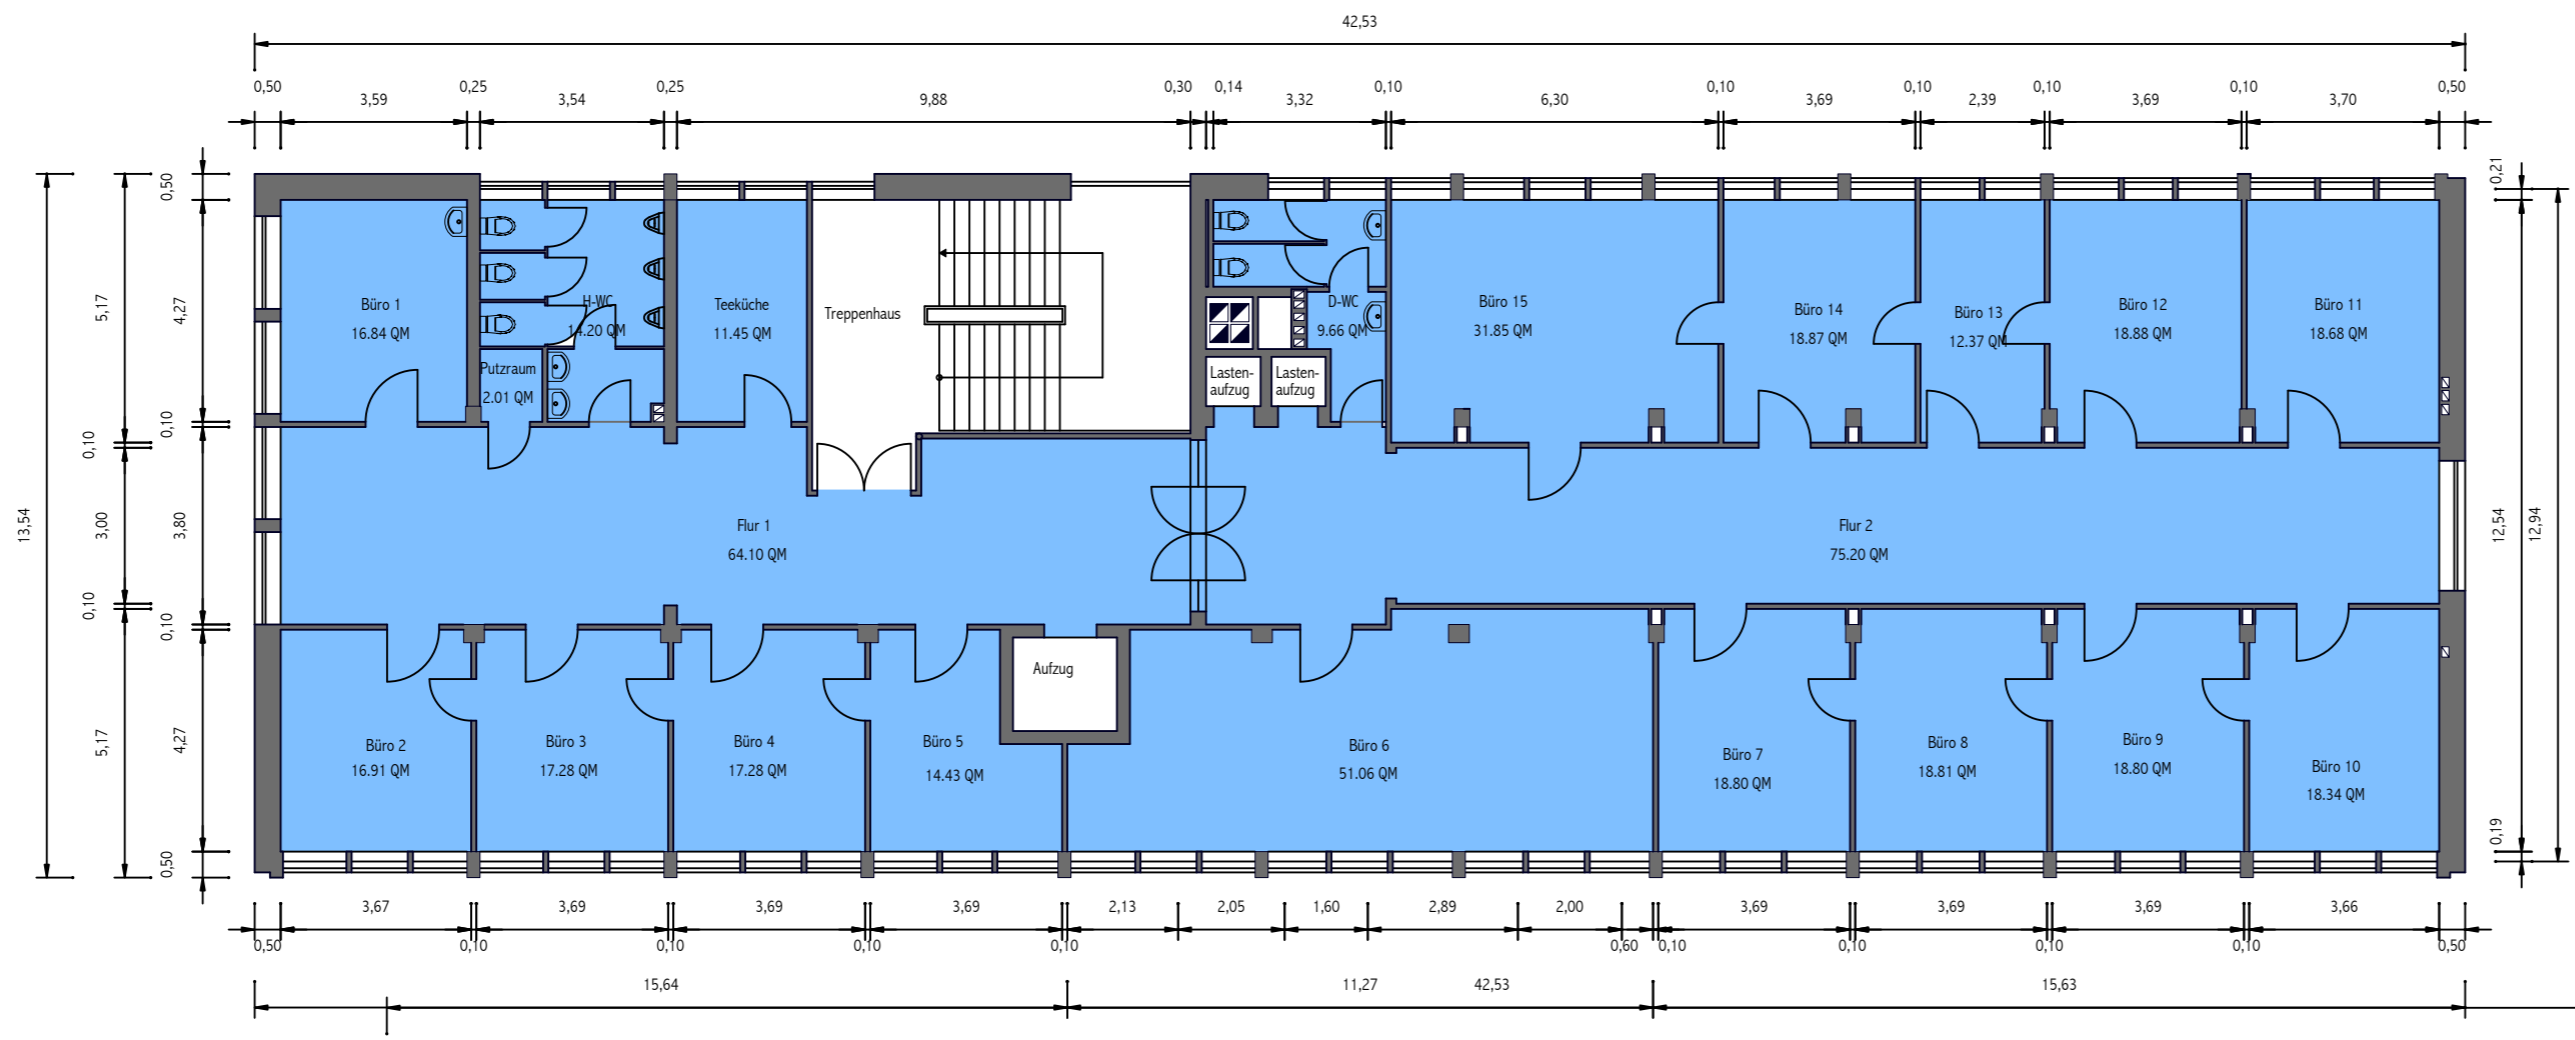


5. Obergeschoss

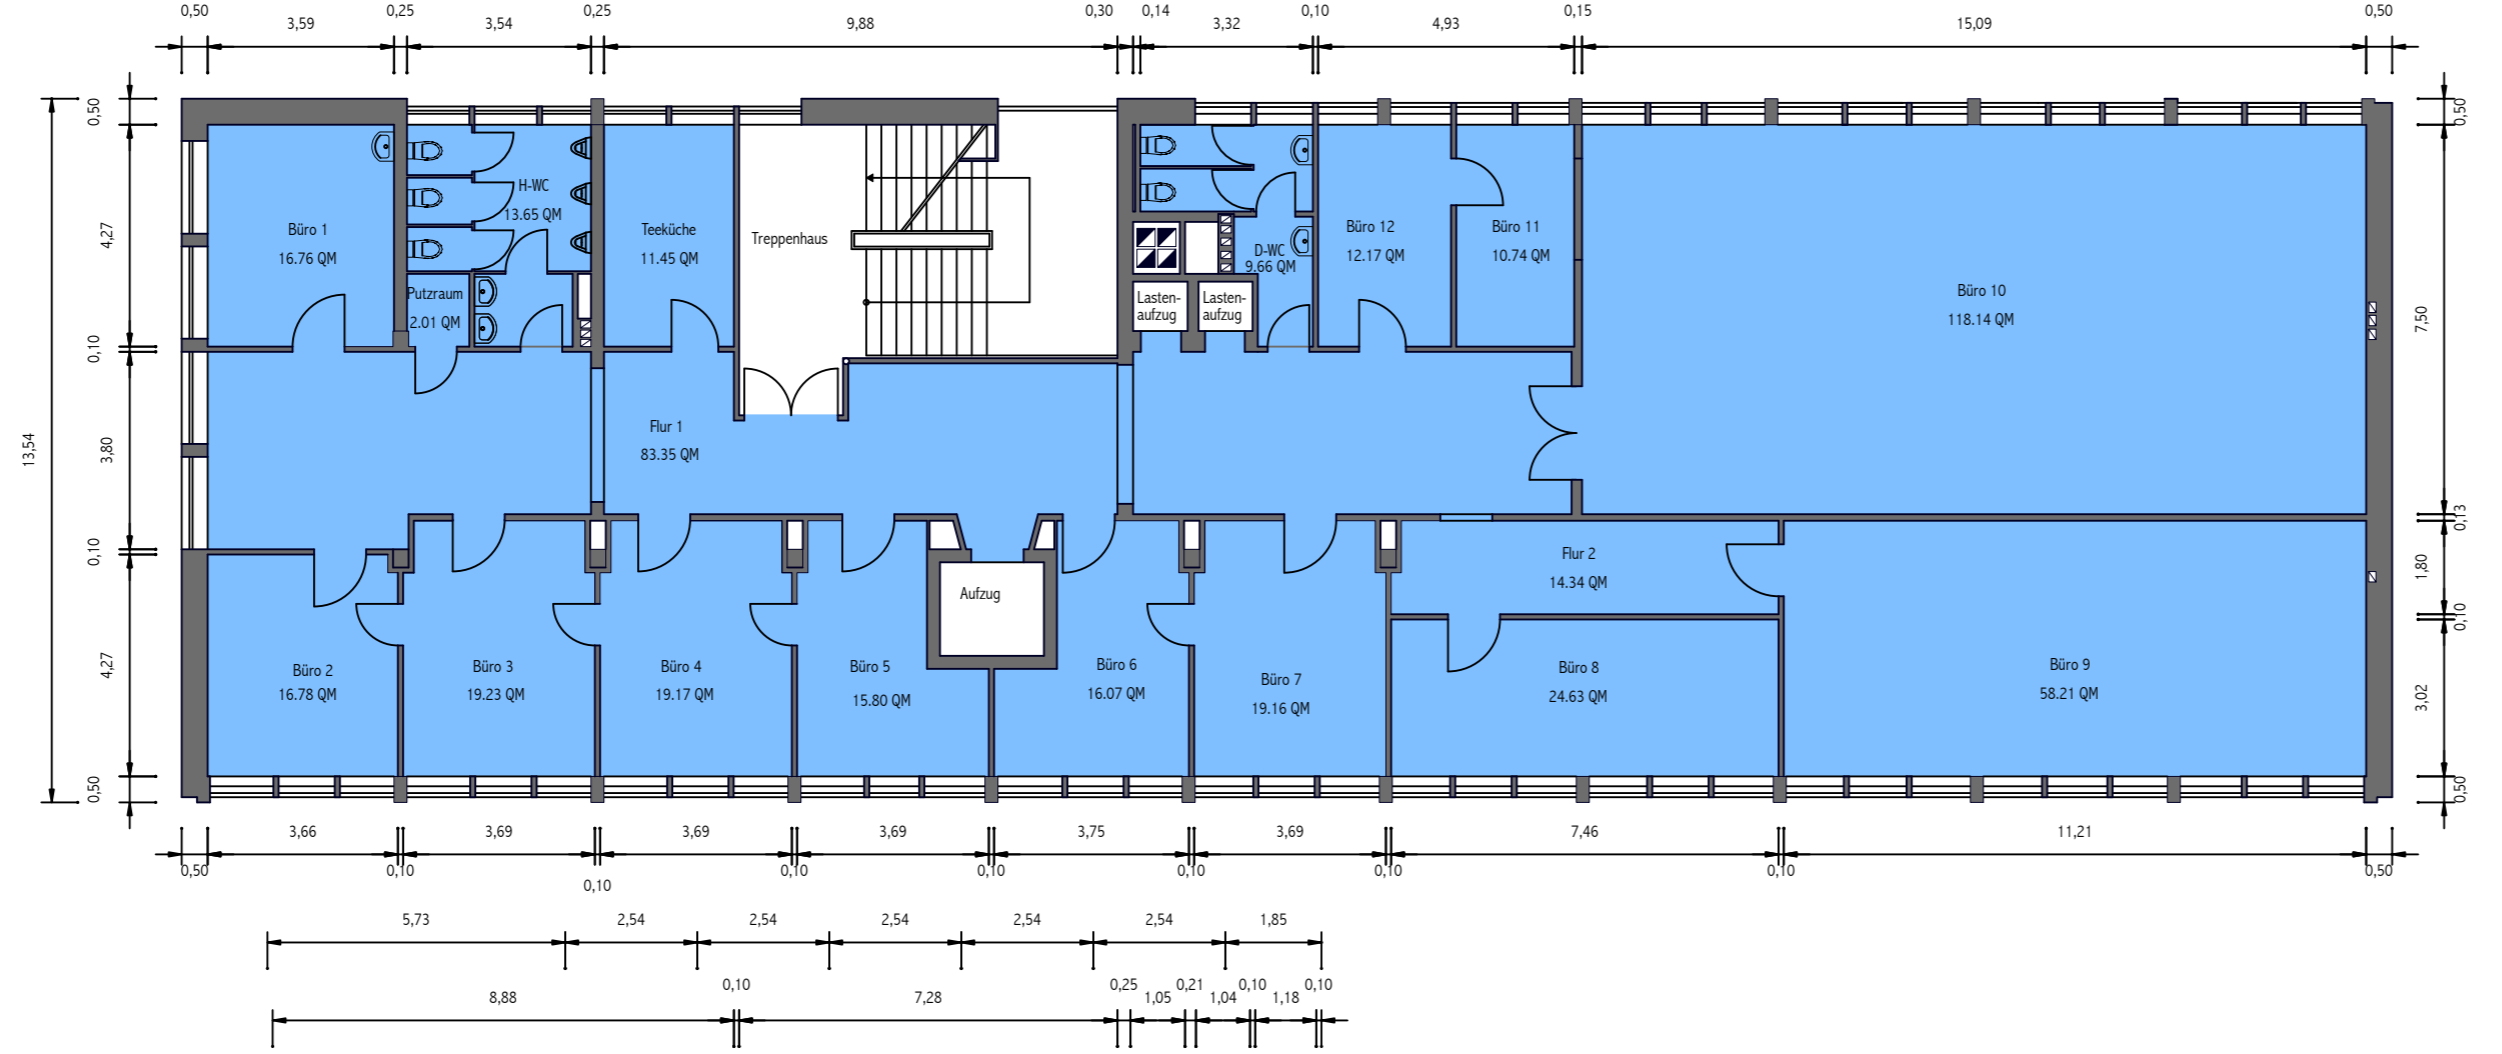

Freie Mietfläche

Dachgeschoss

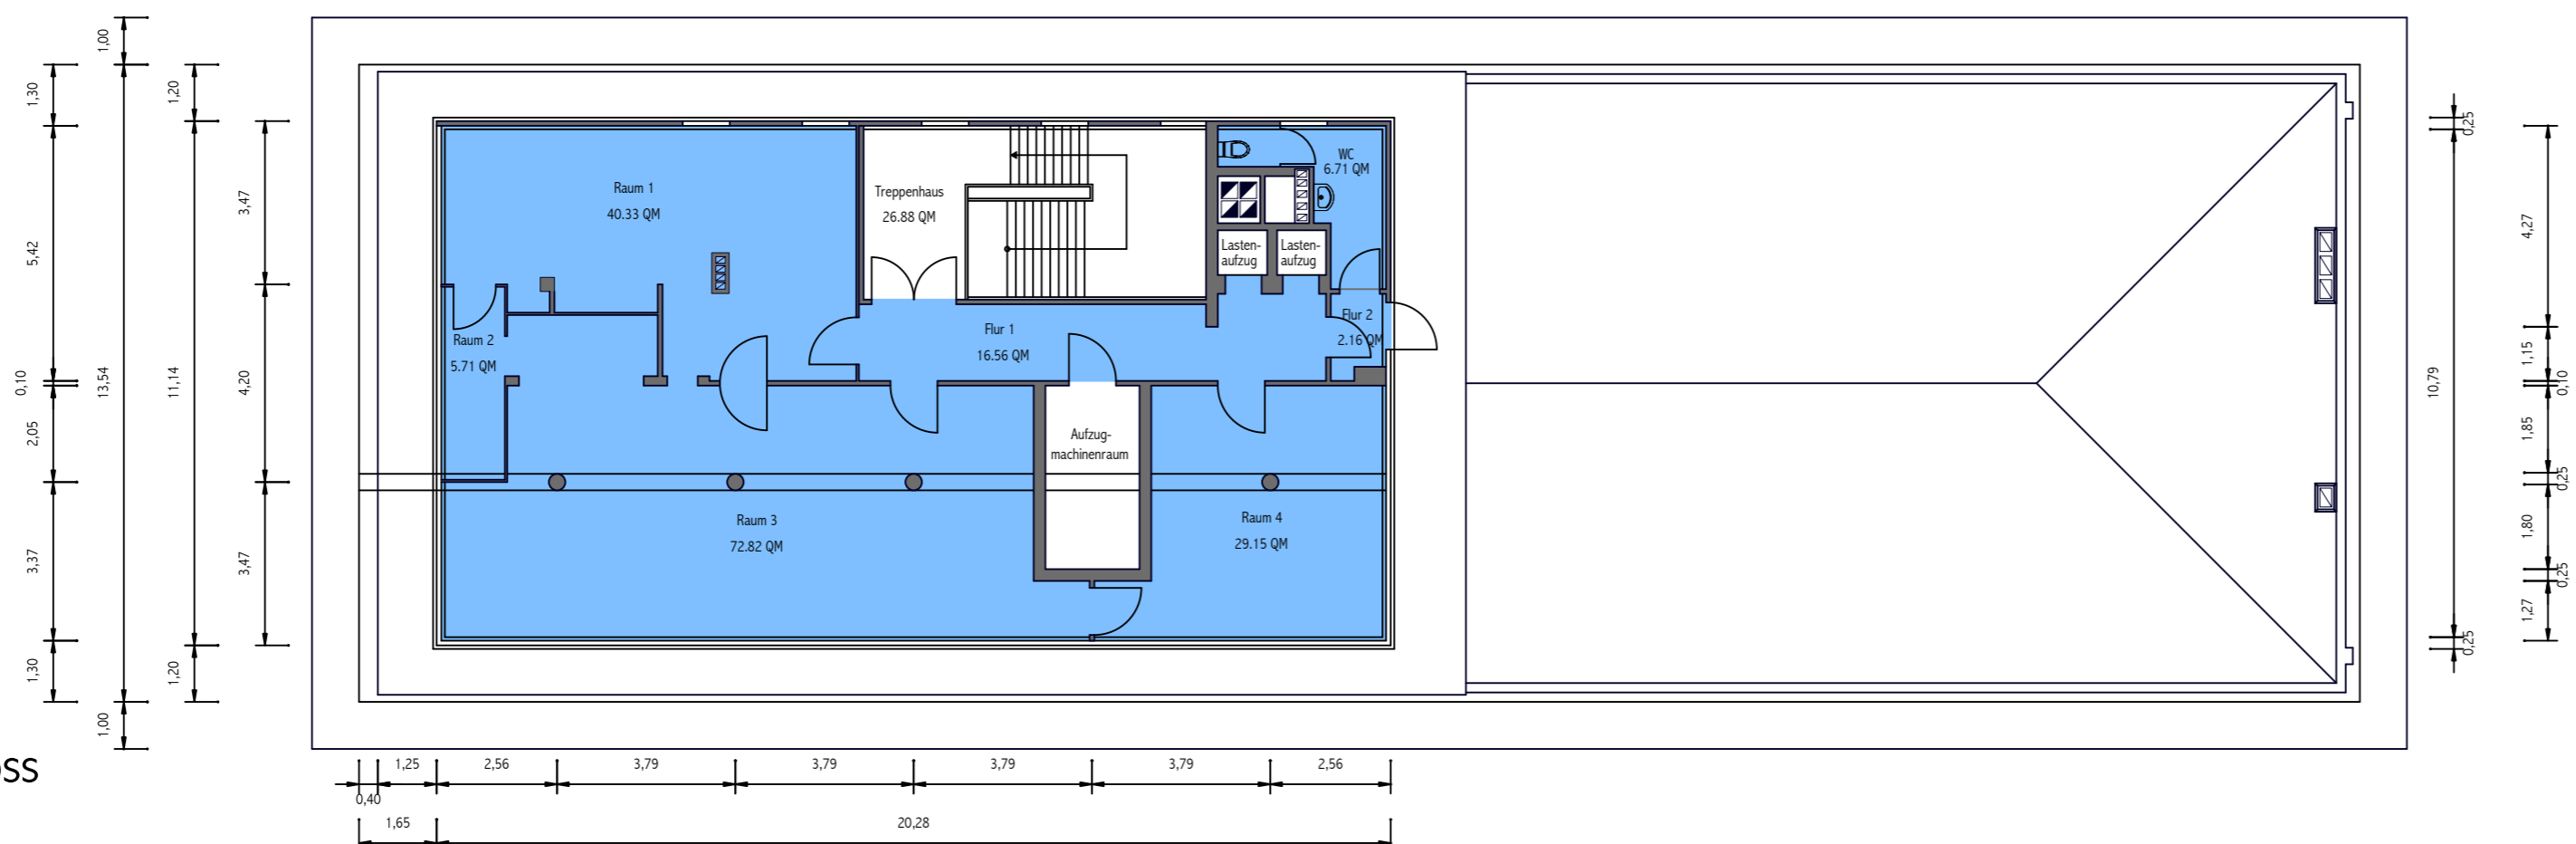

WESTFALIA
 Immobilienverwaltung GmbH
 Am Botanischen Garten 17.47058 DUISBURG
 Postfach 100262 Tel.: 0203/332341

BESTANDSPLAN			
GEWERBEHAUS			
DUISSENERPLATZ 15			
47051 DUISBURG			
4., 5. und Dachgeschoss			
Gezeichnet	Datum	Maßstab	Blatt-Nr.
ID / Singh	01.06.2004	1 : 100	7
Bröker			
23.12.2004			
DER BAUHERR			
DER ARCHITEKT			

DUISBURG, DEN

Alle Maße wurden von Fertigputz bemessen.
 Eine Haftung für die Angaben übernehmen wir nicht.
 Handwerker die nach diesen Plänen arbeiten
 haben alle Maße und Detailangaben zu prüfen
 und die Arbeiten nach den gesetzlichen
 Vorschriften eigenverantwortlich auszuführen.