



Norden

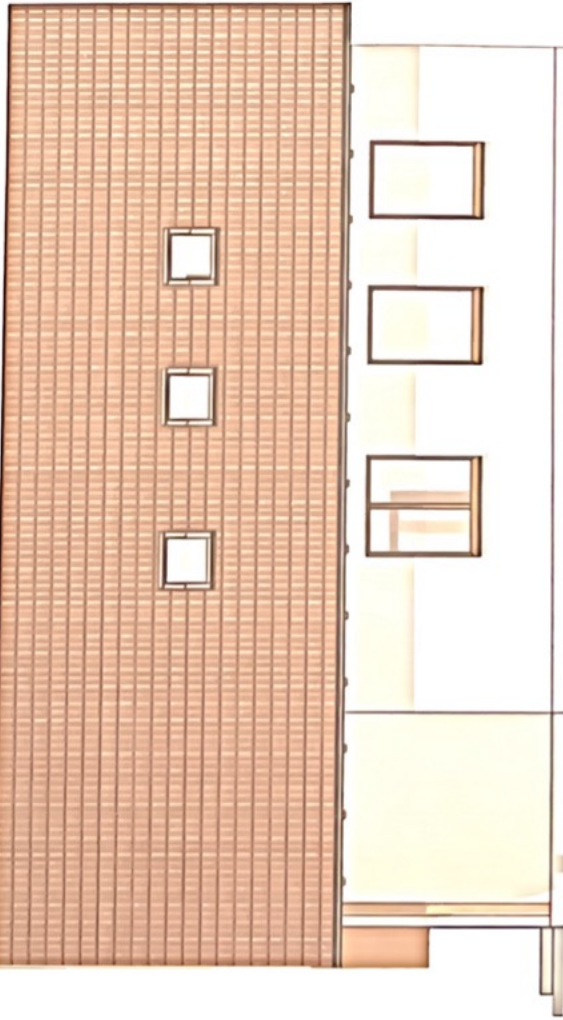

Süden

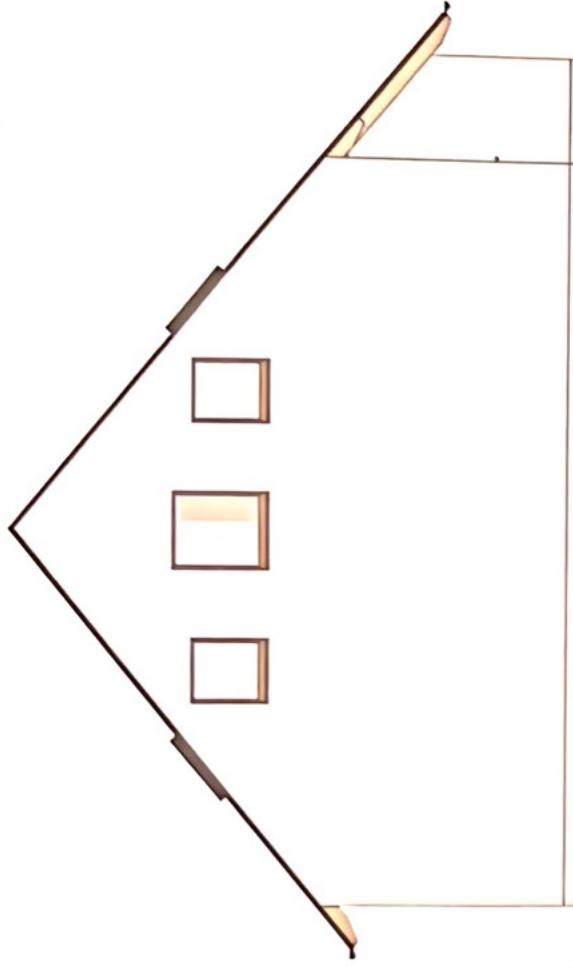

Osten





Westen



Dipl.-Ing. (FH) Thomas Tannhäuser
 Gartenstraße 21
 39524 Schönhausen
 Tel. 0176 45028199
 Mail: thomas.tannhaeuser@arcor.de

Projekt	Bestandszeichnungen, Steinstraße 10, 39317 Derben
Bauherr:	Dr. Rena Levin, Steinstraße 10, 39317 Derben
Architekt	Dipl.-Ing. (FH) Thomas Tannhäuser Gartenstr. 21, 39524 Schönhausen
Dateiname	Bestand
Maßstab	1 : 100
Ansichten:	

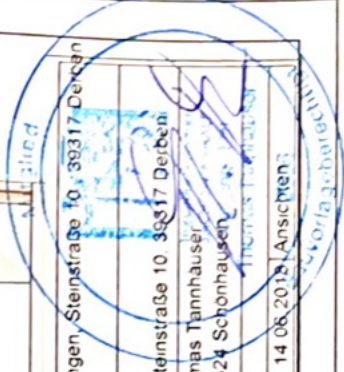

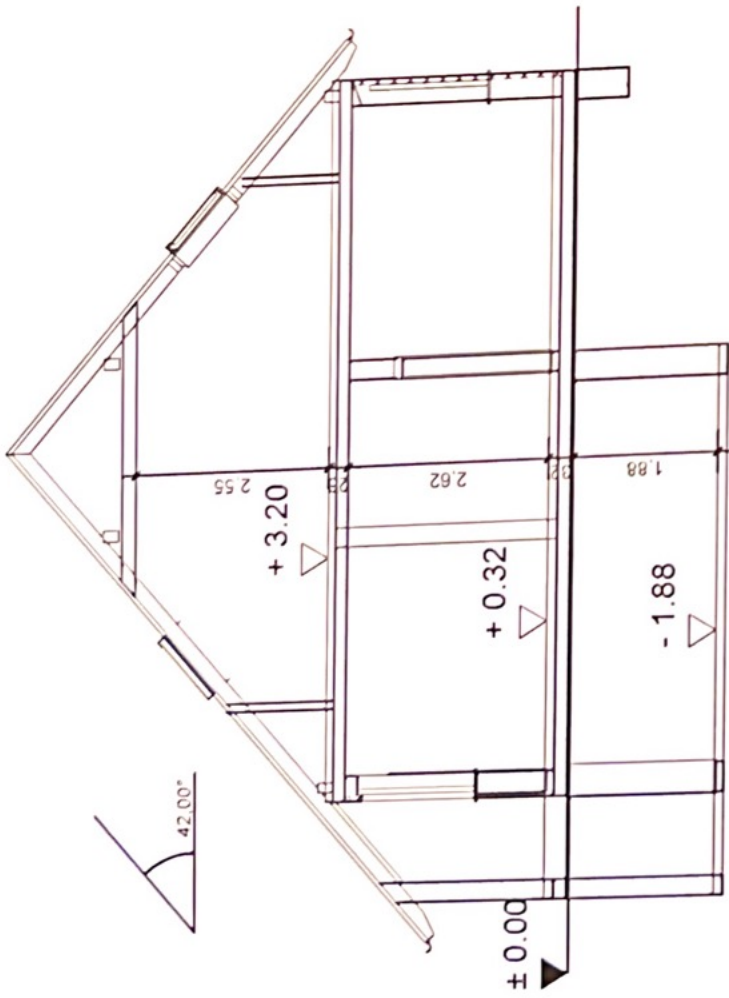

Dipl Ing (FH) Thomas Tannhäuser
 Gartenstraße 21
 39524 Schönhausen
 Tel: 0176/45028199
 Mail: thomas.tannhaeuser@arcor.de

Projekt: Bestandszeichnungen, Steinstraße 10, 39317 Derben

Bauherr:

Dr. Rena Levin, Steinstraße 10, 39317 Derben






Architekt: Dipl Ing (FH) Thomas Tannhäuser

Gartenstr. 21, 39524 Schönhausen

Dateiname Bestand

Maßstab 1 : 100 Datum 14.06.2018 Schnitt A--A



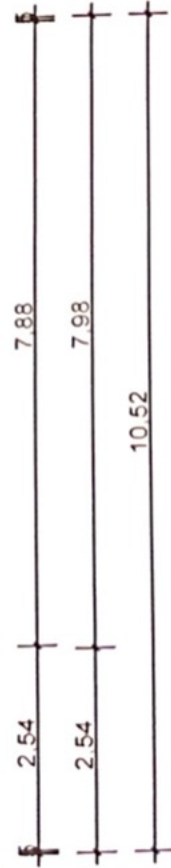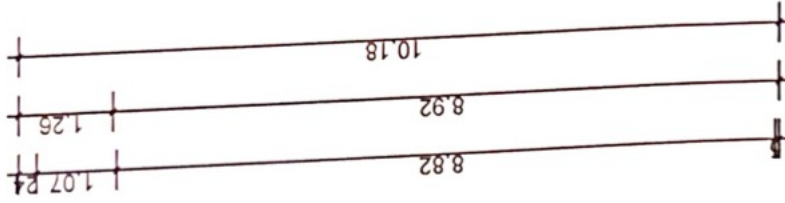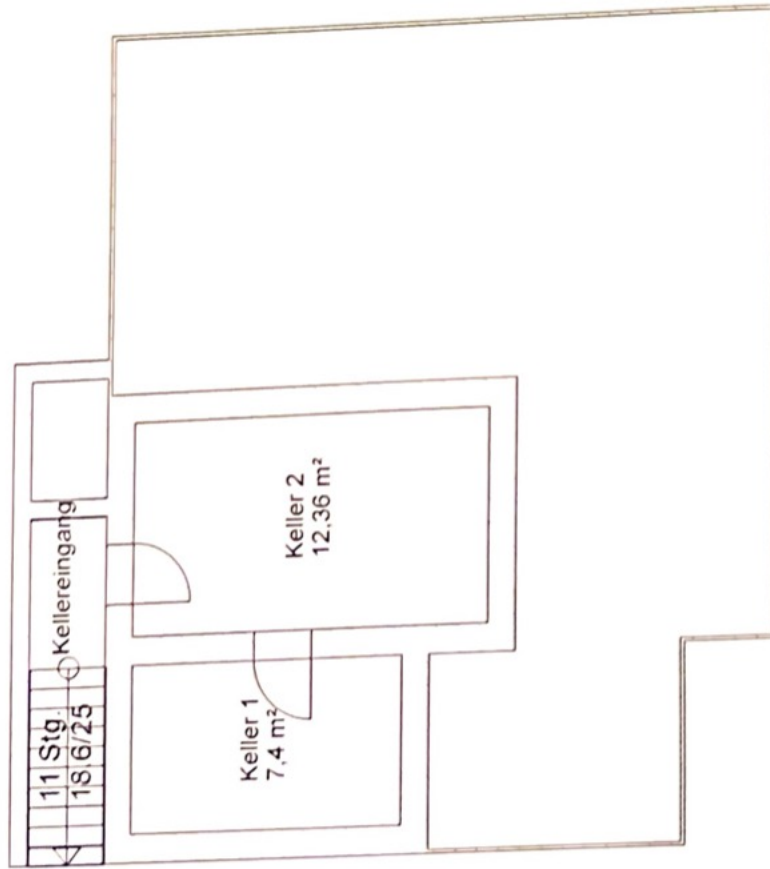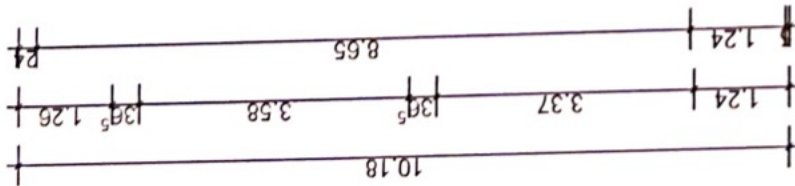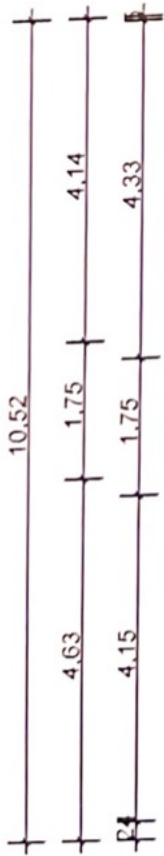

Dipl Ing (FH) Thomas Tannhäuser
Gartenstraße 21
39524 Schönhausen
Tel 0176 45028199
Mail thomas.tannhaeuser@arcor.de


Architekt: Dipl Ing (FH) Thomas Tannhäuser

Gartenstr 21, 39524 Schönhausen

Dateiname Bestand

Maßstab 1 : 100 Datum 14.06.2018 Kellergeschoss

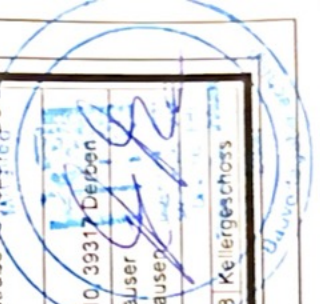



Dipl.-Ing. (FH) Thomas Tannhäuser
 Gartenstraße 21
 39524 Schönhausen
 Tel: 0176.45028199
 Mail: thomas.tannhaeuser@arcor.de

Architekt	Dipl.-Ing. (FH) Thomas Tannhäuser, Gartenstr. 21, 39524 Schönhausen	
Dateiname	Bestand	
Maßstab	1:100	Datum: 14.06.2018, Erdgeschoss

