

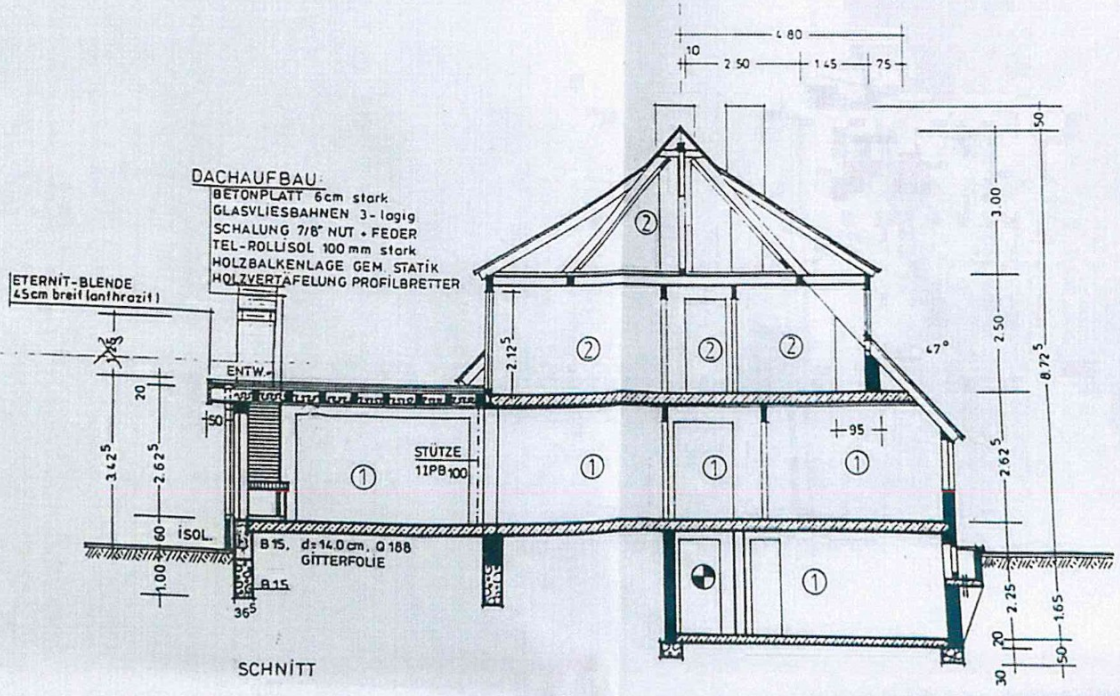
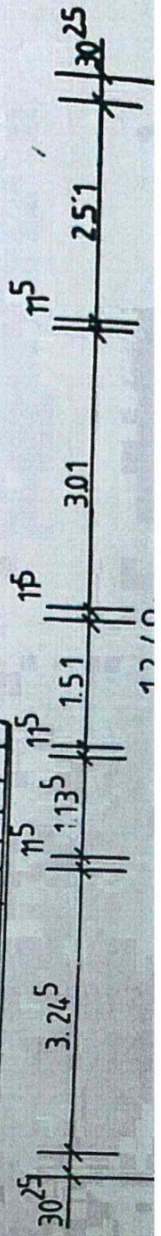


NORD-ANSICHT


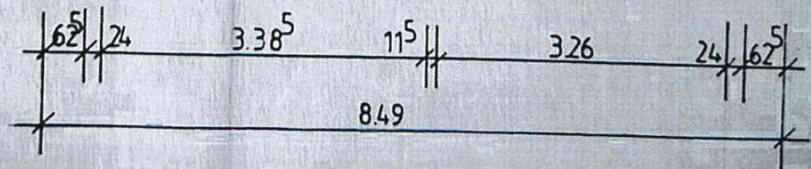


Wohn...
 Bestandspl...
 Bauort: ...
 Darstellung:
 Bauherr:
 Architekt:
 Hans-D...
 Lönsweg 19,
 Datum

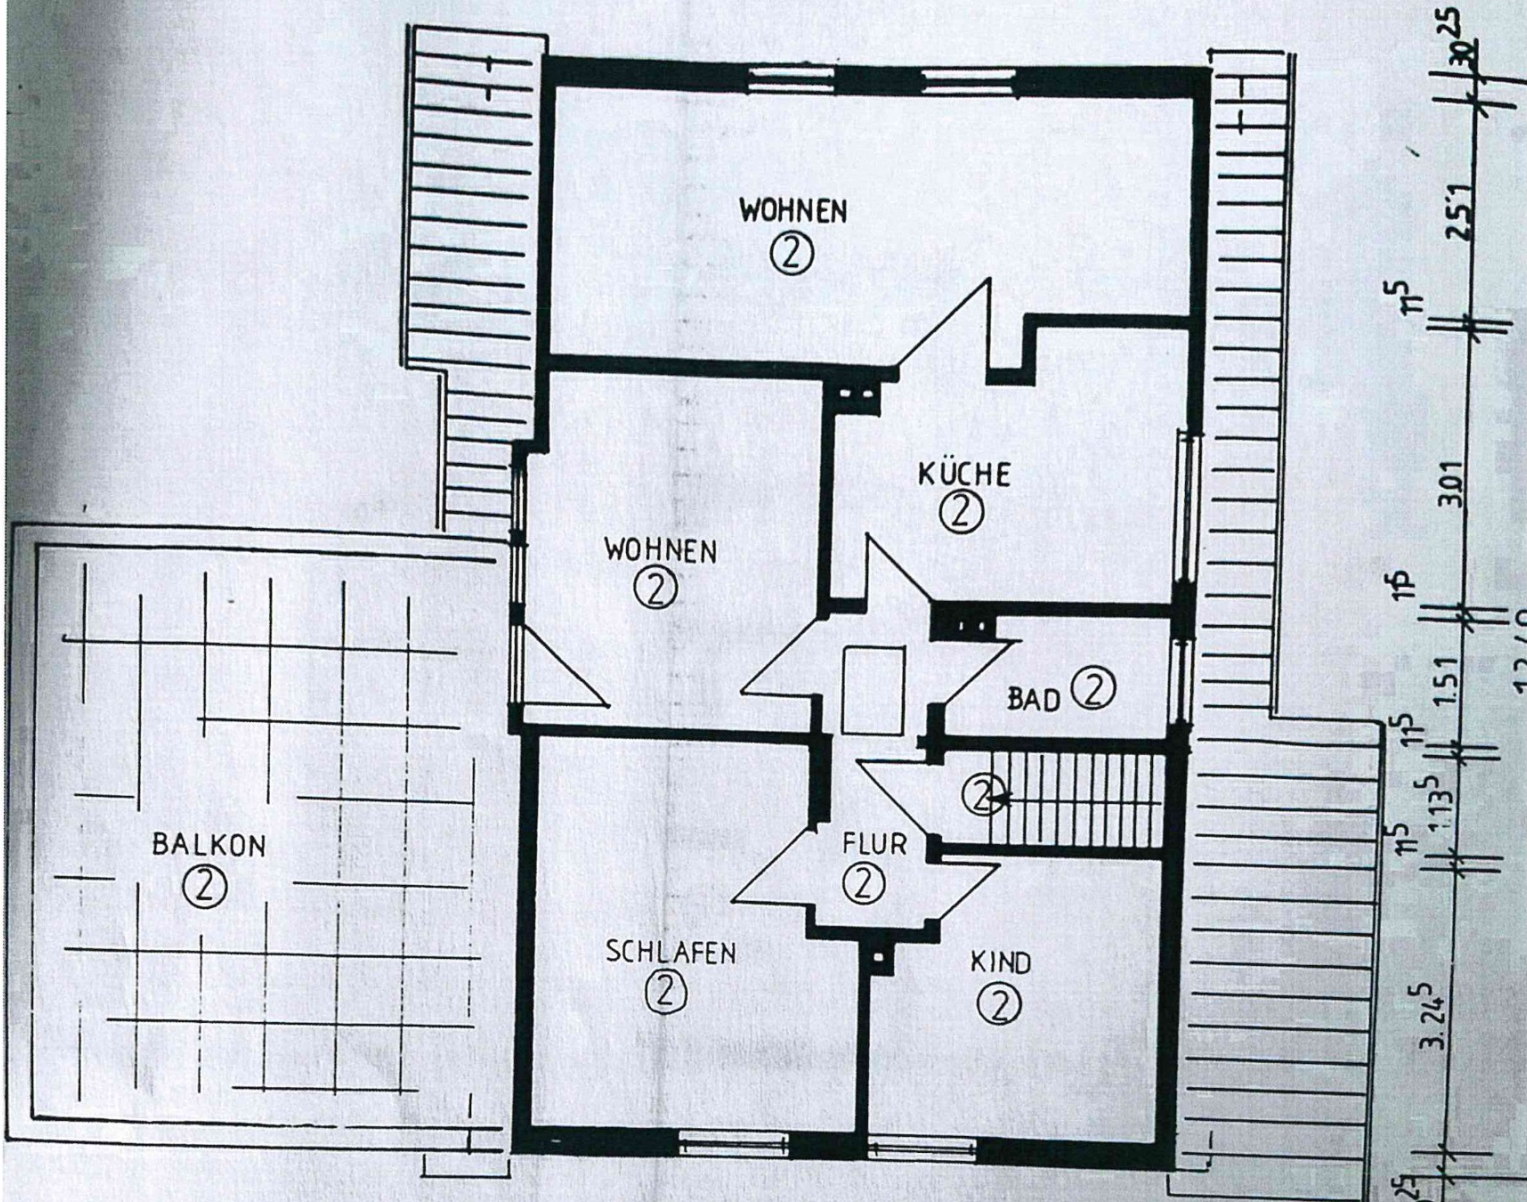

DACHGESCHOSS


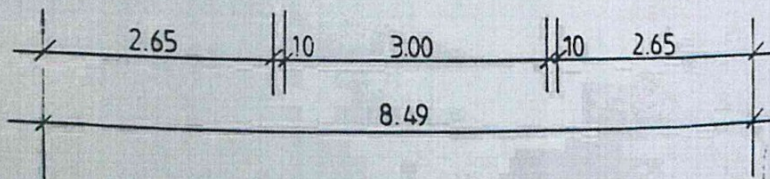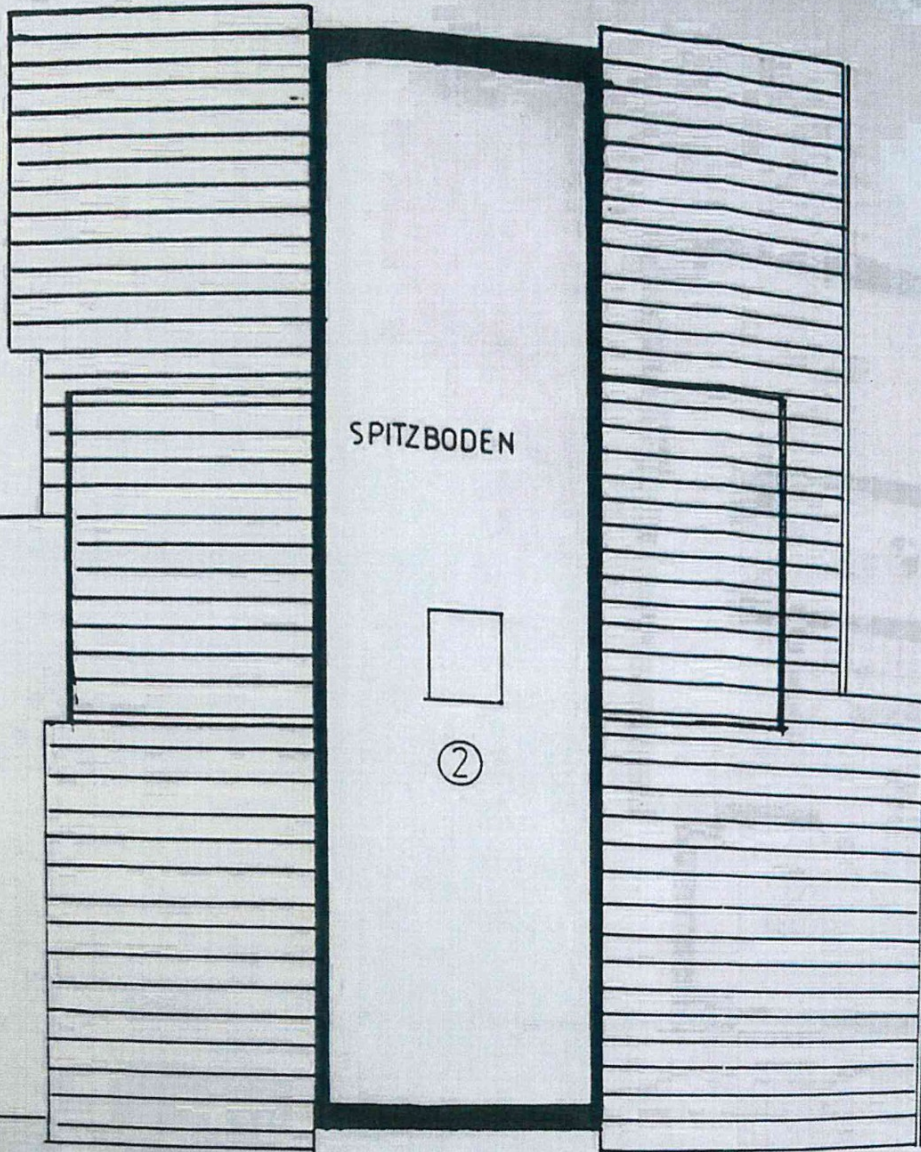


SPITZBODEN

Wohnhaus

Bestandsplan Wohnhaus

Bauort: Rotenburg
Mulmshorner Weg 1.
Darstellung: M 1:100
Bauherr: Natalja Vetoskin

Architekt:
Hans-Dieter Block

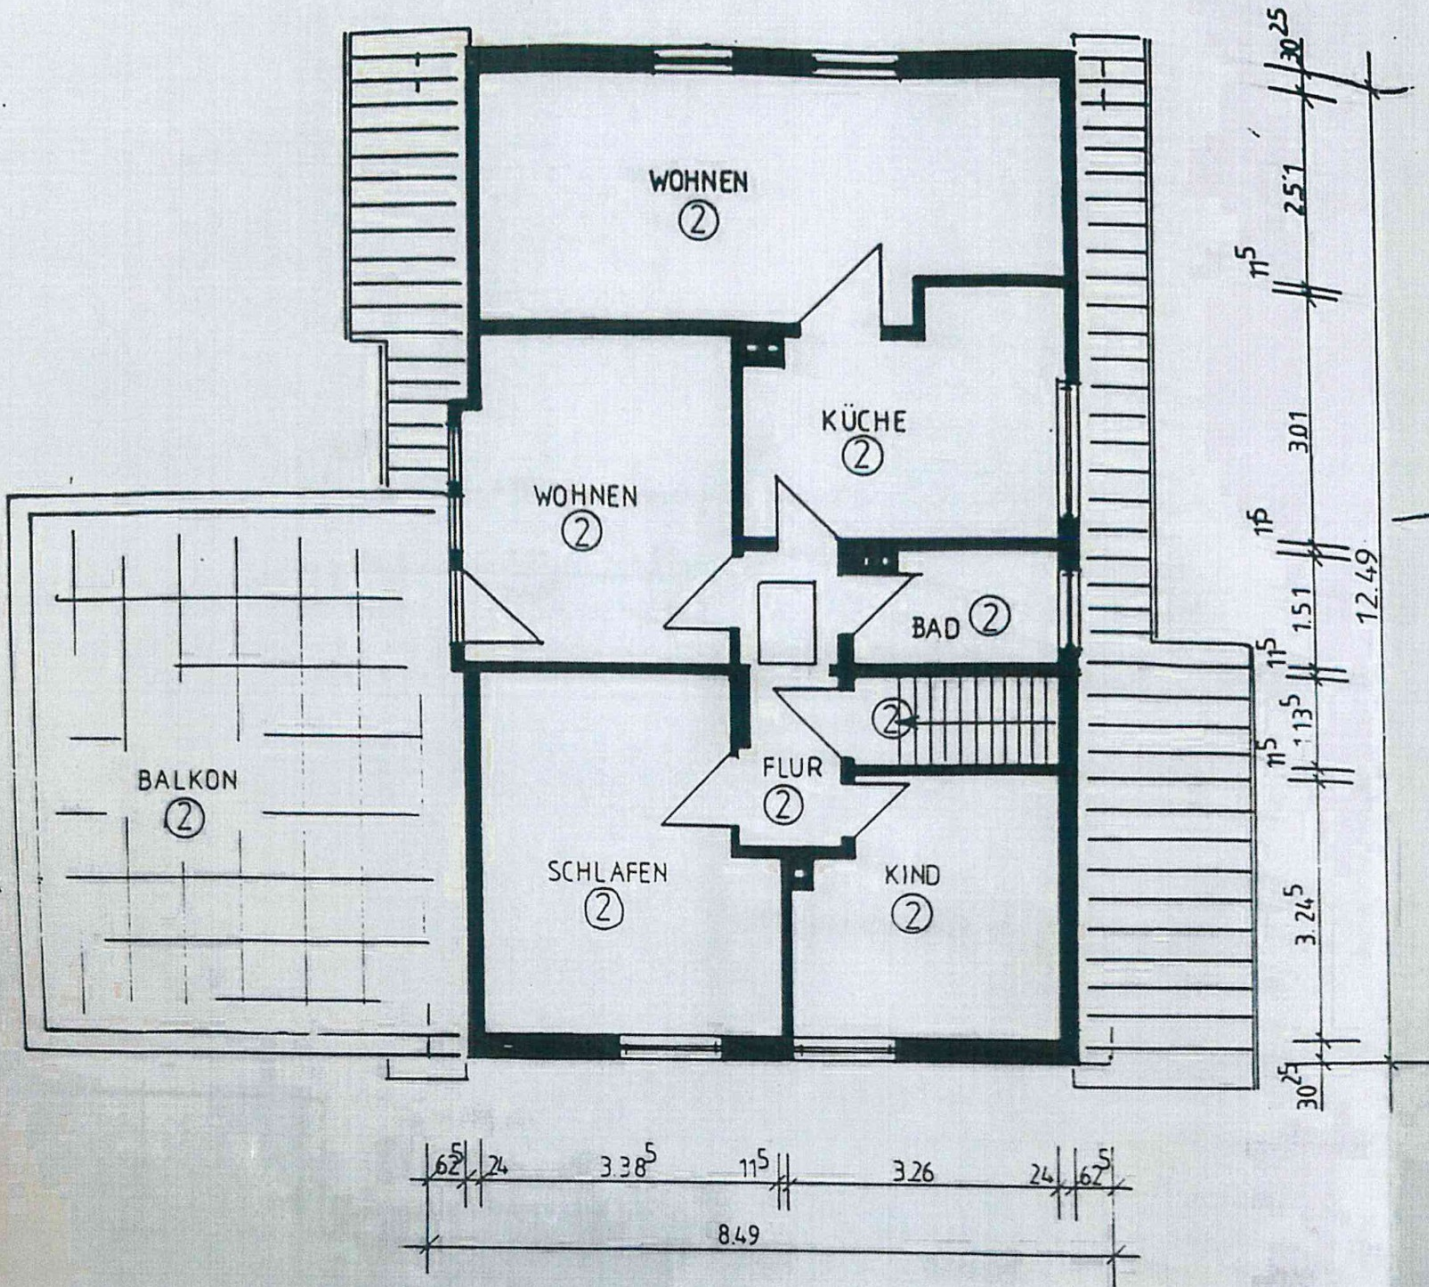

DACHGESCHOSS