


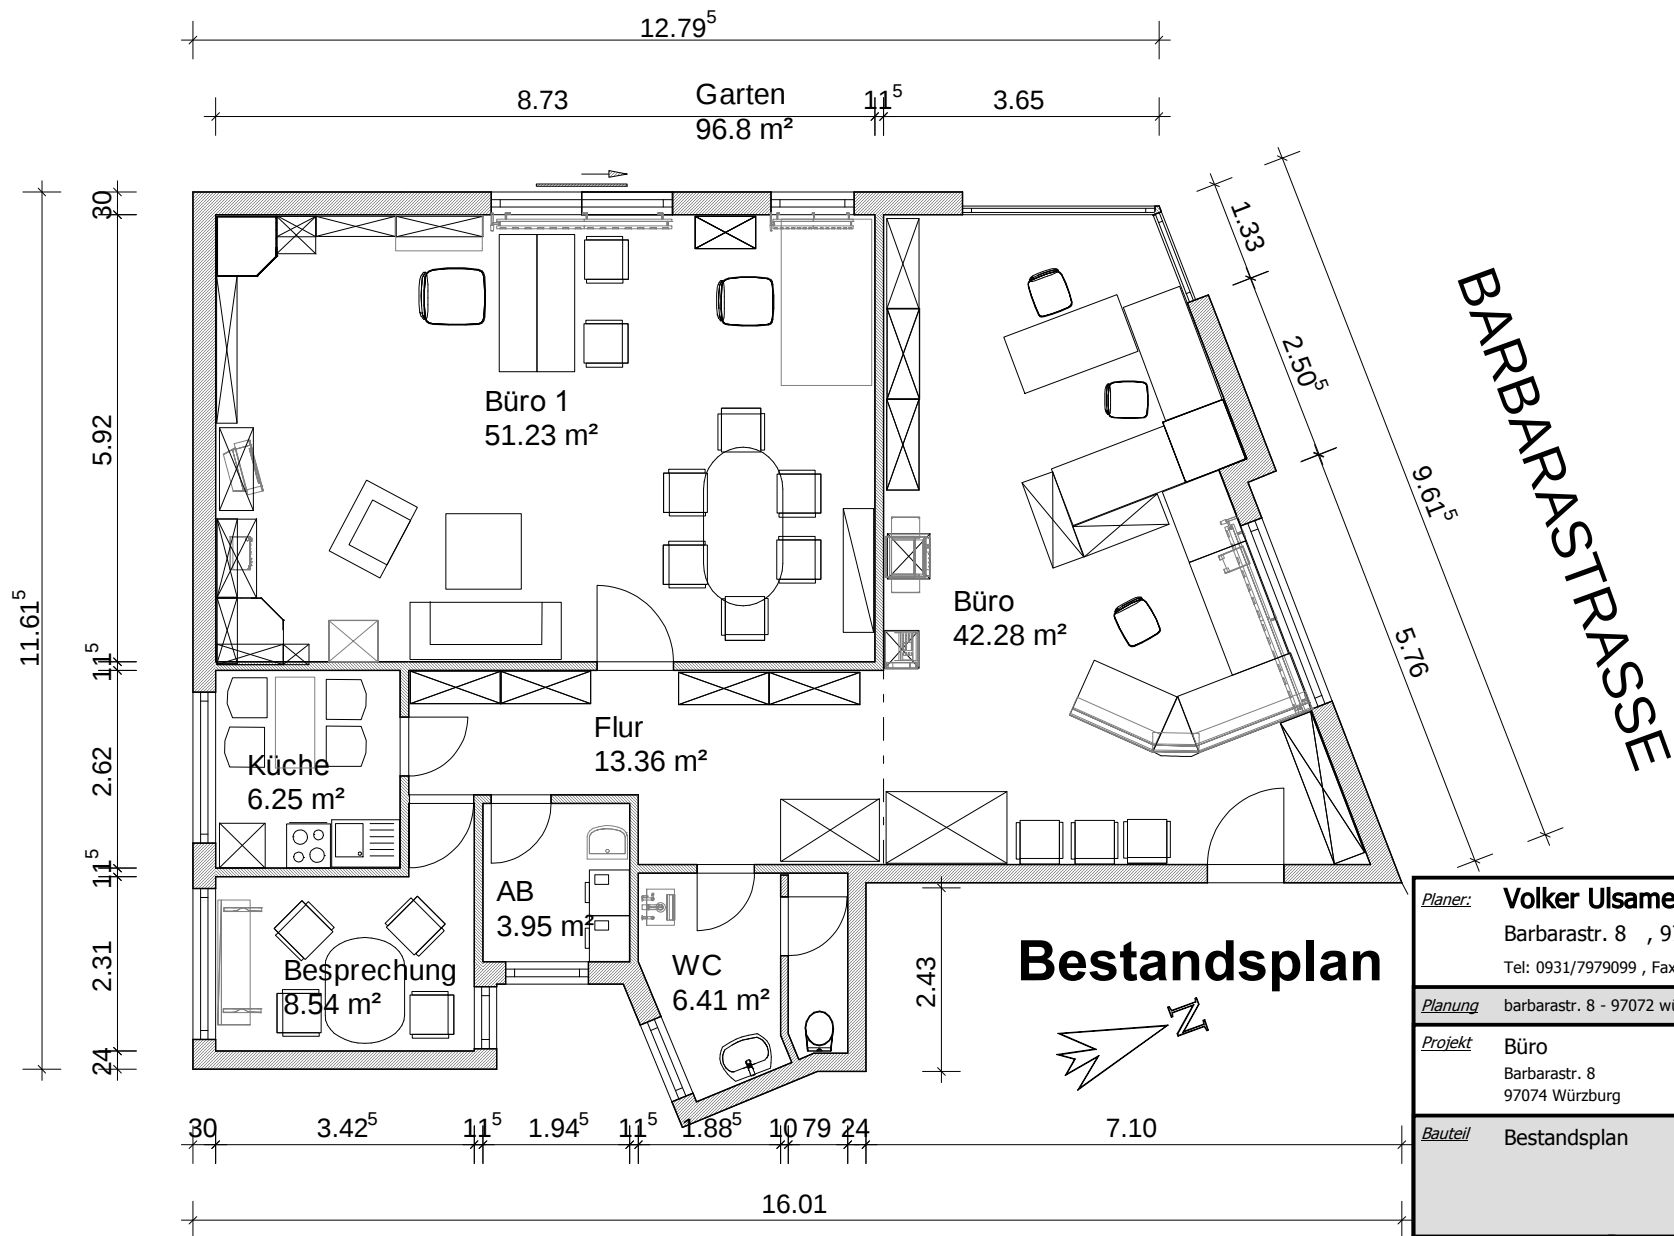

Planer: Volker Ulsamer 3D Visualisierungen Barbarastr. 8 , 97074 Würzburg Tel: 0931/7979099 , Fax: 0931/7979097		
Planung	barbarastr. 8 - 97072 würzburg	1 : 100
Projekt	Büro Barbarastr. 8 97074 Würzburg	
Bauteil	Bestandsplan	
gez. VU	geä. ---	Datum 10.04.02
Bestandsplan 2013		Plan-Nr.