


LEGENDE:

ortsgebundene Wände /
Stützen / Schächte

ortsungebundene Wände

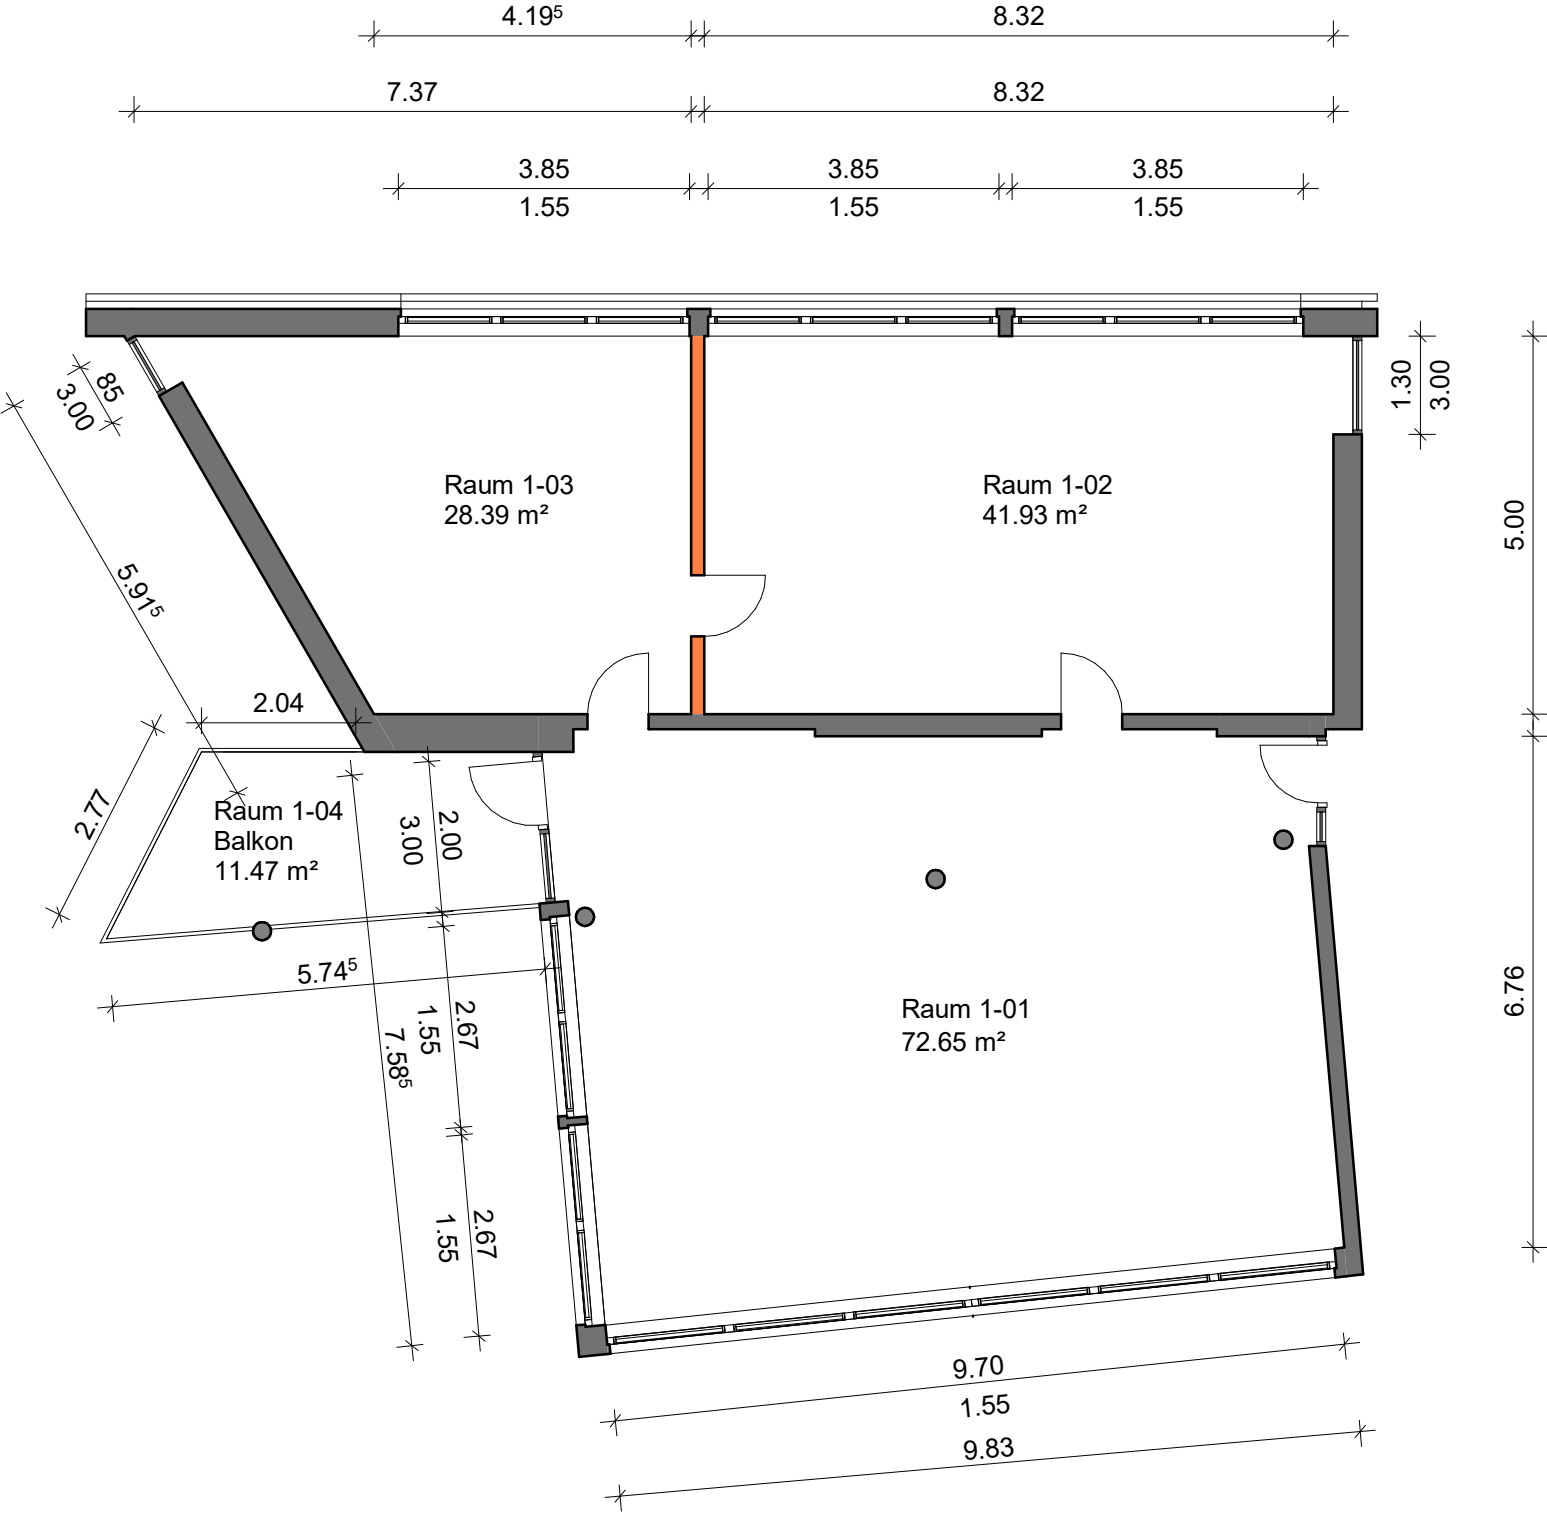

PROJEKT
Erinstraße 9
44575 Castrop-Rauxel

AUFTRAGGEBER

LEG
gewohnt gut.

LEG Wohnen
NRW GmbH
Dortmund
Karl-Harr-Straße 5
44263 Dortmund

BESTANDSPLAN

PLAN **NR**
1.OG 01

MAßSTAB
1:100 DIN A3

DATUM
17.06.2022

NORD

BEARBEITUNG

ARCHITEKTURBÜRO	BIEDERMANN
Dipl.-Ing. Architekt	Christof Biedermann
Kaulbachstr. 4	60594 Frankfurt / M
mail	info@architektbiedermann.de
tel	069 8300 74 55
www	architektbiedermann.de