


SCHNITT A-A, M. 1:100

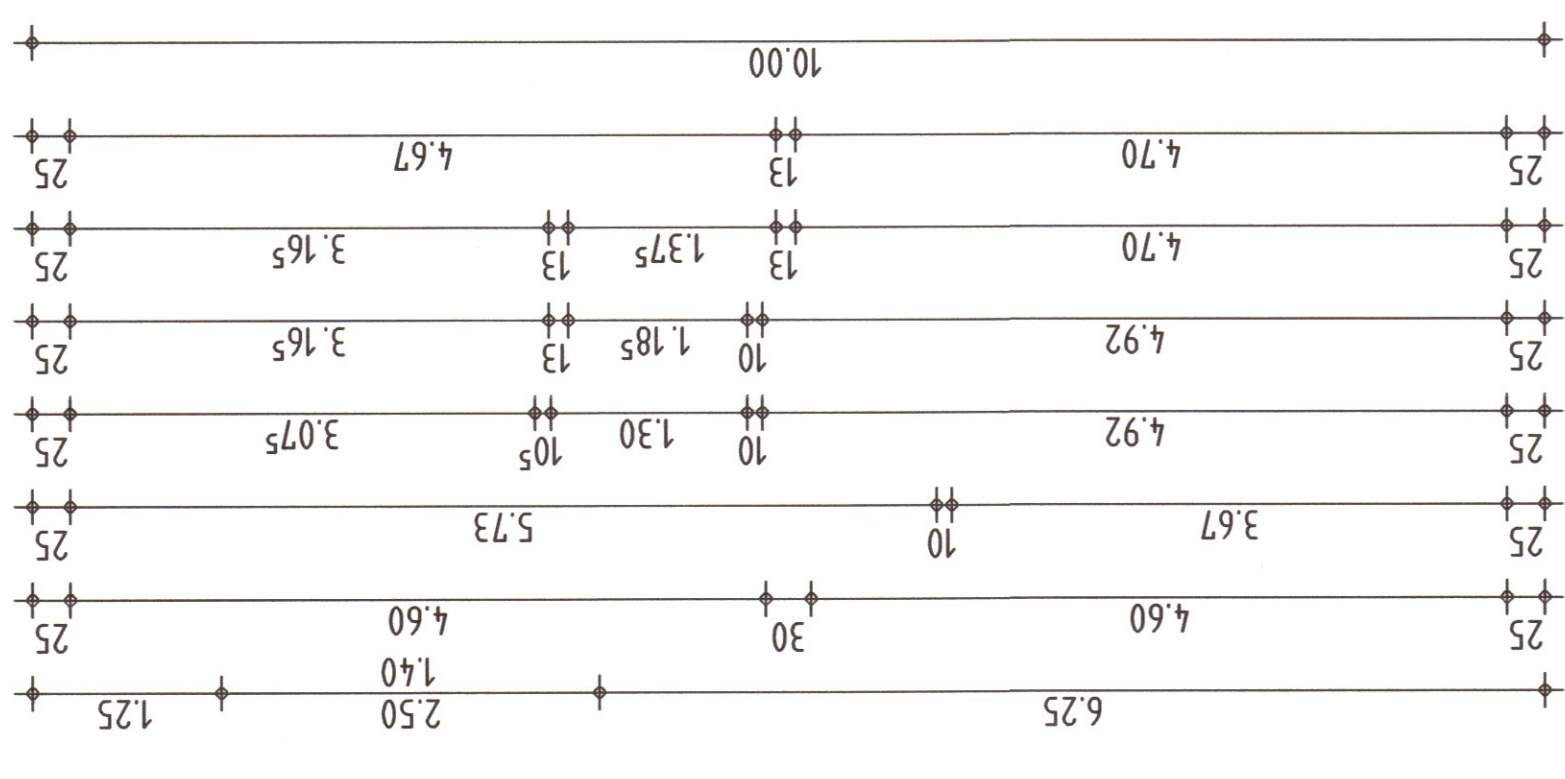

FFB EG BESTAND = ± 0.00

= MASSIV BESTAND BETON

= BESTAND HOLZTAFFEL TEILW. M. LA

= BESTAND HOLZTAFFEL EINSEITIG GIPS/TAPETE

= BESTAND LEICHTWAND BEIDSEITIG TAPETE

= BESTAND VERMÜTLICH GIPSDELE/YTONG OD. AEHNL.

= HOLZ-/LEICHTBAUWAND NEU

ergänzt/geändert	Datum	Projekt-Nr.
WC 03/04-WC	22/08/18	Plan - Nr. 03
WC/PH/NEUEZ/ENTFALL WAND 08	14/11/18	Bearbeiter OS
		gefertigt am 09/01/2018
MASSTAB		PROJEKT
1 : 50		BAUHERR

Bestandsplan
2. Obergeschoss