


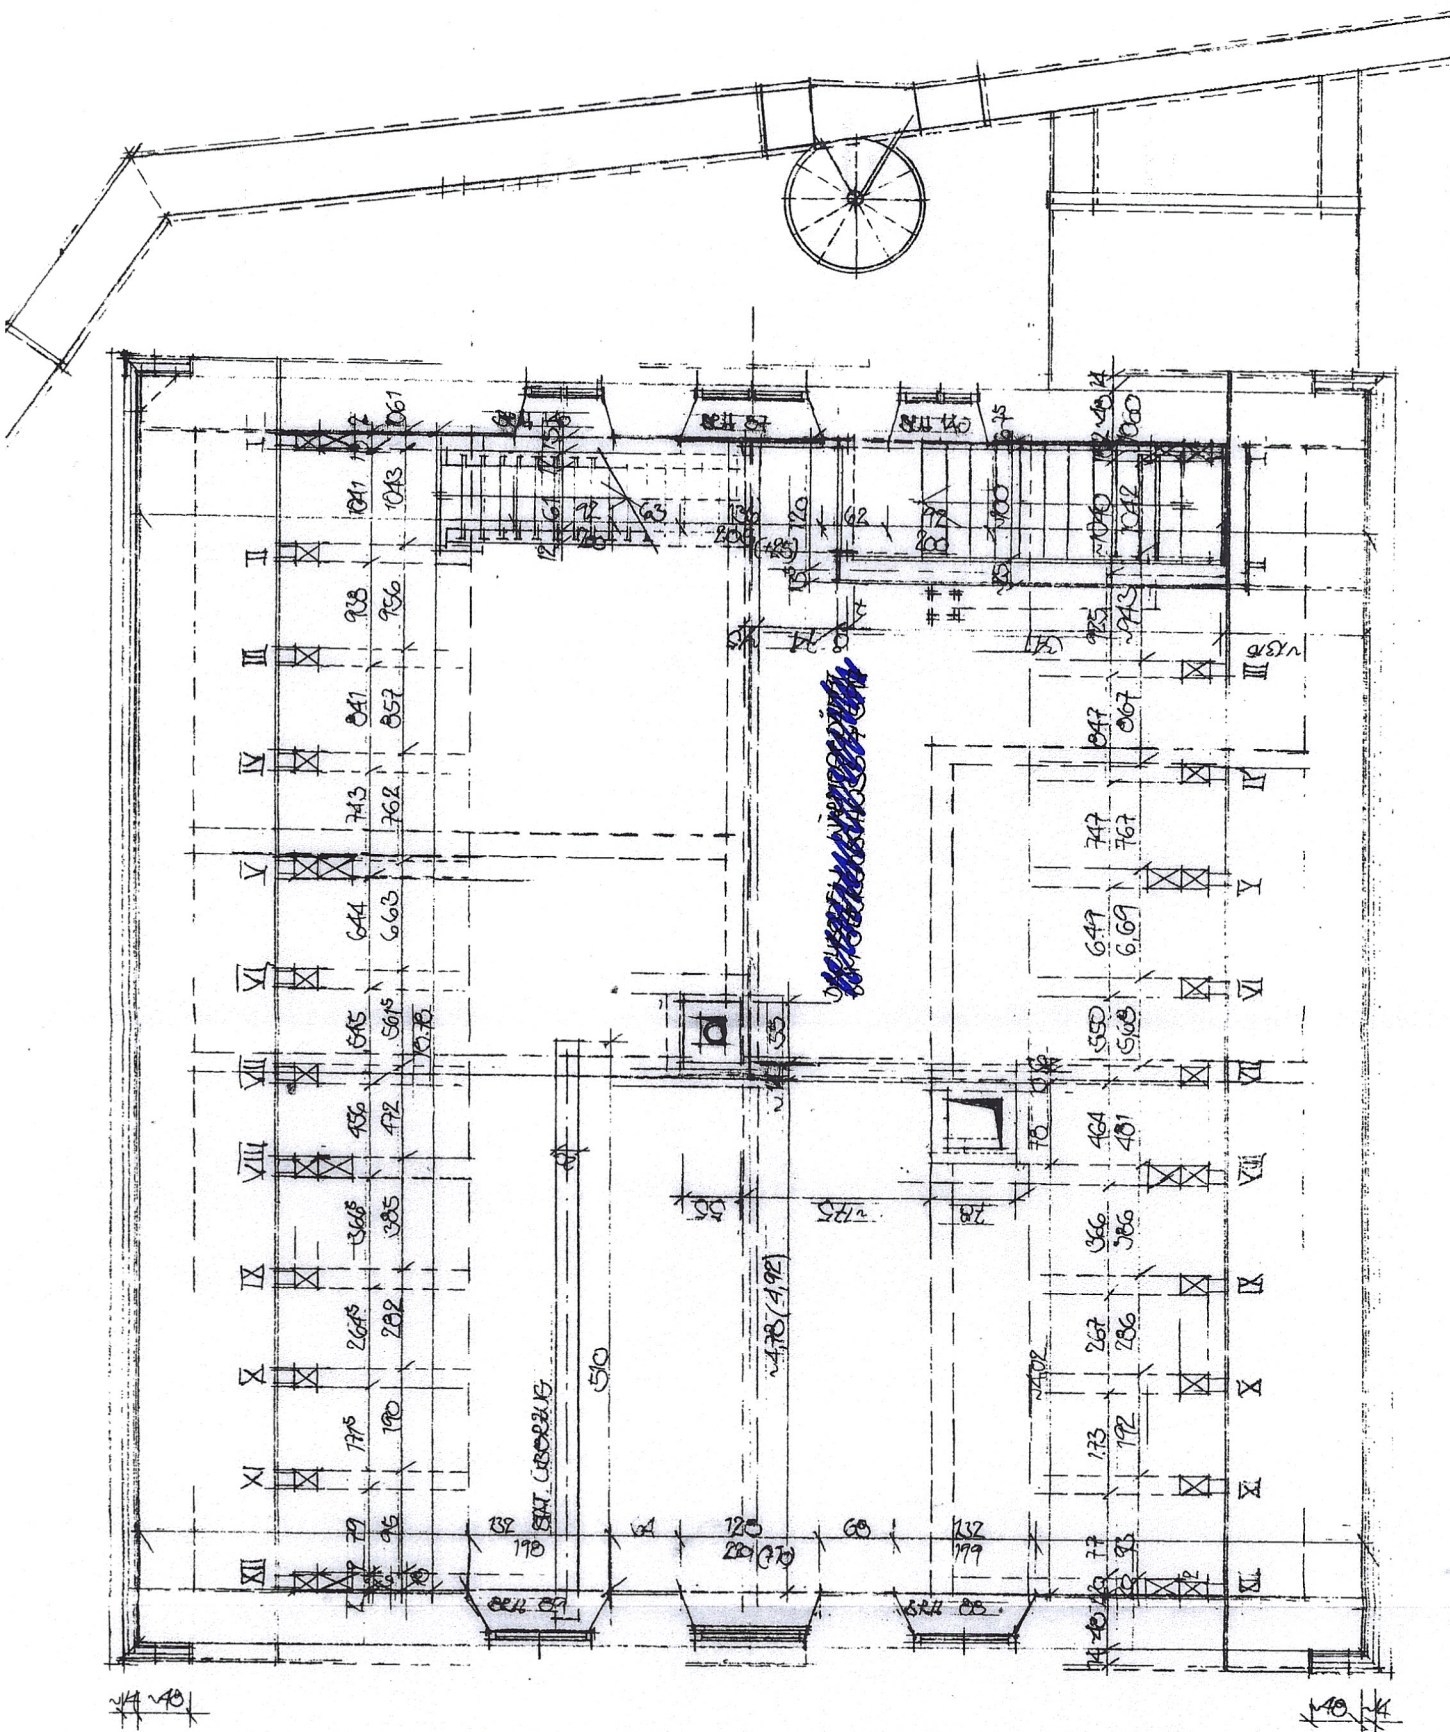

## DACHGESCHOSS SPEICHER

BESTANDSPLAN ~~PARISHOUSE~~  
DACHGESCHOSS M = 1:500  
AUGUST - SEPT. 2013

HANS-JÖRG THIERLING  
DIPLO.-ING. FR. ARCHITEKT  
ZUR KIRCHE 5  
80643 RENNERTSHOFEN-NÖTTING  
TEL. 08427-88568 FAX: -88595