




Berliner Platz 1 EG R2

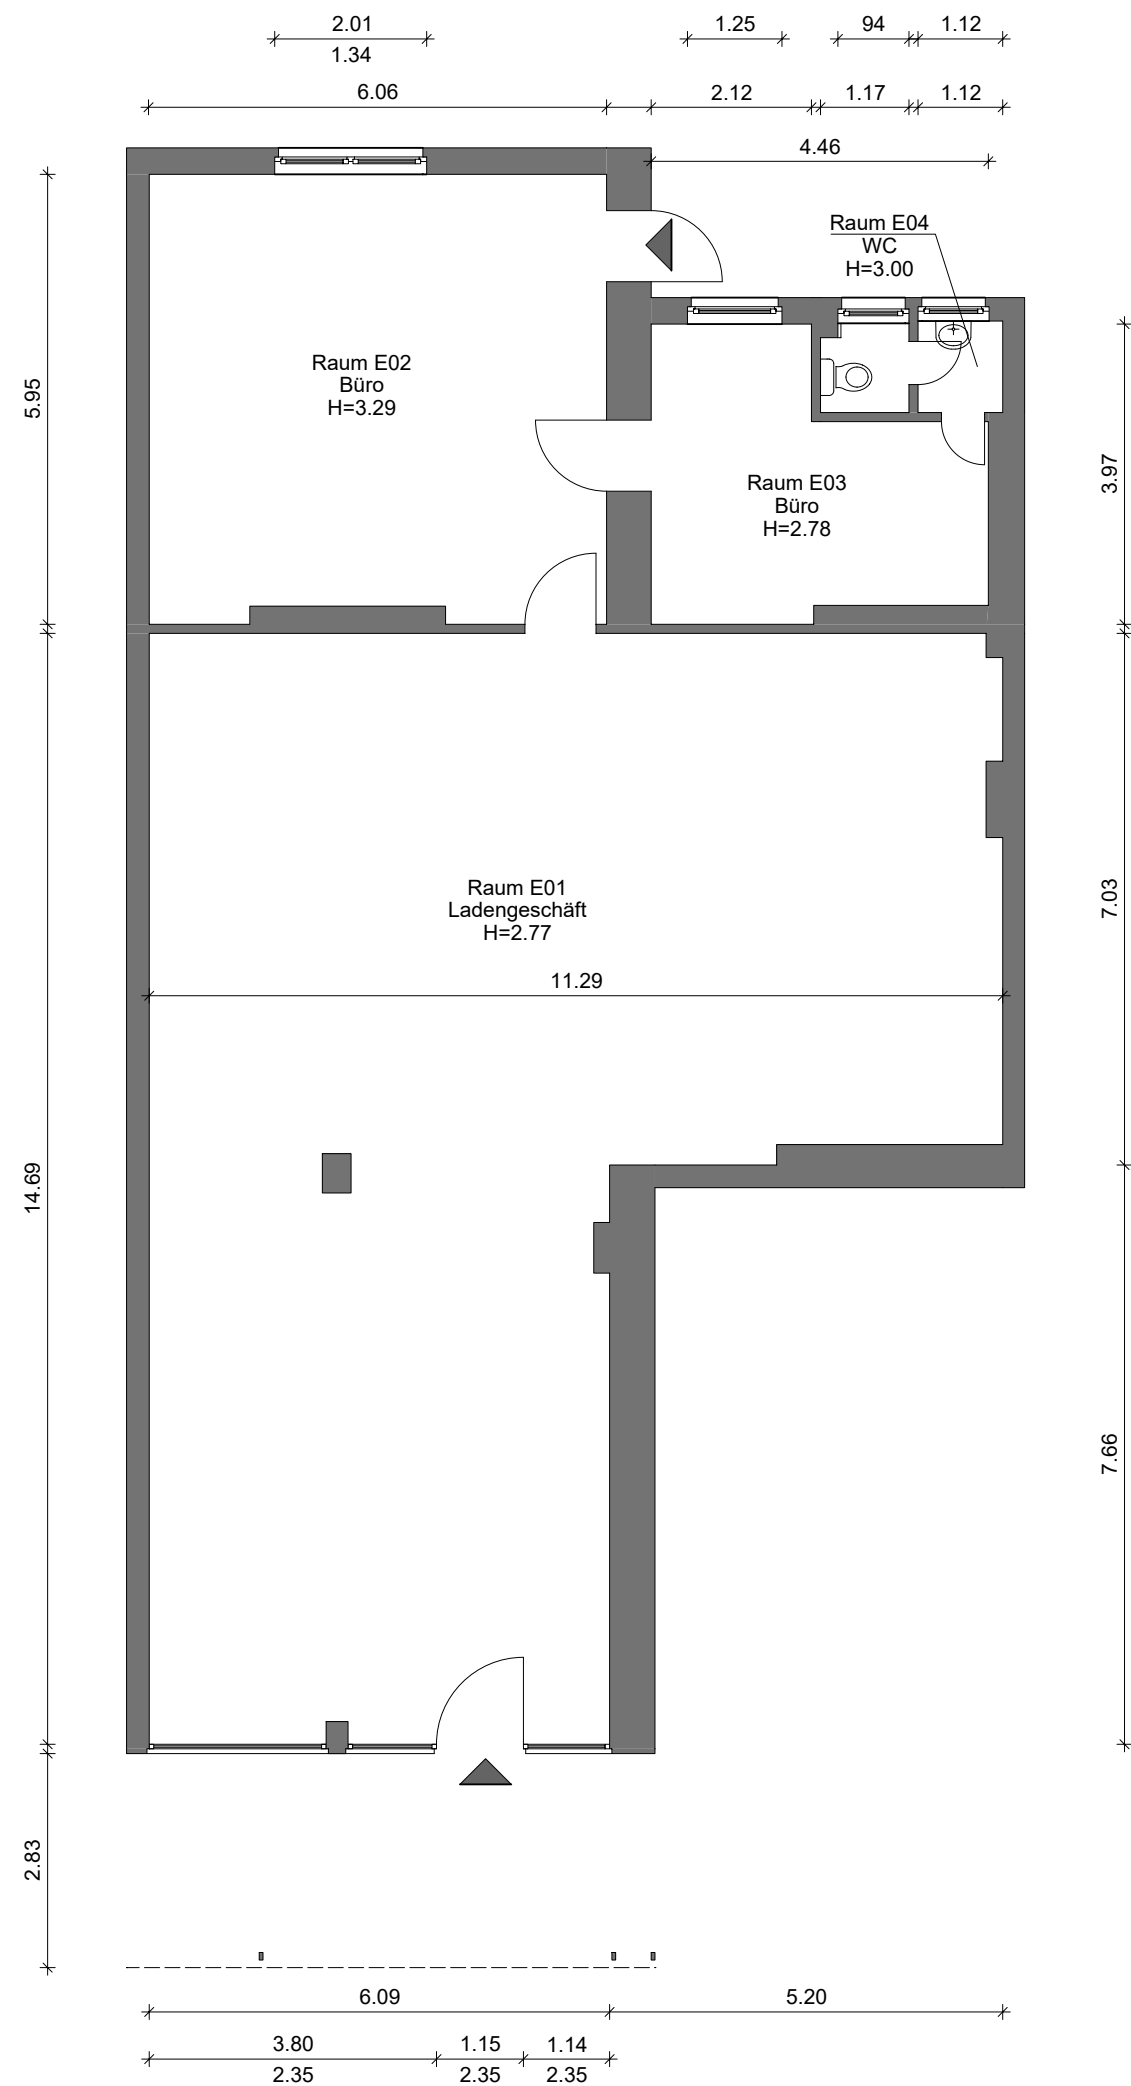

AUFTRAGGEBER

LEG **LEG Wohnen NRW GmbH**
 Niederlassung Münster
 Hammer Straße 216-226
 48153 Münster

Bestandsplan

PROJEKT: Berliner Platz 1
 46284 Dorsten

PLAN: EG rechts 2 M1:100
 PLAN - NR: 1 08-2018

BEARBEITUNG:

Architekt: Dipl.-Ing. Christof Biedermann
Bohnen & Schmitz Consult GmbH
 Postanschrift: Am Steinköppel 6, 35321 Laubach
 Telefon : 06044 / 989543
 e-mail : bsconsult.schmitz@t-online.de
 Internet : <http://www.bsconsult-online.eu>