



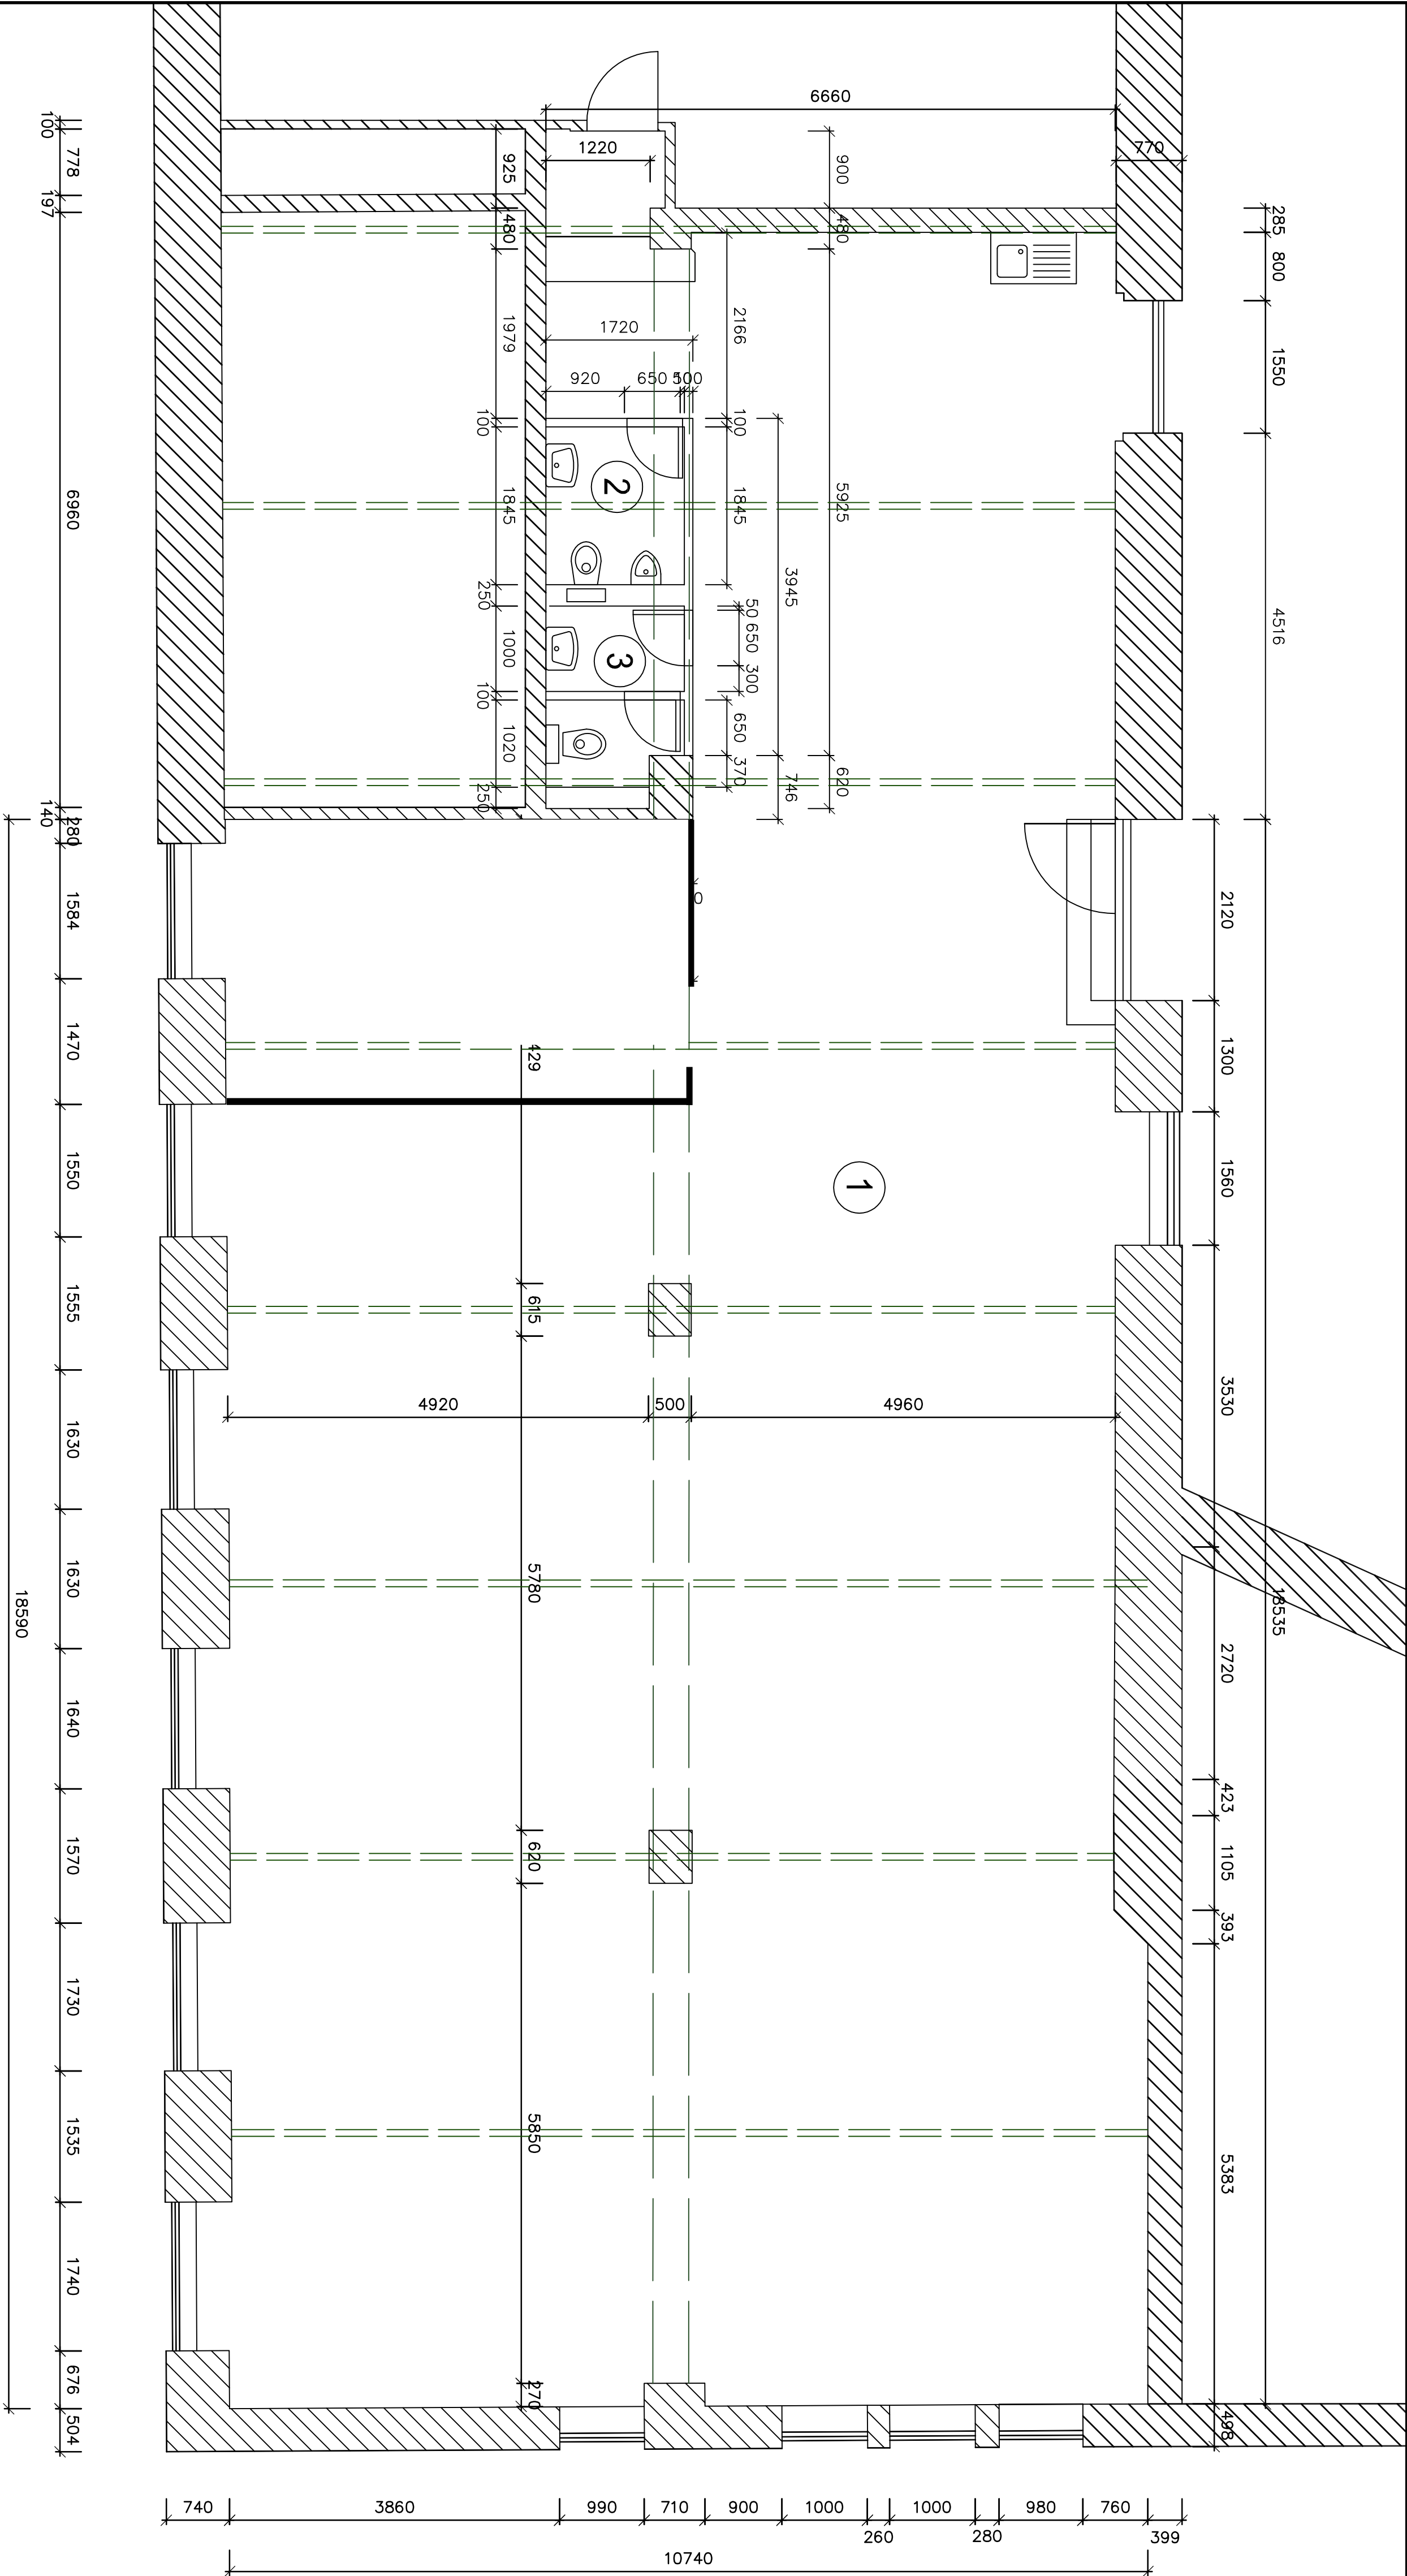

Raumflächen	
Raum	Fläche [m²]
01 Gewerbefläche	241,16
02 WC 1	2,99
03 WC 2	3,12
Summe:	246,65

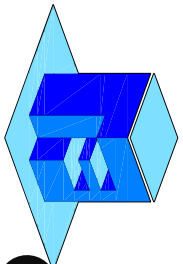

Bauherr: Verwaltung Berliner Grundstücke GmbH
Schlesische Straße 29-30 10997 Berlin

Modell	Änderung	Datum	Name	Schlesische Straße 29-30	10999 Berlin	Z-Akt.	Maßstab
a	Raumflächen aktualisiert	27.03.14	BR	Projekt		B-05	1:50
b	Anpassung GR nach Insall	06.05.15	BR				
c	Anpassung Stufen Eingang	1.05.15	BR				
d							
e							

Bestandszeichnung Fabrikgebäude
Erdgeschoss

bearbeitet	Datum	Name
geprüft	06.08.14	BR