




BESTANDSPLAN

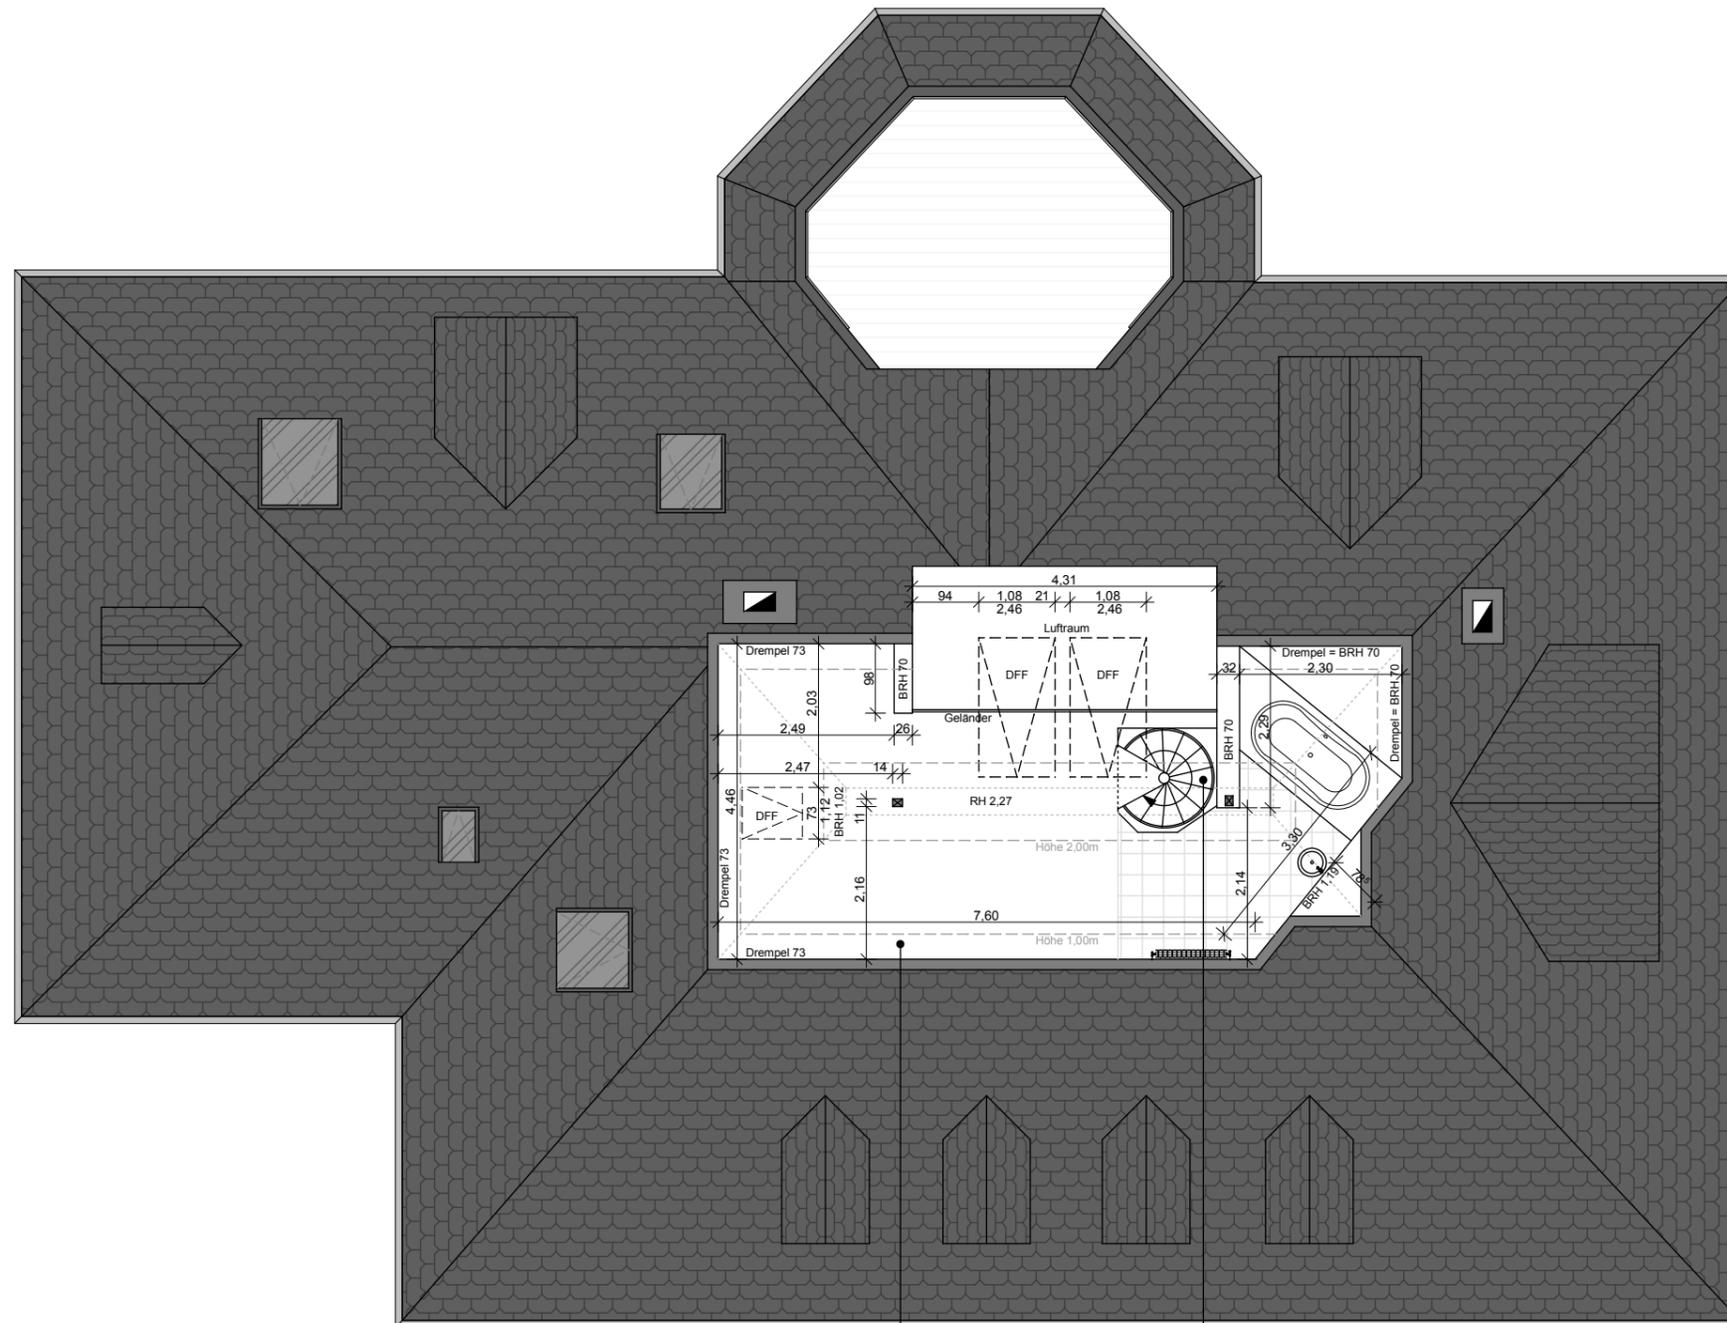

Arbeiten/ Bad	
FB: Laminat/ Fliesen	
NRF:	35,12 m ²
RU:	34,707 m
RH:	2,270 m
WoFl:	17,40 m ²

Deckenöffnung für Treppe	
NRF:	1,91 m ²
RU:	5,314 m

OBJEKTANSCHRIFT	Basteistraße 5 01277 Dresden
DARSTELLUNG	MANSARDGESCHOSS WE 3
	Maßstab: 1:100 Planformat: A3 Planstand: 04.12.2018
VERMESSEN VON	elbcontor GmbH Wallgässchen 4 D - 01097 Dresden
KONTAKT	TEL +49 351 65615282 Fax +49 351 65615283 MAIL info@elbcontor- grundrisse.com

HINWEIS

Gemessen wurde mit: Leica DISTO S910 Laser, Marktüblichen Zollstock - Längenmessungen wurden beidseitig ausgeführt. Die Messung wurde nicht verformungsangepasst durchgeführt. Abmessungsbezeichnungen der Tragglieder können +/- 2,0 cm abweichen. Alle Längenangaben verstehen sich als ca. Längen. Die Messung der Räume erfolgt in ca. 1,00 m Höhe. Dachkonstruktionen, Fassadenziegel, Fassadendetails wurden nur teilweise gemessen insofern möglich. Maßangaben sind nicht als Grundlage für Fertigung von Möbeln und Küchen geeignet.

BASTEISTRASSE

elbcontor
AUFMAßE - CAD - GRUNDRISSSE

www.elbcontor-grundrisse.com