




Am Rückelchen 20
4L

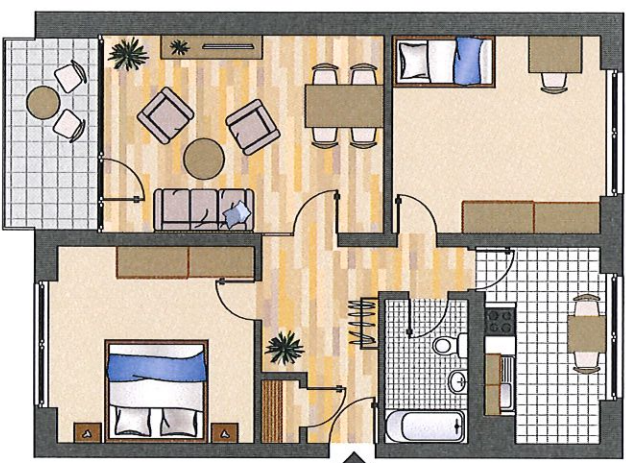

AUFTRAGGEBER

LEG LEG Wohnen NRW GmbH
Niederlassung Köln
Industriestr. 161 Haus 5b
50999 Köln
gewohnt gut.

Bestandsplan

PROJEKT: Am Rückelchen 20
57078 Siegen

PLAN: 4.OG links M 1:100
PLAN - NR: 1 10-2017

BEARBEITUNG:

Architekt: Dipl.-Ing. Christof Biedermann
Bohnen & Schmitz Consult GmbH
Postanschrift: Am Steinköppel 6, 35321 Laubach
Telefon : 06044 / 989543
e-mail : bsconsult.schmitz@t-online.de
Internet : <http://www.bsconsult-online.eu>

