




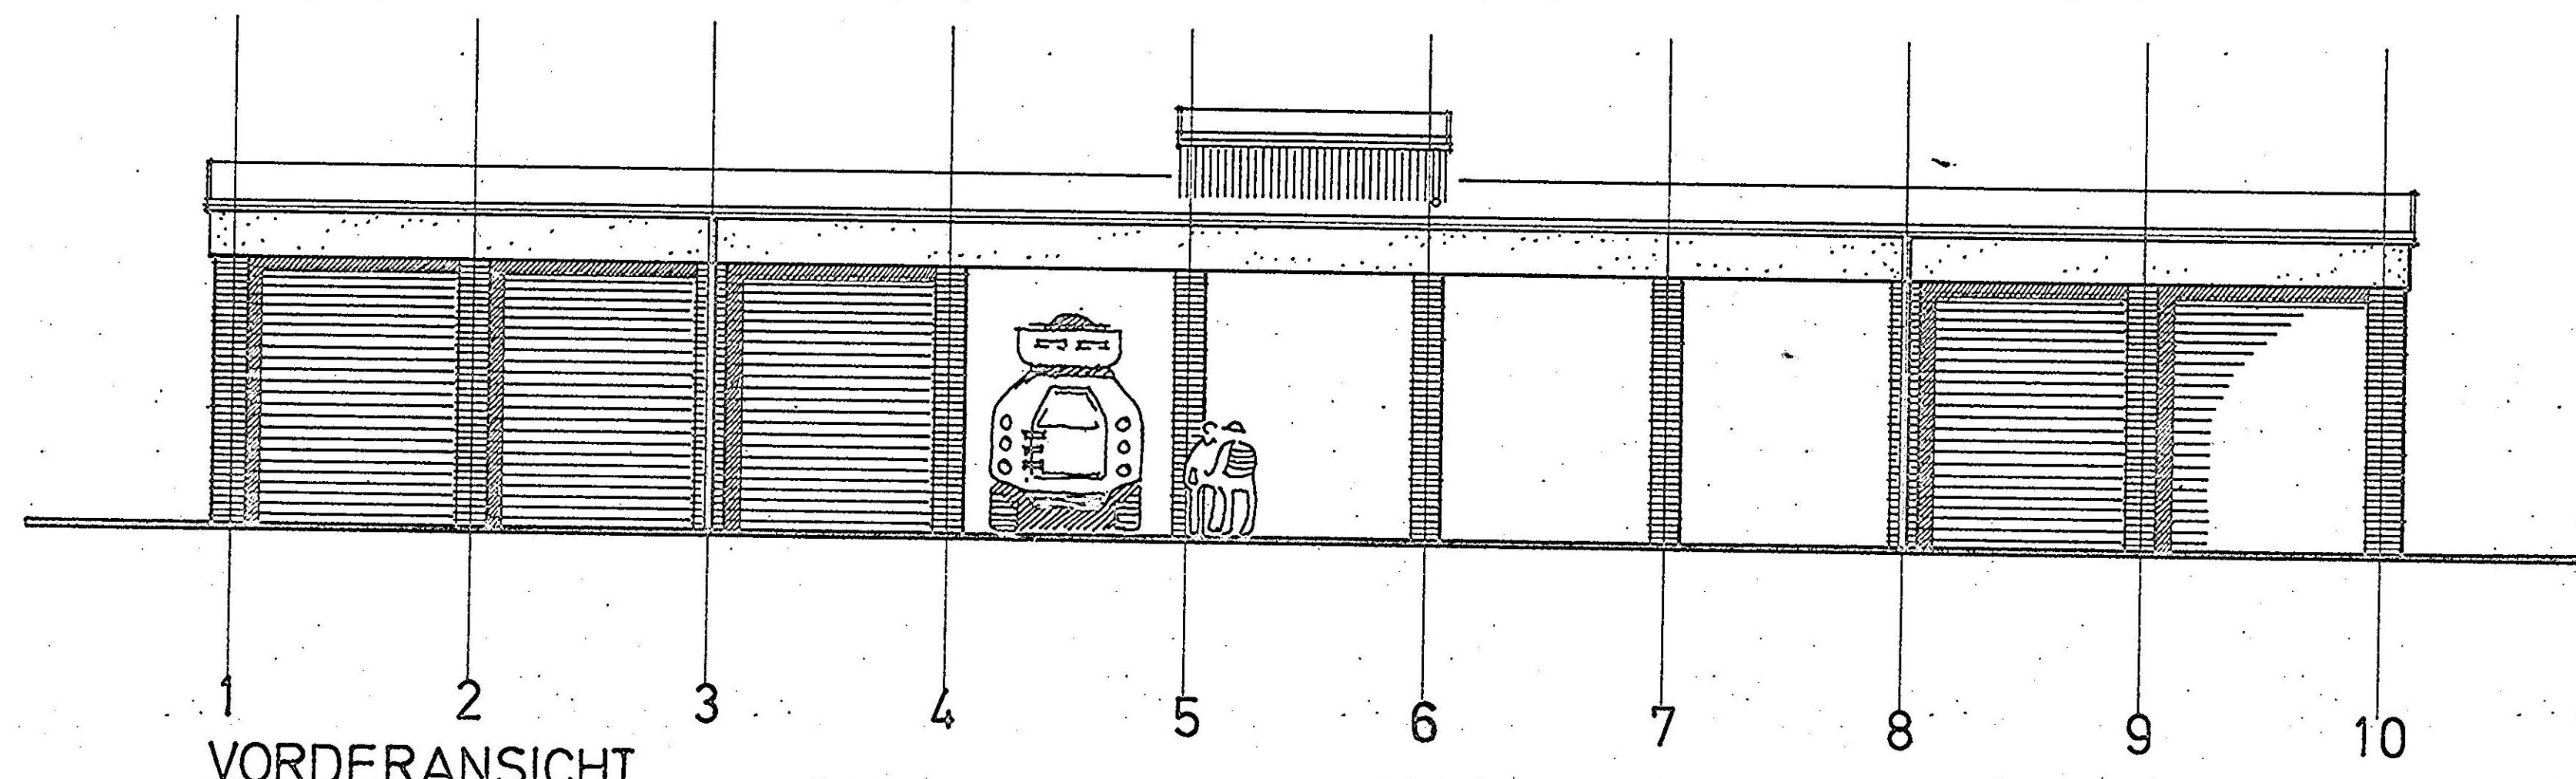


VORDERANSICHT

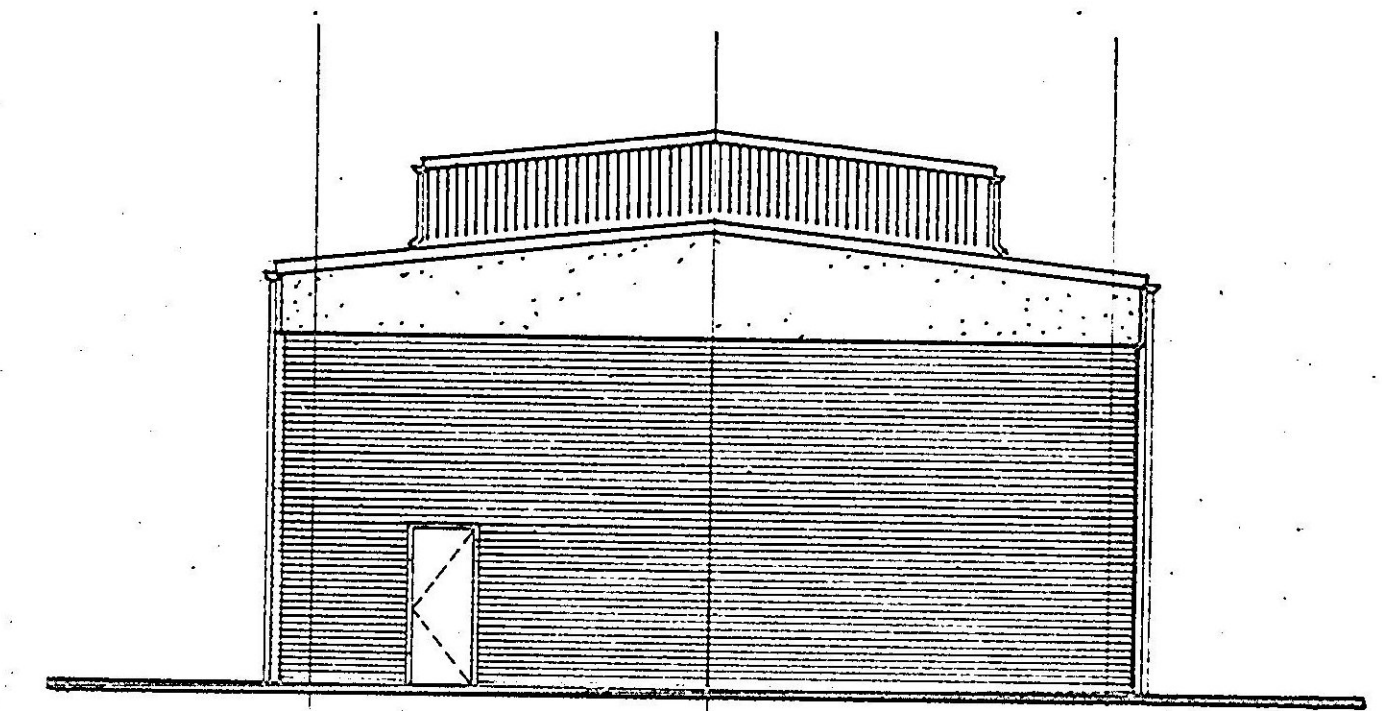


A B C
SEITENANSICHT VON RECHTS

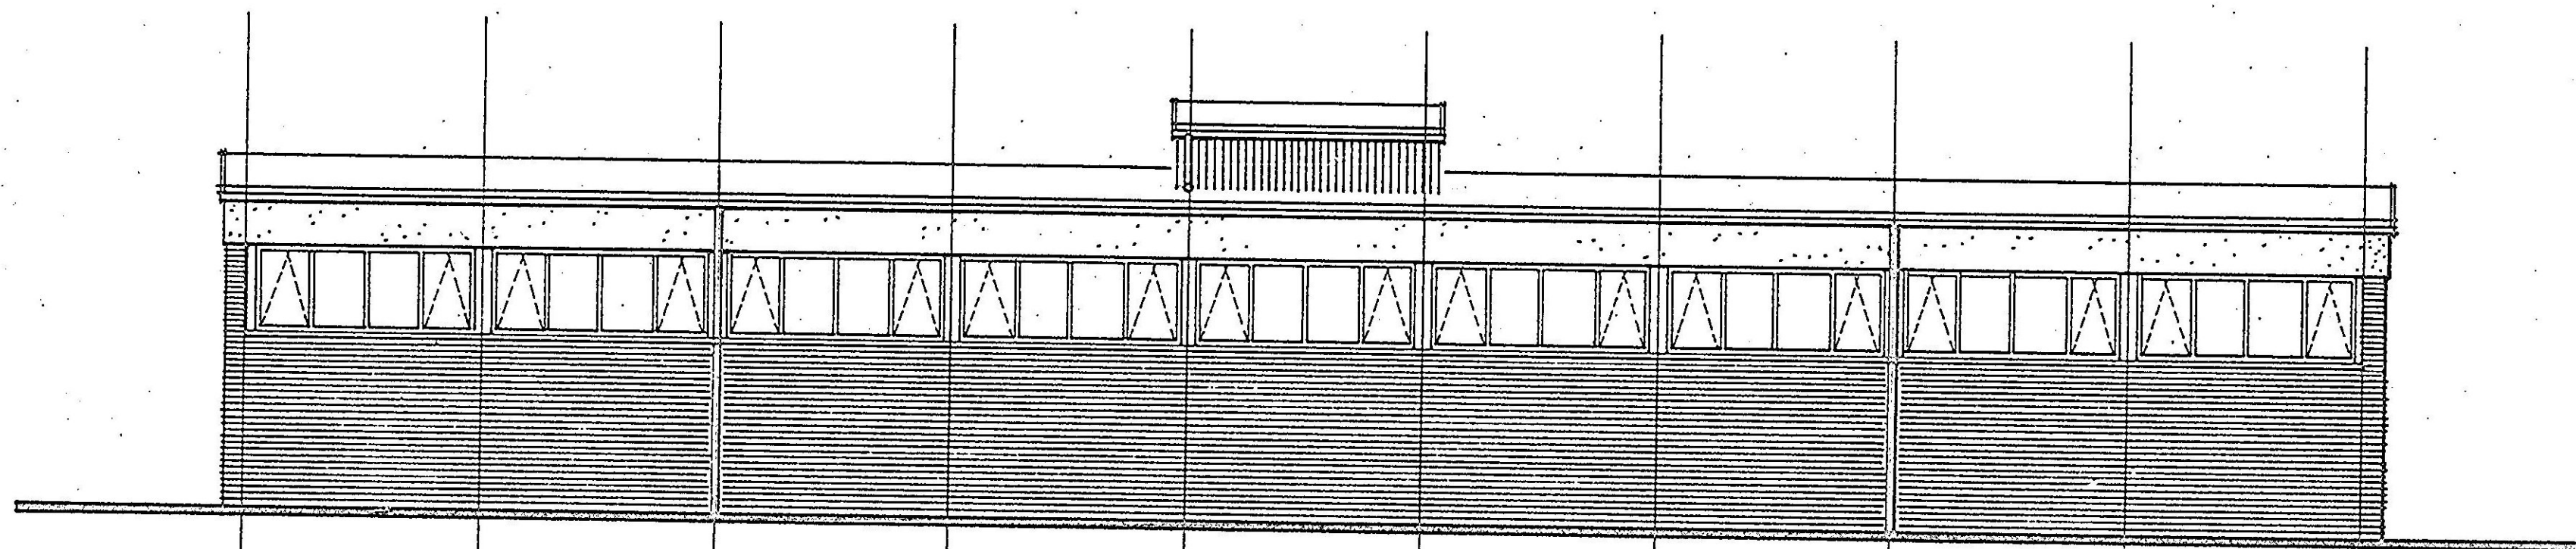


10 9 8 7 6 5 4 3 2 1
RÜCKANSICHT

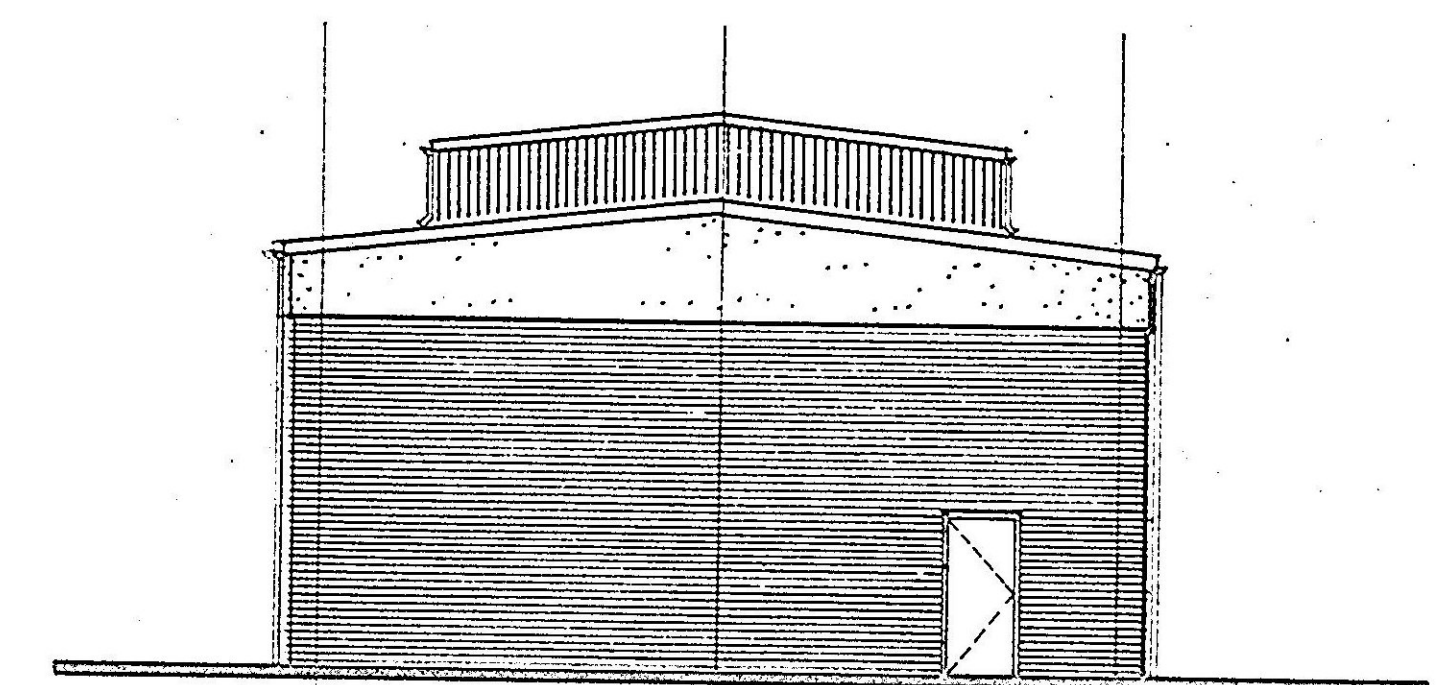

C B A
SEITENANSICHT VON LINKS

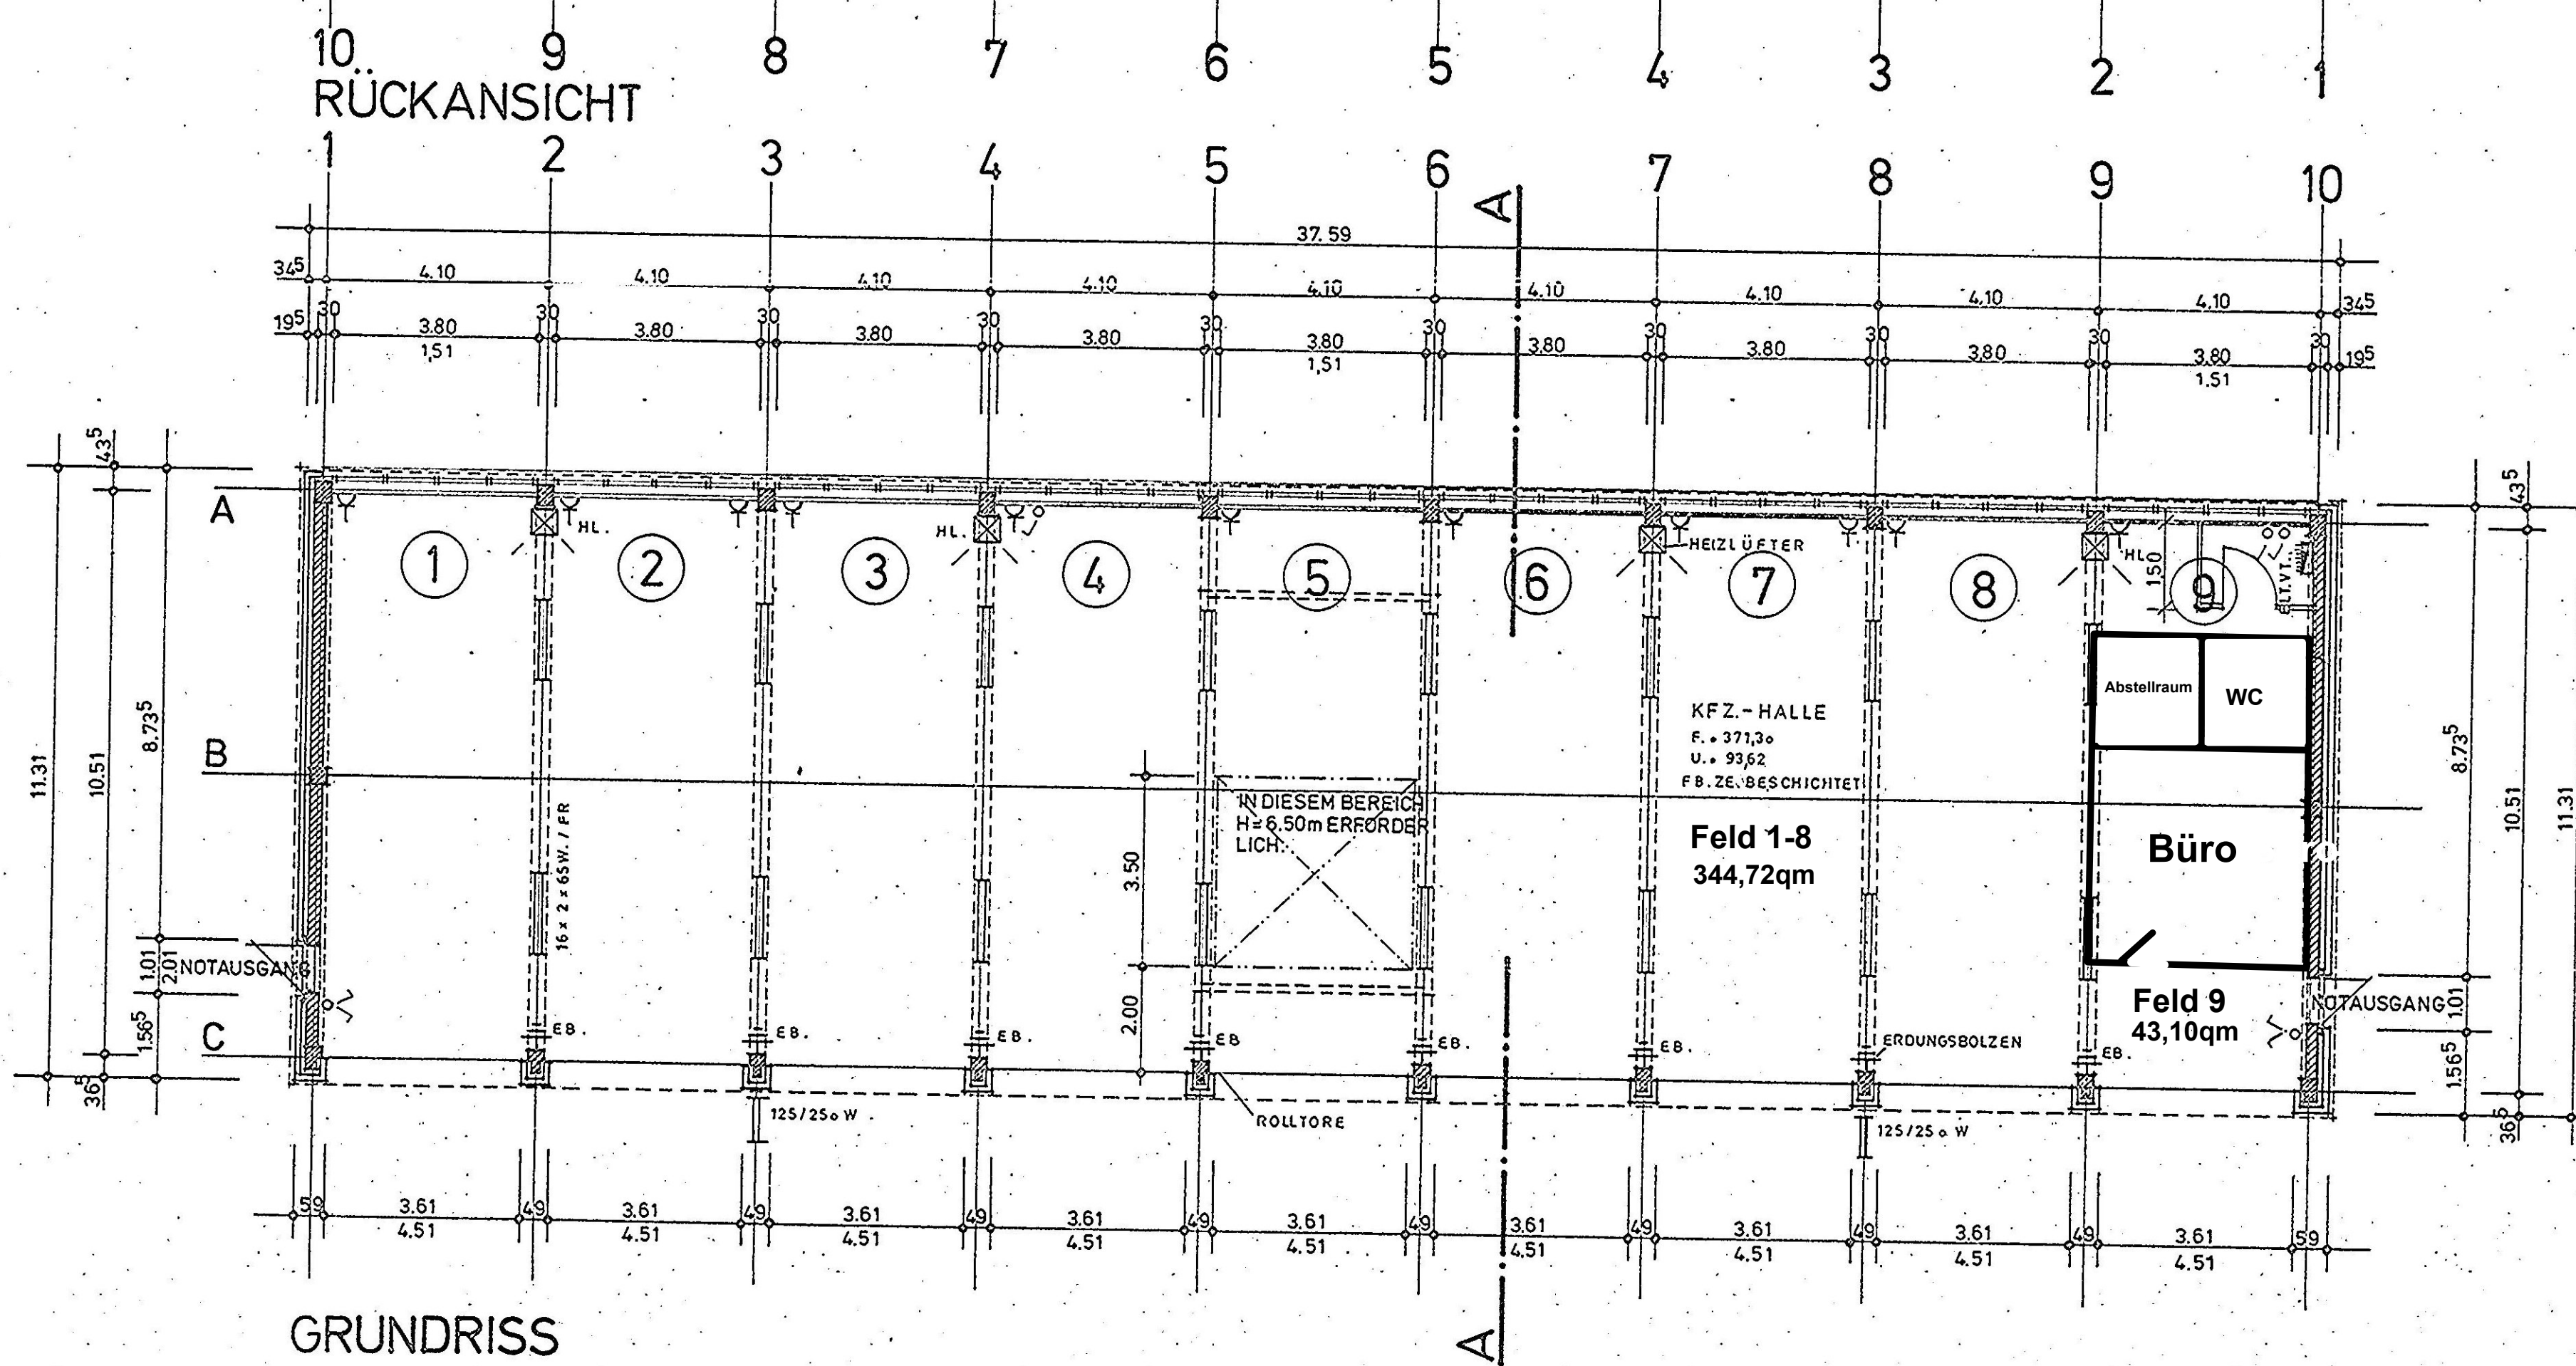

GRUNDRISS

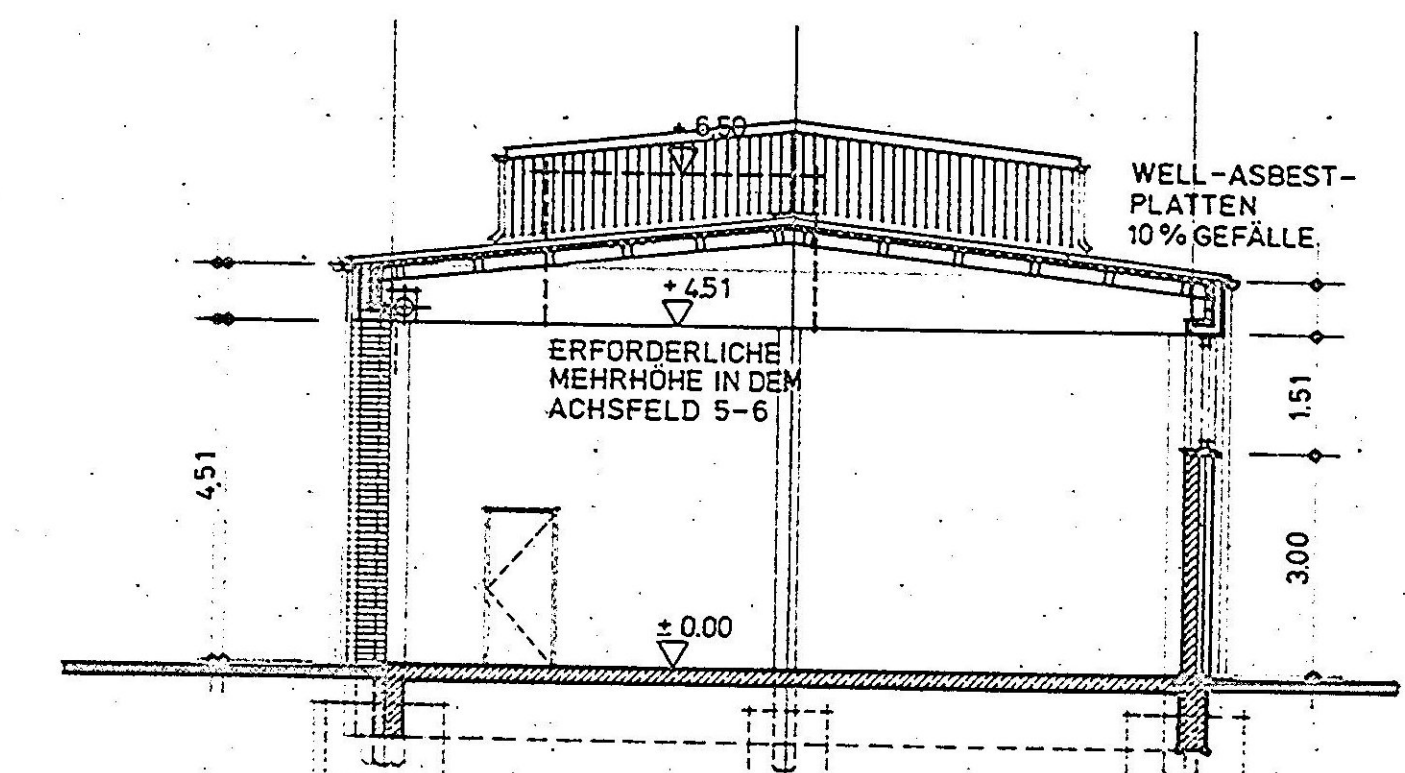

A B C
SCHNITT A-A

GEKÖRRT: ÜBERGABESTATION 1.384 EGO, 6a.12.84	
WESENDORF-COMBERMERE-BARRACKS	
KFZ.-HALLE (9 BOXEN) FÜR DIE BRIT. STREITKRÄFTE	Blatt: 27/125/1A
GEB. NR. 125	Maßstab: 1:100
BAUBESTANDSPLAN	
HEI. 15.12.82	
STAATSHOCHBAUAMT GIFHORN	
Gifhorn, Bau 19 82	