

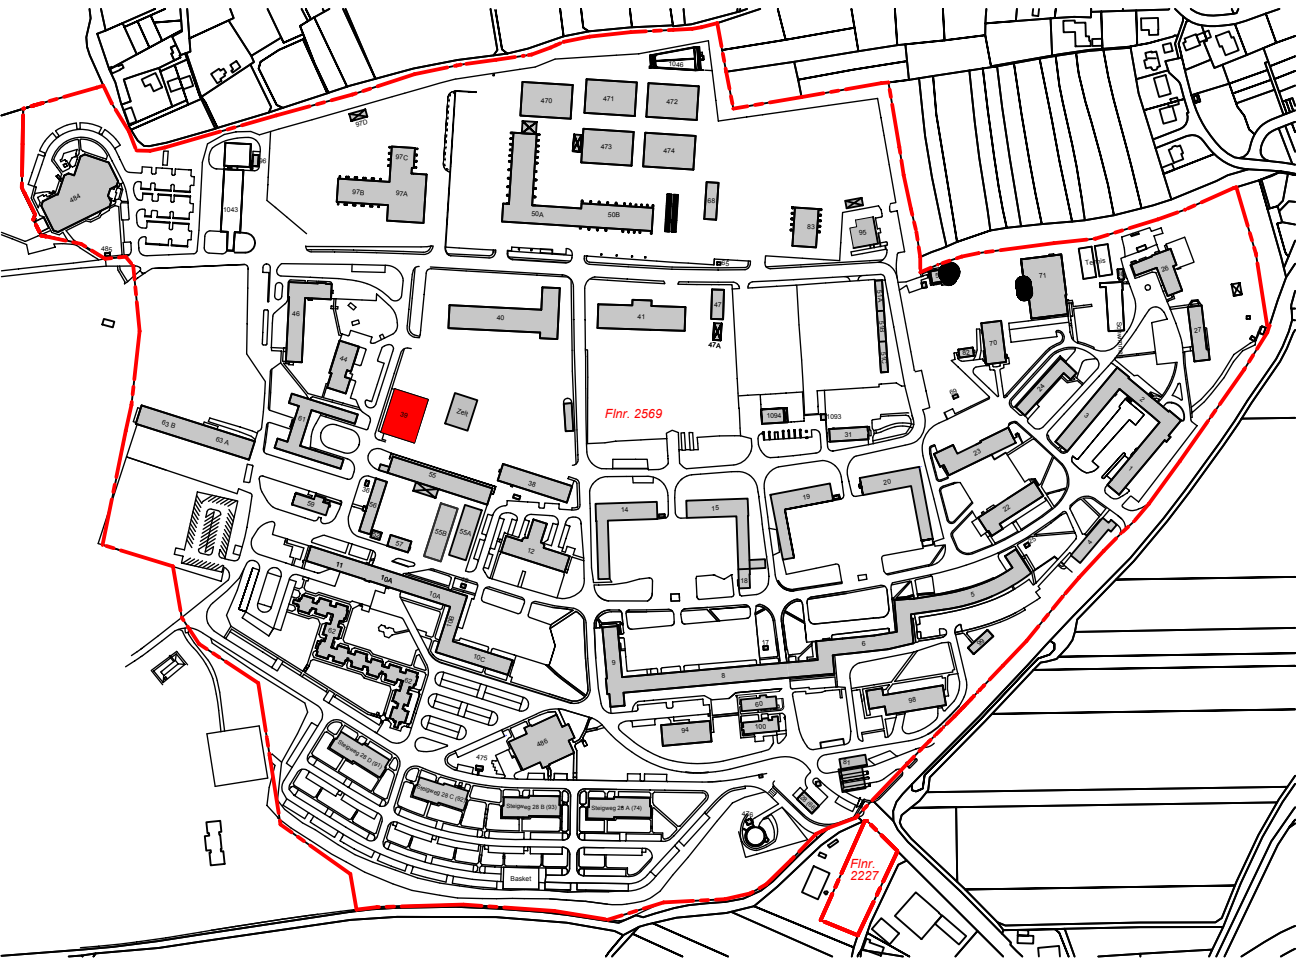
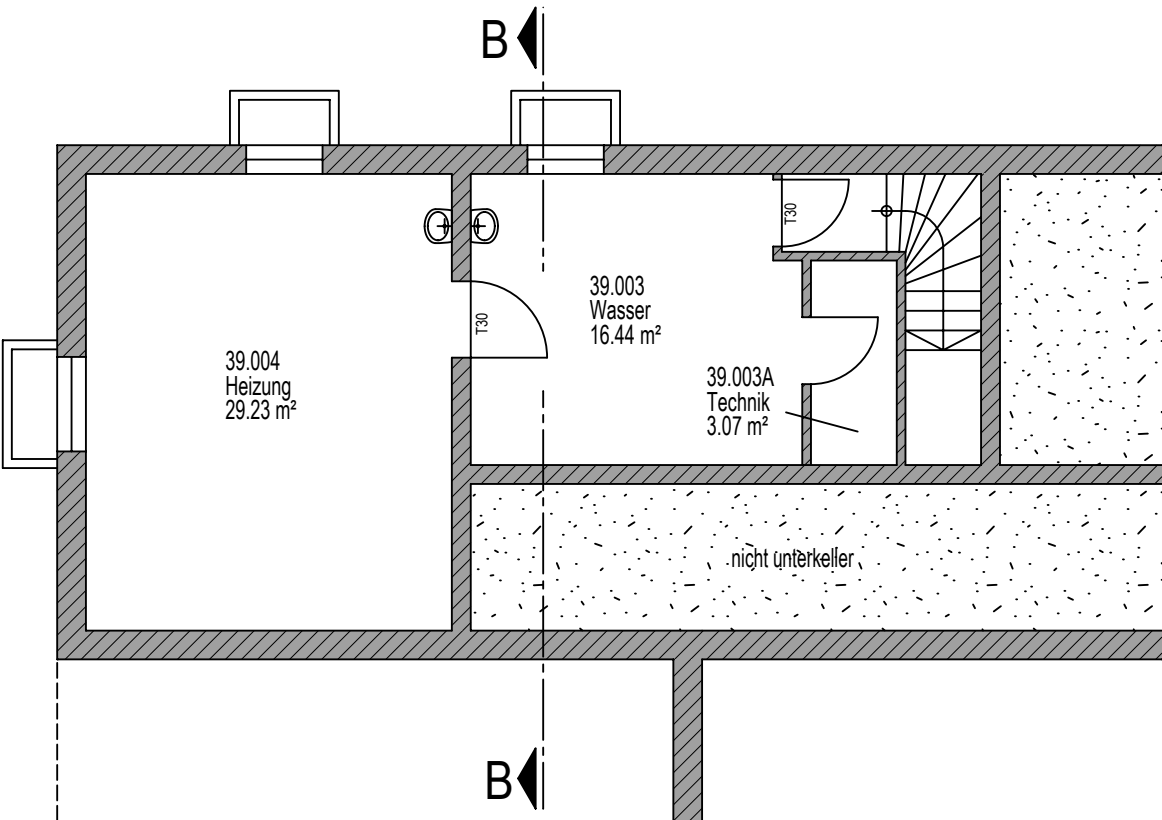


BESTANDSPLANUNG

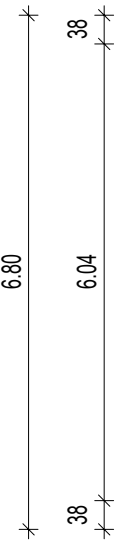

INDEX	DATUM	ÄNDERUNG	GEZEICHNET
BAUHERR: Albert Hofstätter Bautechnik / Bauleitung INNOPARK Kitzingen GmbH Steigweg 24, 97318 Kitzingen Tel: 09321 / 26 80 022	BAUVORHABEN: Gebäude 39		
	BAUORT: Fl.Nr: 2569, Steigweg 24-28, 97318 Kitzingen		
PLANUNG: INNOPARK Kitzingen GmbH Steigweg 24 97318 Kitzingen	PLANINHALT: Kellergeschoss		
GEZEICHNET:	DATUM: 03.05.2017	MASSSTAB: 1 : 100	PLANNR: BP 39-01
H/B = 297 / 590 (0.18m²)		INNOPARK Kitzingen GmbH	

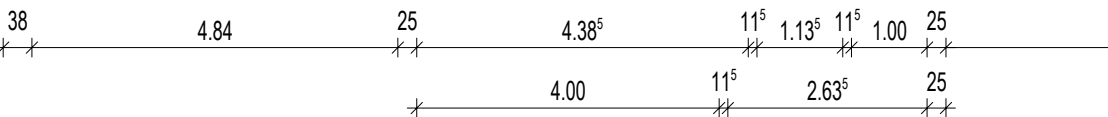

Kellergeschoss