


# ERD/OBER-GESCHOSS

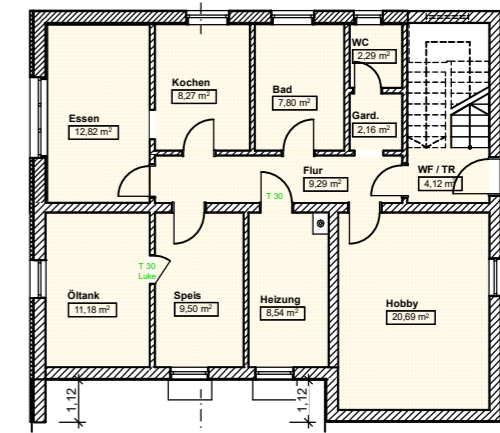

# UNTER/ERD-GESCHOSS


## BAUVORHABEN:

## Einfamilienwohnhaus mit Garage

Viscardistr. 15  
94137 Bayerbach

# Bestandsplan

GRUNDRISS EG/OG

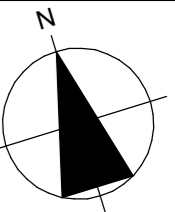

### BAUHERR:

Huber Richard  
Schopperweg 4  
94072 Bad Füssing  
Tel: 0171 3613826

Unterschrift

### PLANUNG:



Unterschrift

Plan Nr.

Maßstab	Blattgröße	Datum	Planersteller
1:100	42x29,7	20.01.2026	Huber Richard