


BESTANDSPLANUNG

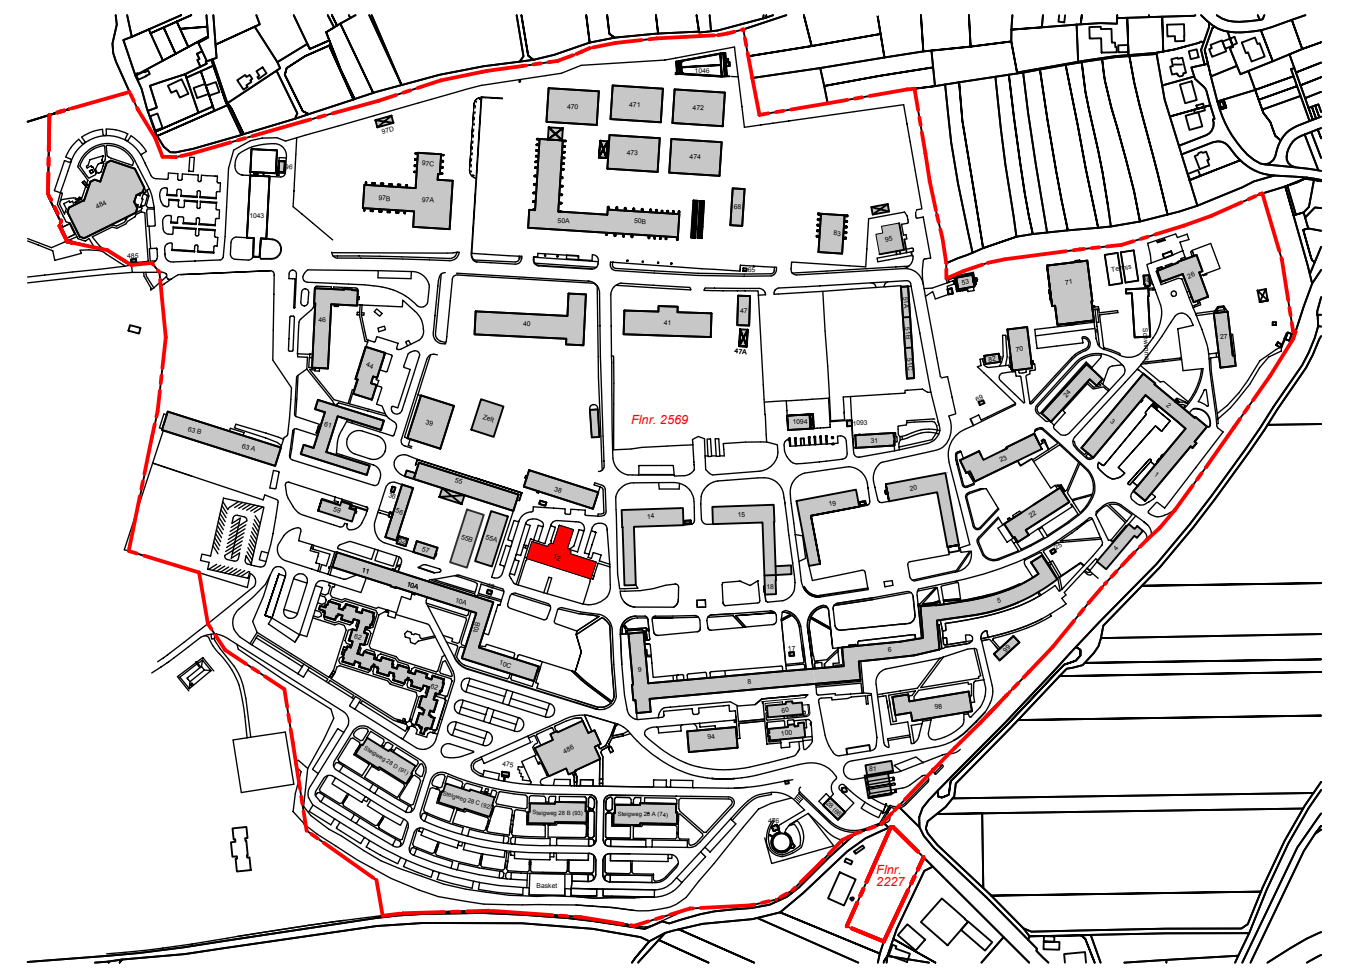

INDEX	DATUM	ÄNDERUNG	GEZEICHNET	
PLANUNG: Albert Hofstätter Bautechnik / Bauleitung INNOPARK Kitzingen GmbH Steigweg 24, 97318 Kitzingen Tel.: 09321 / 25 80 022 		BAUVORHABEN: Gebäude 12 BAUORT: Fl.Nr.: 2569, Steigweg 24-28, 97318 Kitzingen		
BAUHERR: INNOPARK Kitzingen GmbH Steigweg 24 97318 Kitzingen 		PLANINHALT: Erdgeschoss		
GEZEICHNET: AH/CP		DATUM: 01.09.2015	MASSSTAB: 1 : 100	PLANNR.: BP 12-10
H/B = 594 / 970 (0.58m²)			INNOPARK Kitzingen GmbH	