
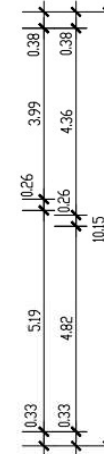
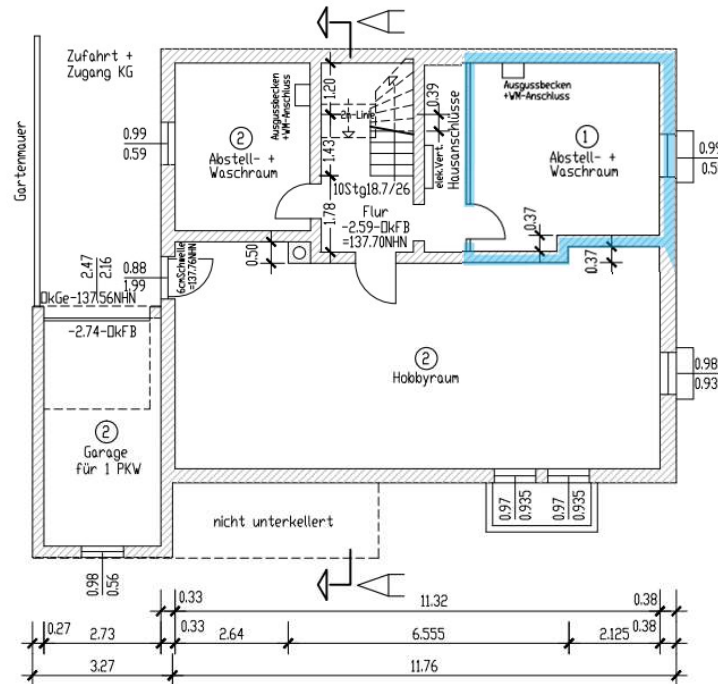
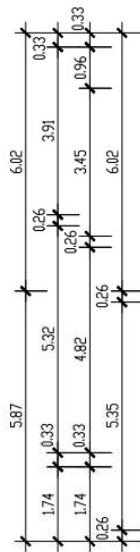


Messnahme

Antrag auf Abgeschlossenheit
Wohngebäude mit 2 Wohnungen

Plan-Nr.

Ab-01

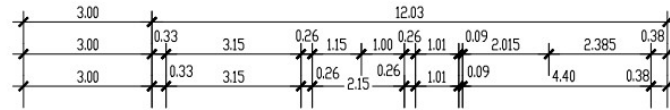

Kellergeschoss

- Bauteile-genehmigter Bestand
- Bauteile-Umbau genehmigungsfrei
- Wohnung Nr.1 - EG 1
- Wohnung Nr.2 - DG 2

Baurechtliche Grundlagen:

Az. III/2-1638/84 Baugenehmigung 10.10.1984
 Wohnhaus, Garage, Abstellplatz
 örtliche Begehung am 29.11.2022: Maßkontrolle
 Bestandspläne inkl. Putzauftrag, Übernahme
 abweichender Bauausführung in Planung,
 Überprüfung gem. HBO 2018 genehmigungsfreie
 Maßnahmen gemäß Anlage zu § 63:
 Nr.I Errichtung 2.1+2.2 - nichttragende Innenwände
 Nr.I Errichtung 2.3 - DG-Giebelfenster inkl. Öffnungen
 Nr.I Errichtung 3.3 - Abgasanlagen, Schornstein
 Nr.IV Abbruch 1. - nichttr. Wände + Fensteröffnungen

Maßstab
M.1:100

Planinhalt
Grundriss KG

Baureverantw.

Planung

Planstand