



Ketteler Str.

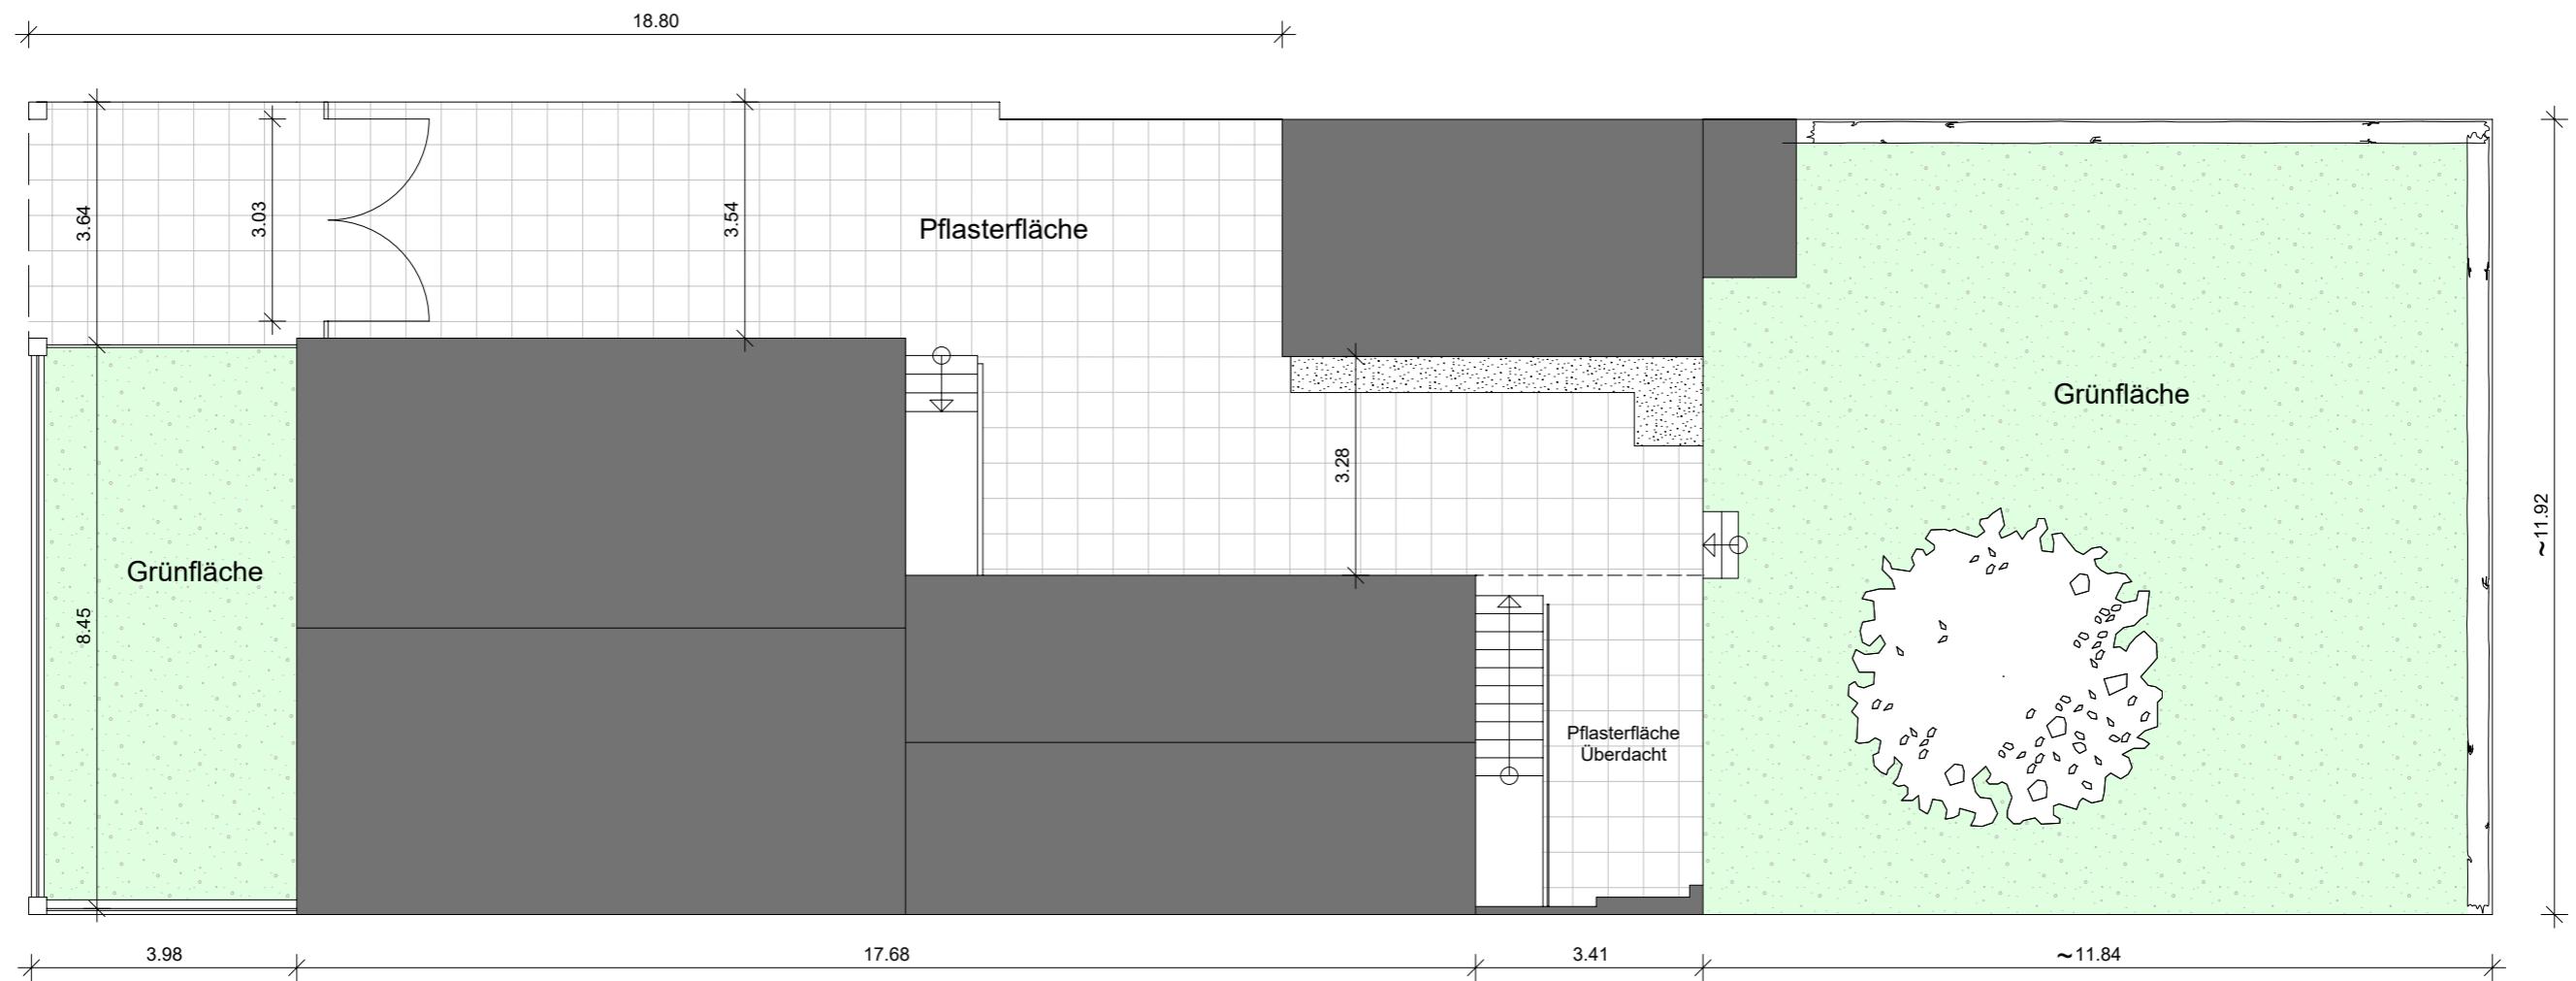

**PROJEKT**  
Ketteler Str. 75  
63500 Seligenstadt

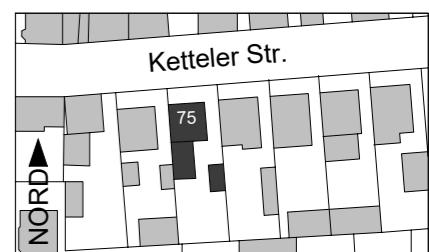

**BESTANDSPLAN**

PLAN	NR
Freifläche	10

**MAßSTAB**  
Ohne  
**DATUM**  
02.08.2025

**BEARBEITUNG**  
Dipl.-Ing. Architekt Christof Biedermann  
Kaulbachstr. 4 60594 Frankfurt / M  
mail info@architektbiedermann.de  
tel 069 8300 74 55  
www architektbiedermann.de