






STRASSENANSICHT

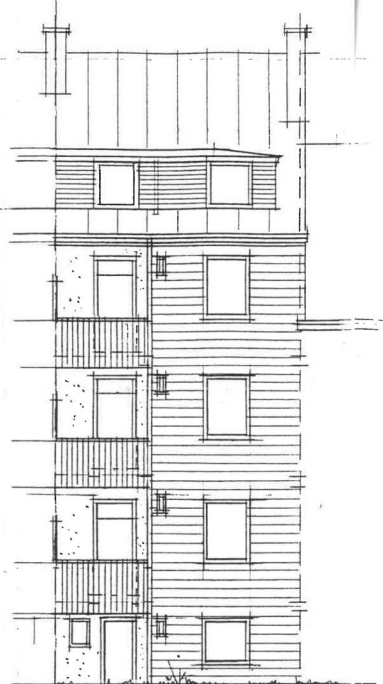

HOFANSICHT

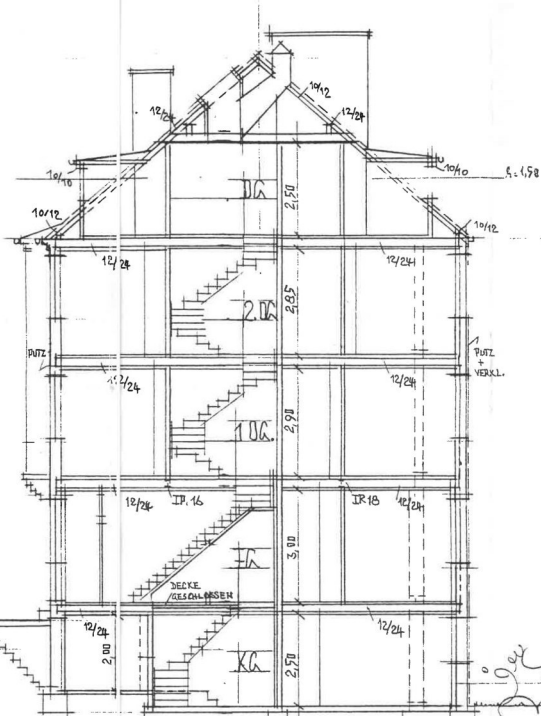

RUERSCHNITT

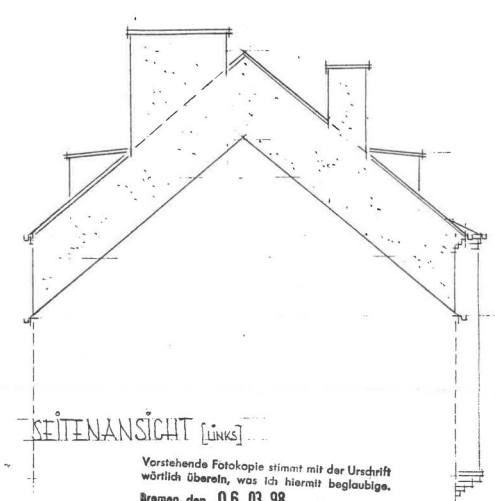


SEITENANSICHT [LINKS]


Vorstehende Fotokopie stimmt mit der Urschrift  
wörtlich überein, was ich hiermit beglaubige.  
Bremen, den 06.03.98




Notar  
*[Signature]*

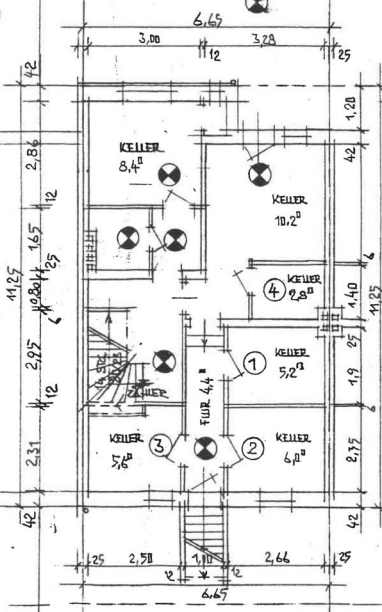


1. OBERG. ca. 62,4 m<sup>2</sup>

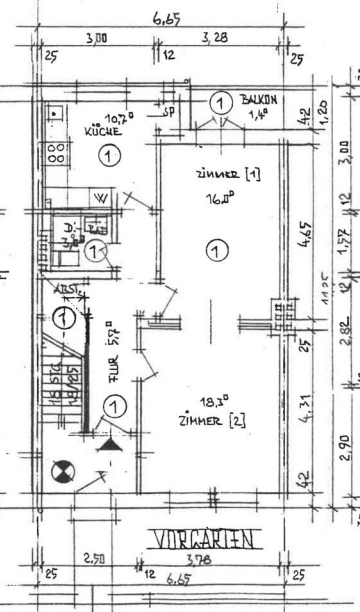


1. OBERG. ca. 55,1 m<sup>2</sup>

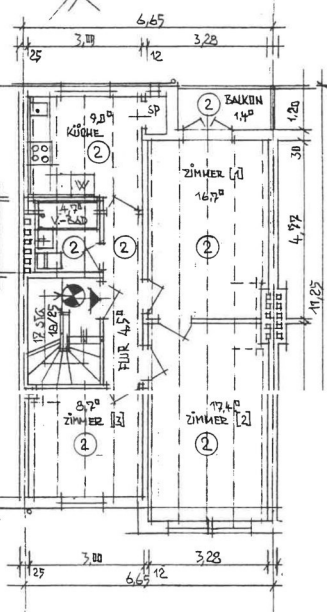


1. OBERG. ca. 62,4 m<sup>2</sup>

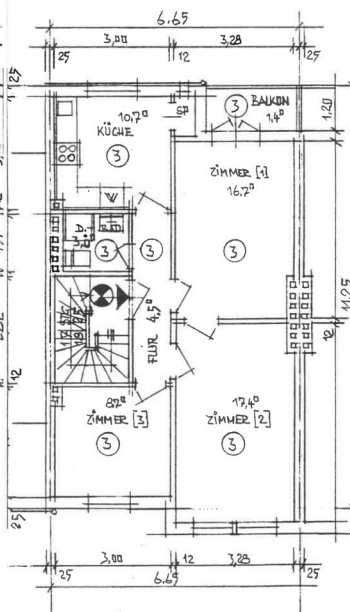

1. OBERG. ca. 62,4 m<sup>2</sup>

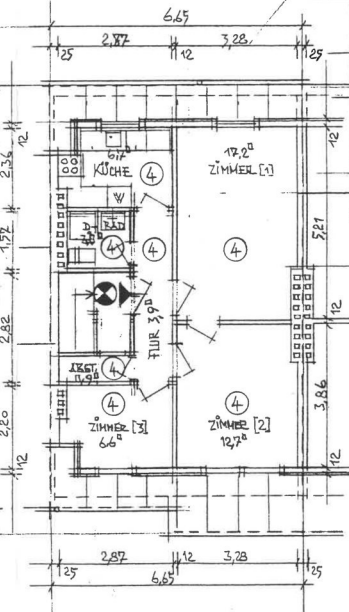

DACHG. ca. 51,0 m<sup>2</sup>

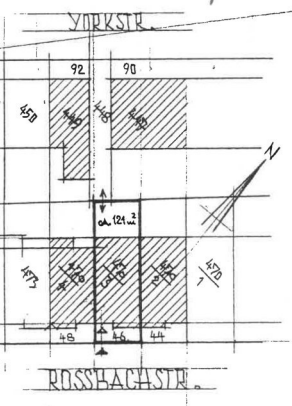

LAGEPLAN M. 1:500

WOE-AUFTEILUNGS-UND  
BESTANDSPLAN M. 1:100


EIGENT: W. KREUZER ARCHITECT:

IN VOLLMACHT: 20. DIPL.-ING. HERBERT BODE  
- ARCHITECT, AK-NR. 352 -  
12. BÜRO (PRIVAT-RENNSTIEG 55  
28205 BREMEN, Tel. + Fax 441074

97  
98  
Bole