


5.OG  
Grundrisse M=1:100

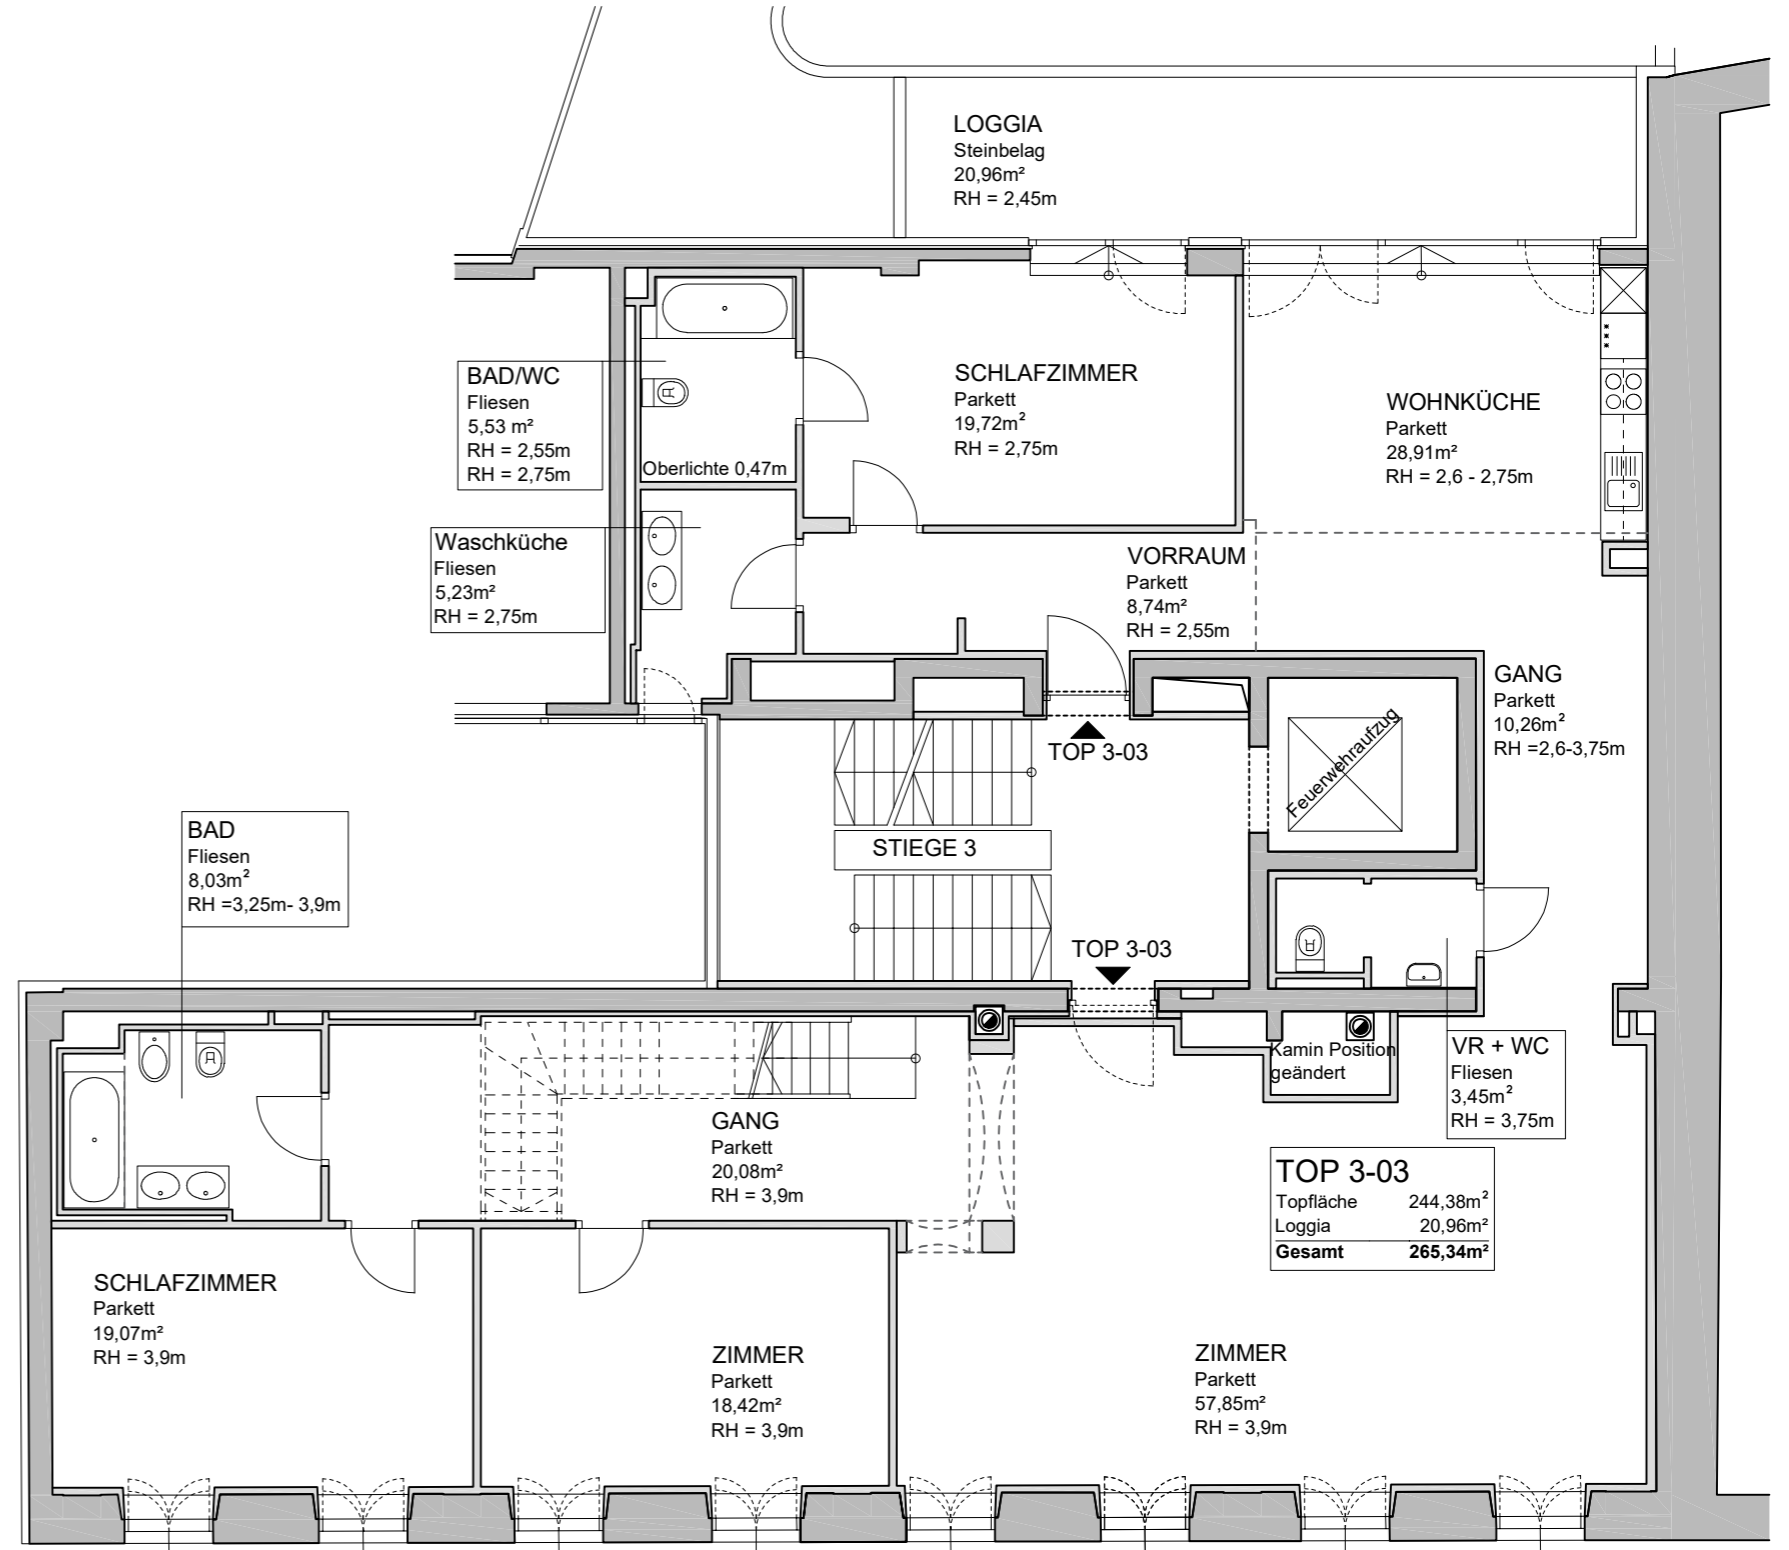

4.OG

# Bestandsplan

Neutorgasse 4-8, TOP 3-03  
1010 Wien

PLANINHALT:	Grundriss					Grundr	Lage	MASSTAB:
						Ans	Schn	1:100
PLANNUMMER:	NE	WI	01	BE	01	01	AE	DATUM:
	AUFTRAGG:	STANDORT:	STANDORTNR:	PLANART:	PLANNR:	INDEX:	DG	17.11.2021
							A3	