

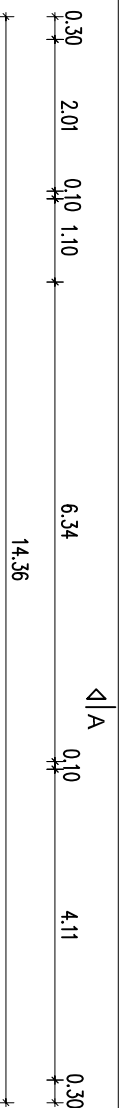
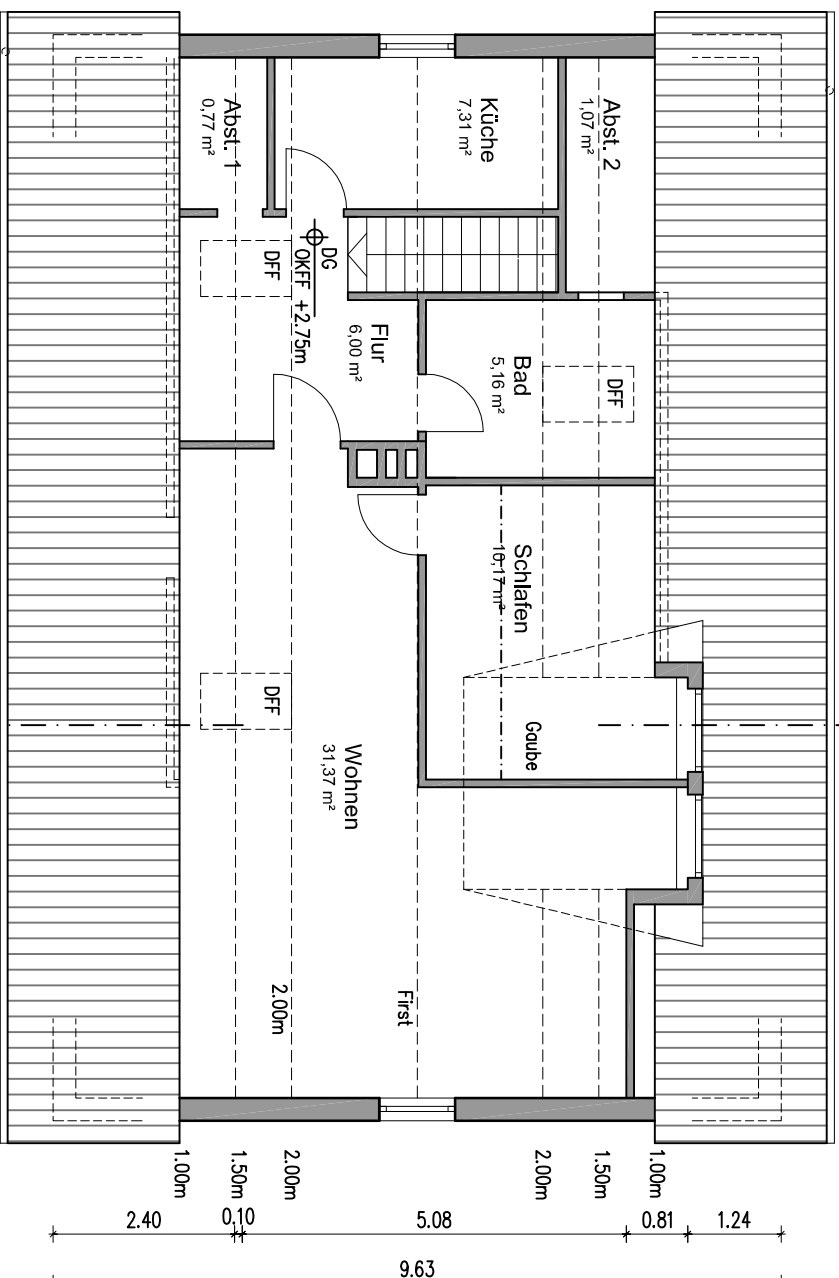


ca. 4.30

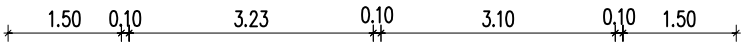

Grundriss Dachgeschoss

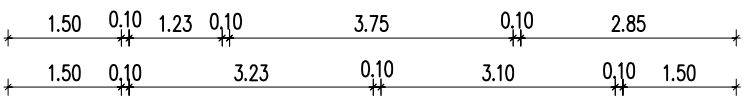

- Hinweise:
- Alle Maße sind Rohbaumaße
 - Raumflächen sind mit 3% Putzabzug berechnet

Aufstellung Wohnfläche:

EG: 111.40 m²
DG: 61.85 m²
gesamt: 173.25 m²

BAUVERFAHREN:
Bestandsaufnahme
Wohnhaus Dorfstraße 120
25499 Tangstedt

ZEICHNUNG:
Grundriss Dachgeschoss

MAßSTAB: 1:100
PLANUNGSSTAND: Bestandsplanung

DATE: 26.05.2025
NR.:

VERFASSER:

Jens Schultze
freischaffender Architekt
Waterloosr. 3
22769 Hamburg
Tel.: 0176 / 82 14 13 81
schultze_jens@web.de

Alle Maße sind am Bau zu prüfen!