


Fresestr. 3 Wohnung Nr. 2

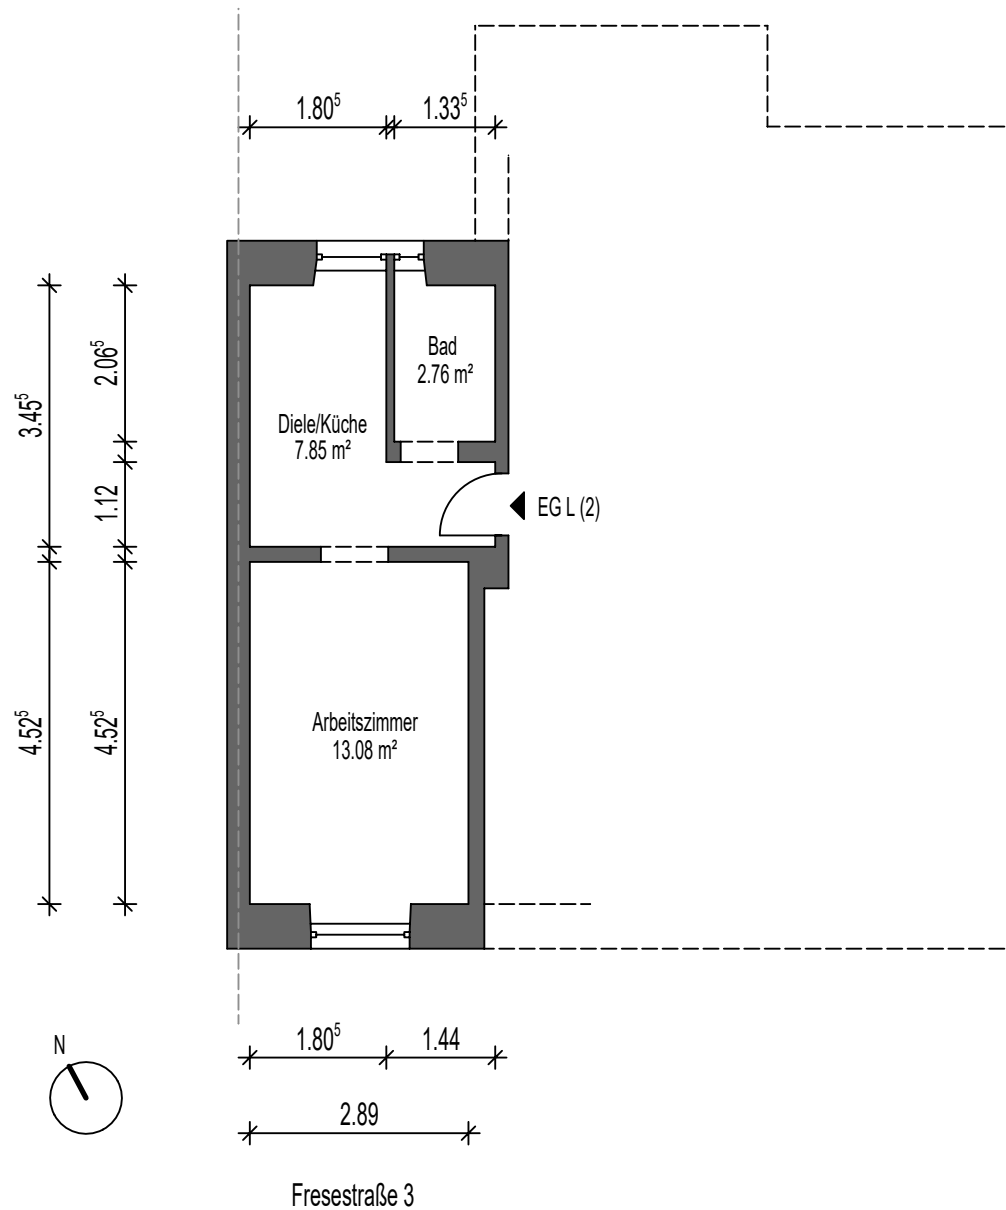

Bestandspläne

Bestandsaufmaß und Wohnflächen-
darstellung Germanenstraße 28 und
Fresestraße 3 in 42275 Wuppertal

Grundriss Fresestraße 3 Erdgeschoss links (2)

M 1.100
Plan-Nr. 3.0

Wohnungseigentümergeinschaft
Germanenstraße 28/Fresestraße 3
42275 Wuppertal