


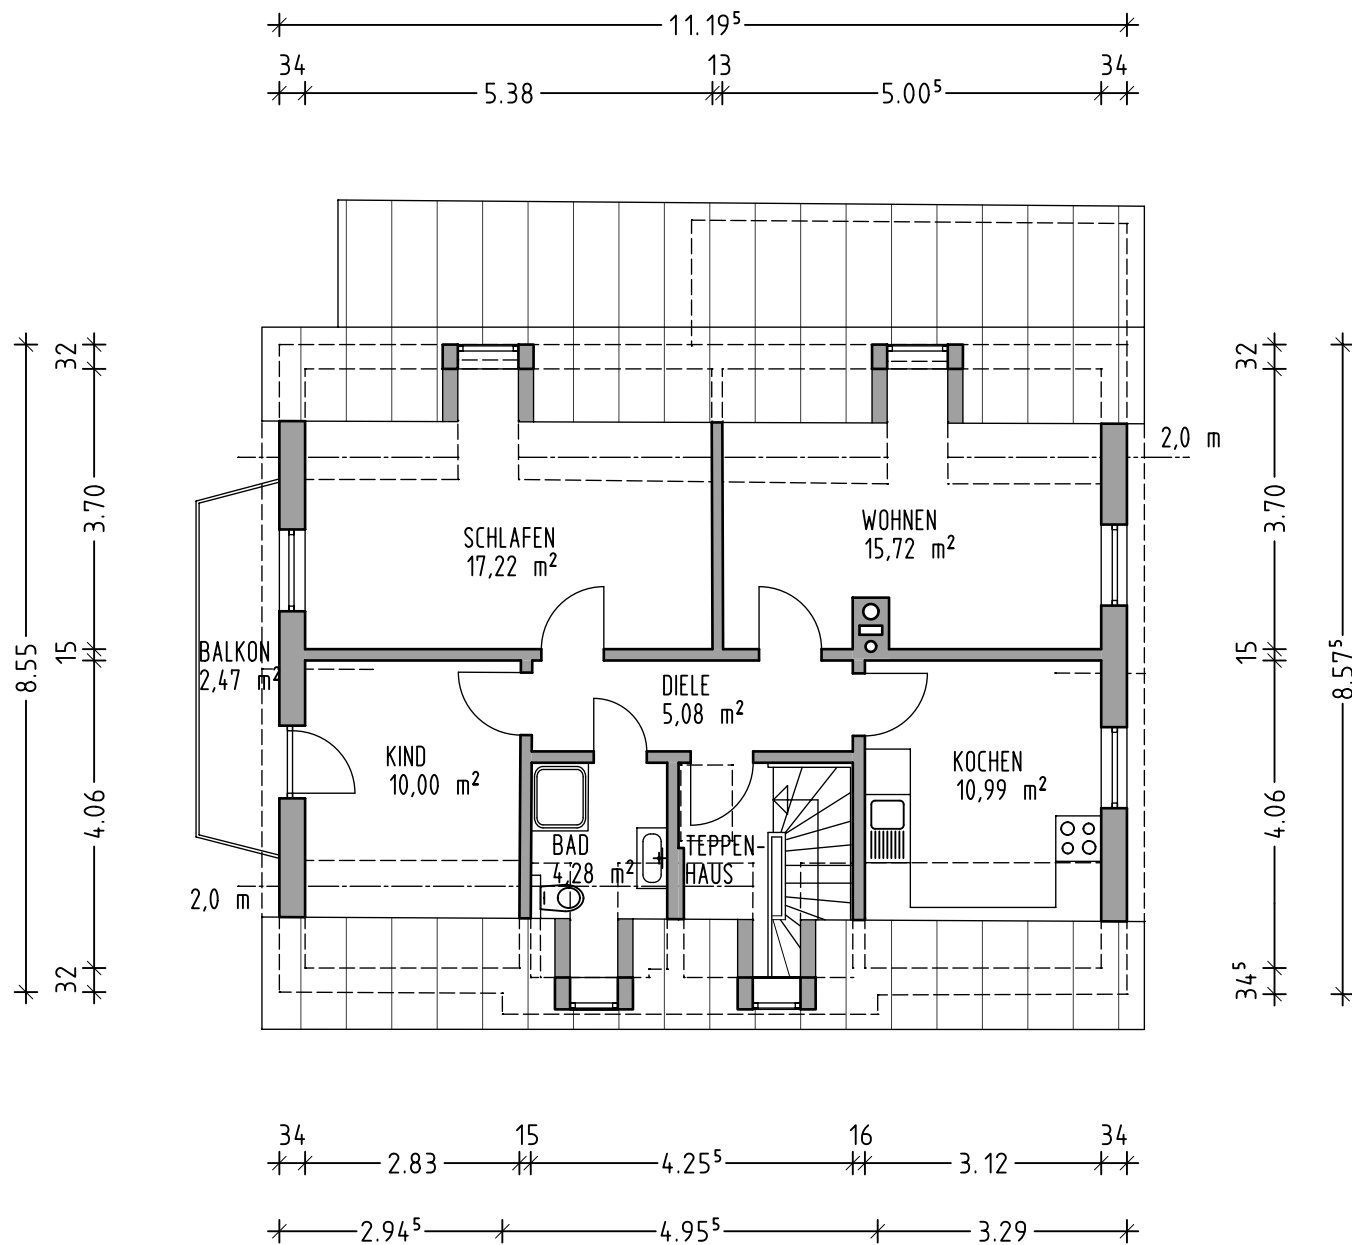

DACHGESCHOSS

Bestandsplan M = 1:100
Stadtgraben 25, Beilngries