


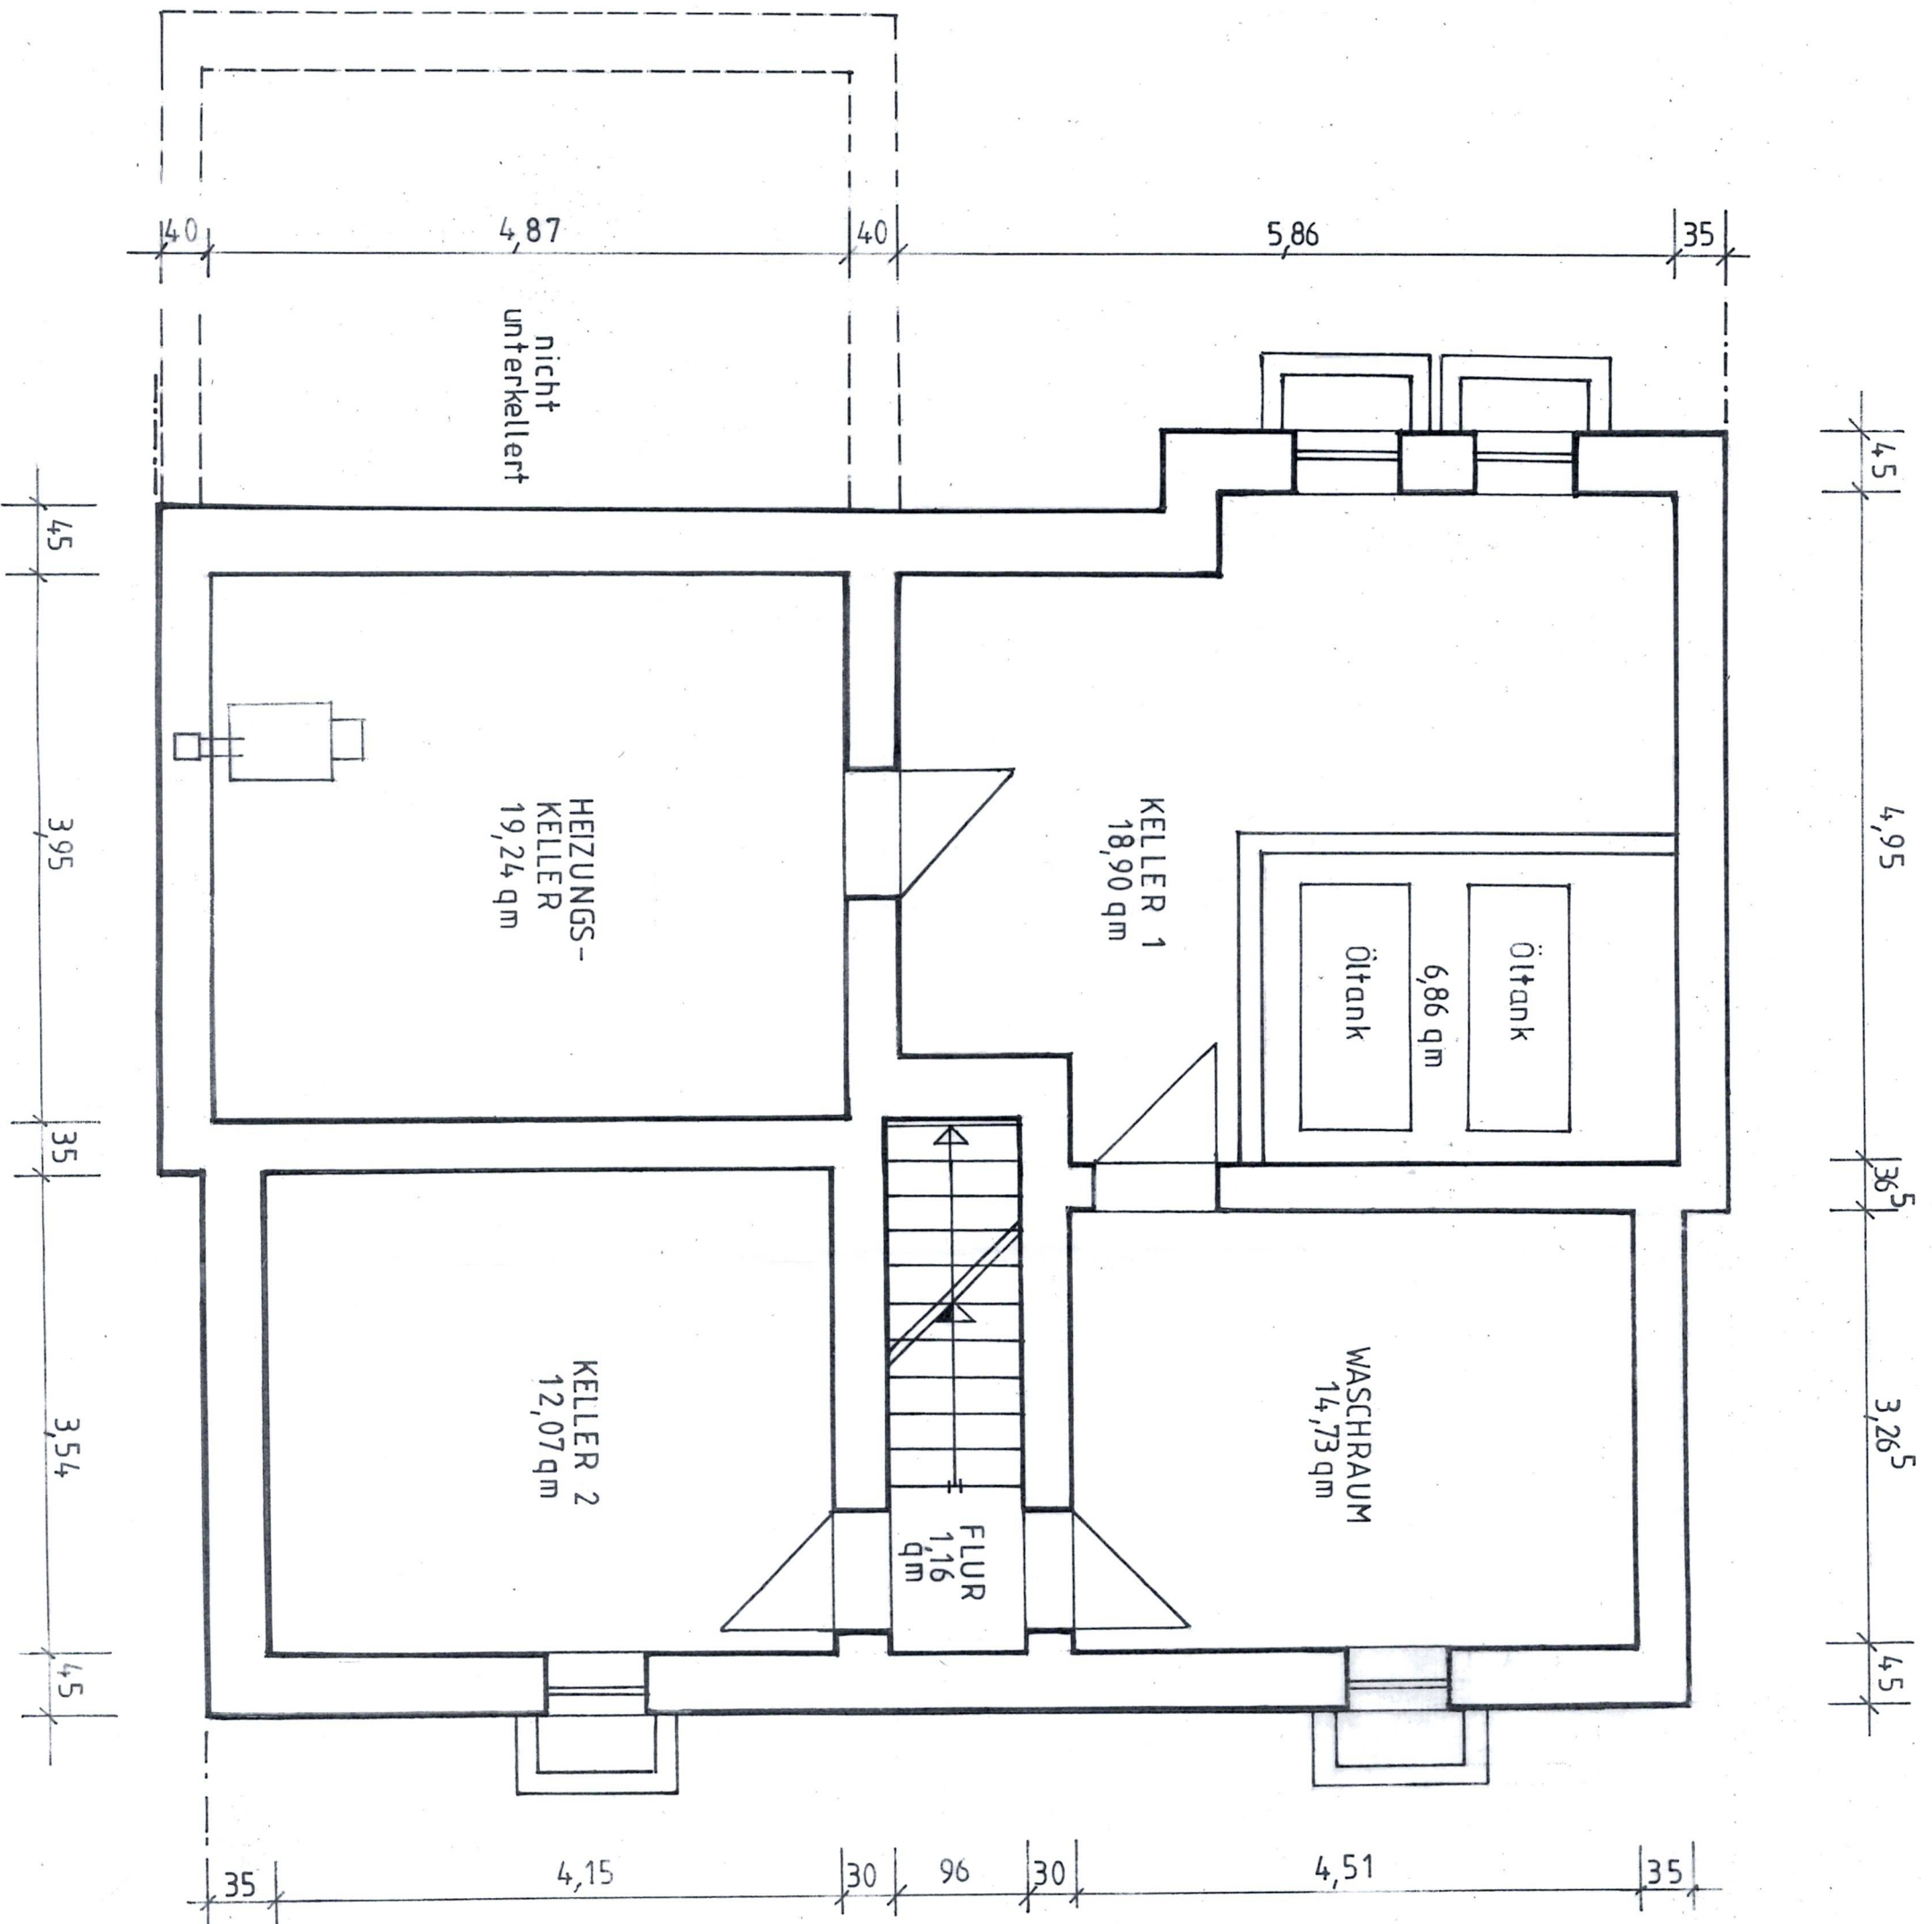

Bauvorhaben:
Bestandsplan
zum Wohnhaus
Forstweg 18
16515 Oranienburg

Eigner:
Jörg Franke
Forstweg 18
16515 Oranienburg

Bauort:
Forstweg 18
16515 Oranienburg

Plan:
Grundriß
Kellergeschoß
M 1 : 50

Planersteller:
Gerald Freund
Architekt /
Dipl.-Ing.

G. Freund