

**BAUVORHABEN:**

Projekt-Nr.: 22205  
Bestandserfassung  
Wohngebäude  
Eberhardstraße 13, D-63450 Hanau



**AUFTRAGGEBER:**



**PLANVERFASSER:**



**BESTANDSPLANUNG**

**B-007**

**Ansicht  
Nord est**

Maßstab

1:100


Datum

09.05.22

Blattgröße

420\*297 A3

Planersteller

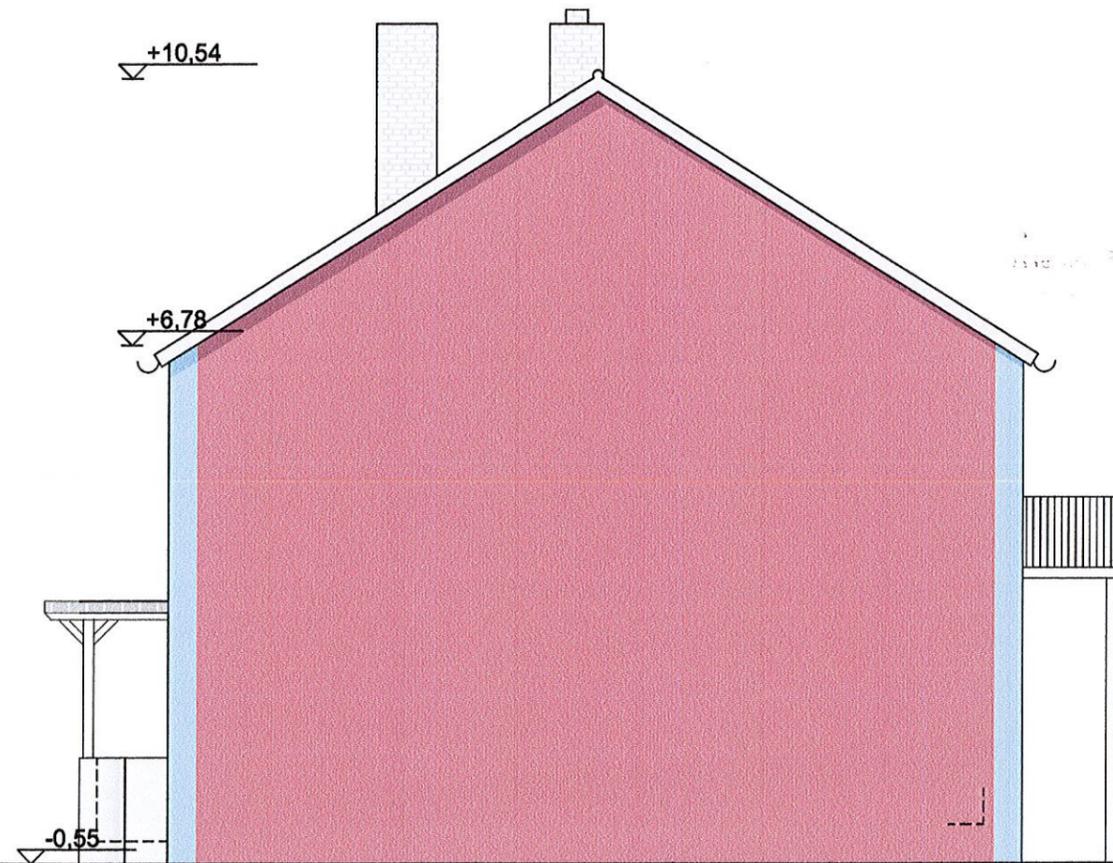

**BAUVORHABEN:**

Projekt-Nr.: 22205  
Bestandserfassung  
Wohngebäude  
Eberhardstraße 13, D-63450 Hanau



**AUFTRAGGEBER:**

**PLANVERFASSER:**

**BESTANDSPLANUNG**

**B-009**

**Ansicht  
S d est**

Maßstab

1:100


Datum

09.05.22

Blattgröße

420\*297 A3

Planersteller

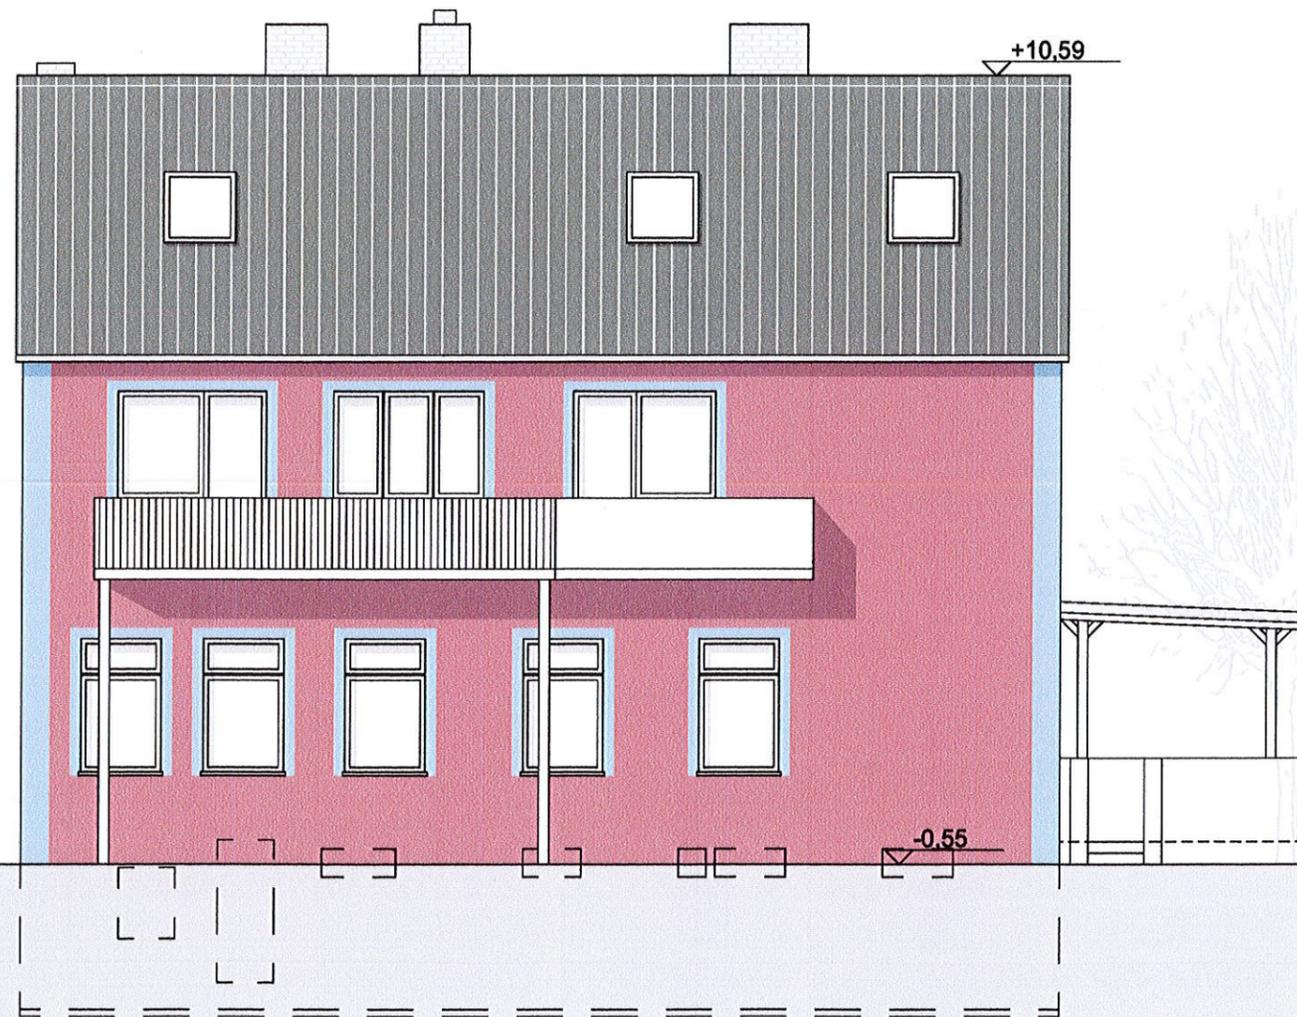

**BAUVORHABEN:**

Projekt-Nr.: 22205  
Bestandserfassung  
Wohngebäude



**AUFTRAGGEBER:**

**PLANVERFASSER:**

**BESTANDSPLANUNG**

**B-008**

**Ansicht  
S dost**

Maßstab

Blattgröße

1:100

420\*297 A3

Datum

Planersteller

09.05.22