


GZL: 9037/14
 Aufgenommen am: 08.04.2016
 Ausgefertigt am: 28.04.2016

Bestandsplan
 Maßstab 1:250

KG.: 87 114 Ramsberg
 Ger.Bez.: Zell am Ziller
 Verm.Amt.: Innsbruck

staatlich befugter und beeideter
 Ingenieurkonsulent für Vermessungswesen
 Niederlassung 6060 Hall i. Tiroi, Zollstrasse 12a
 Tel.: 05223-56158, Fax 5615815

Dipl.-Ing. Heinz Ebenbichler
 A-6290 Brandberg/Moyrhofen, Pflanzg. 137
 Tel.: 05285-63733, Fax 63056

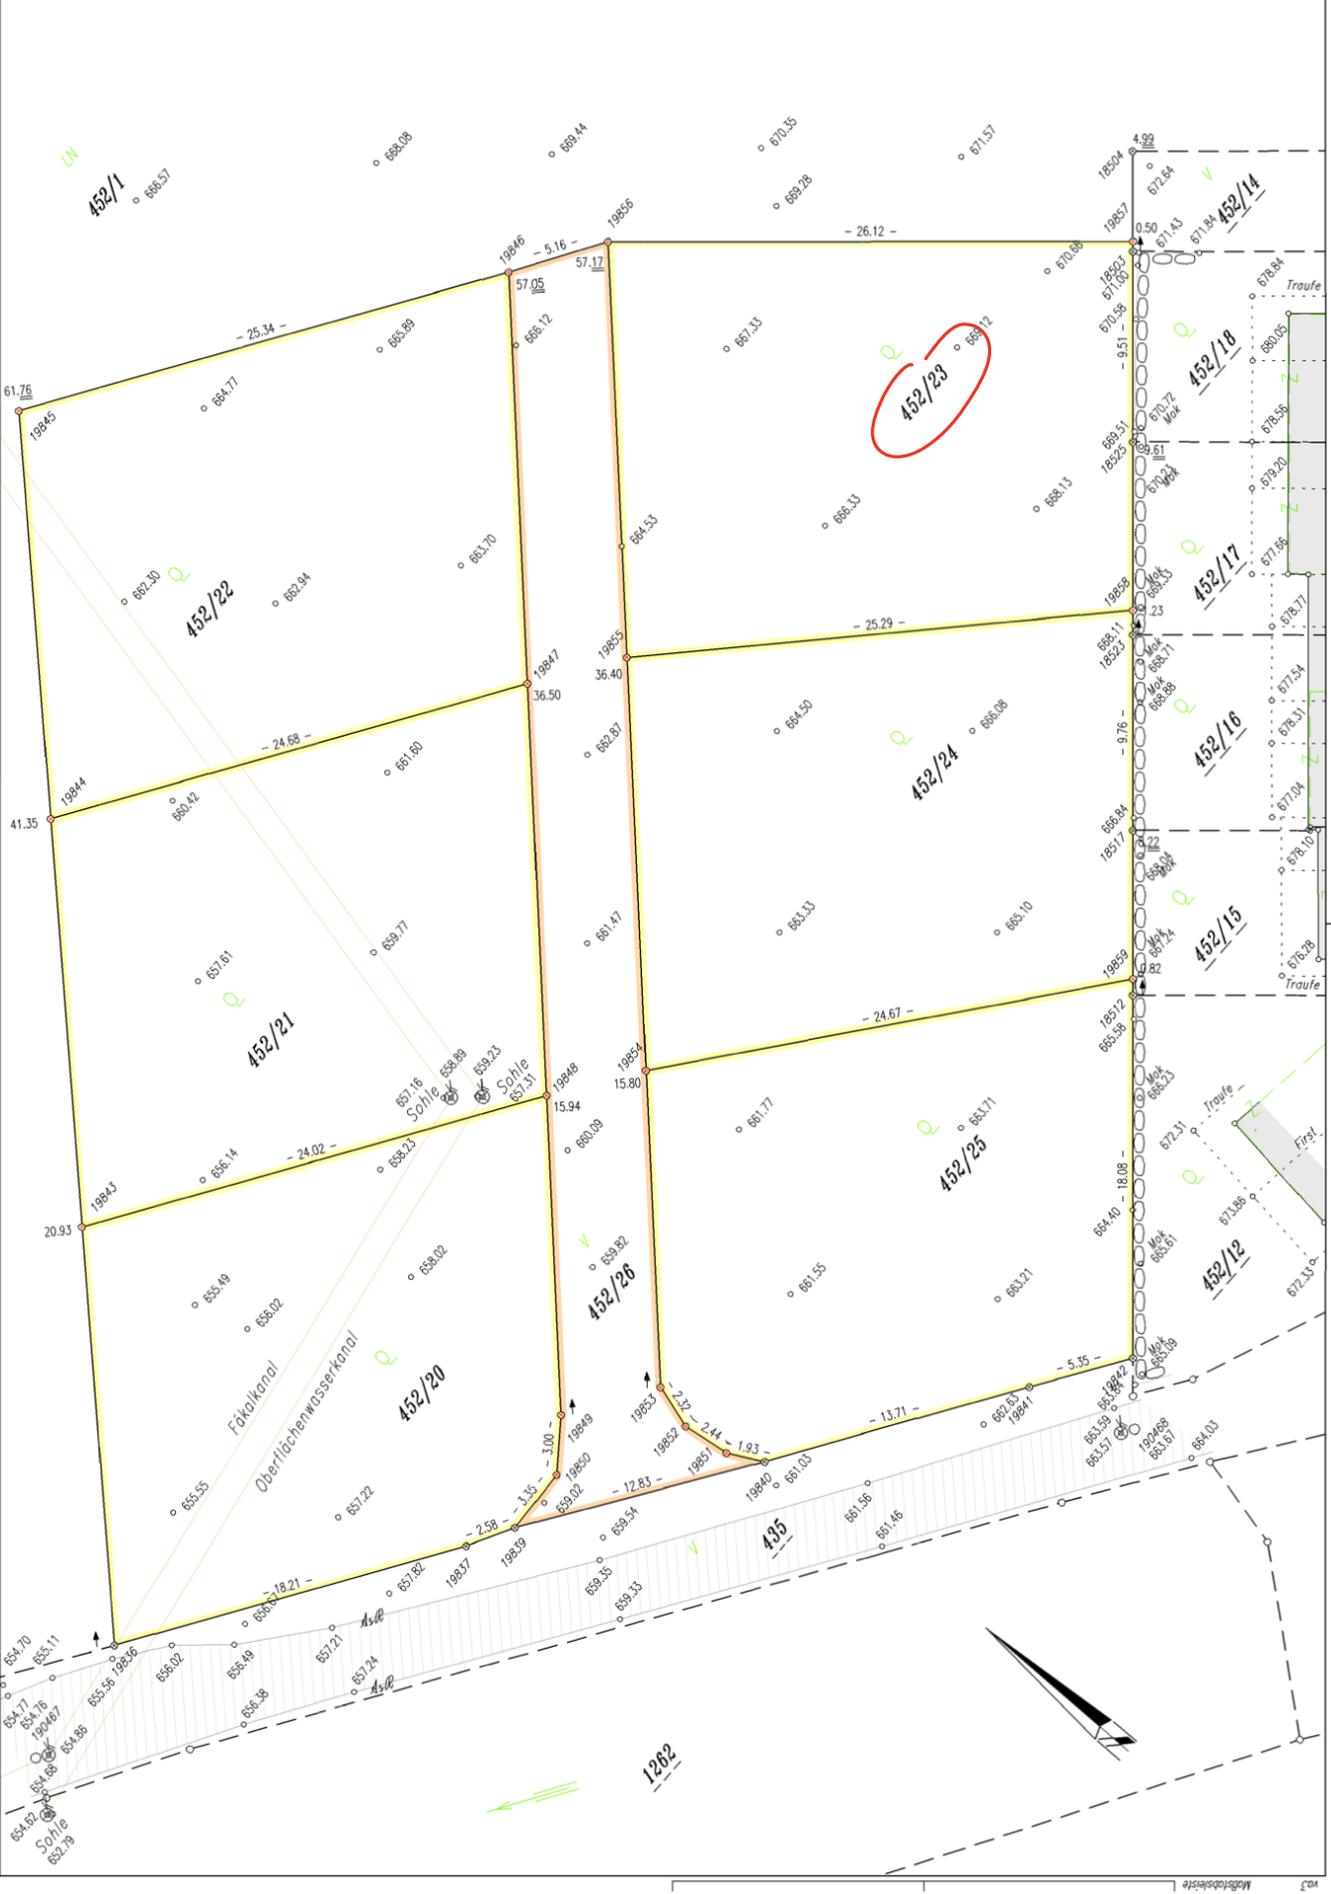

n 280416 903734

