


Grundriss 2. OG

Die Wandstärken der Innen- und Außenwände wurden nicht überprüft. Maßverschiebungen durch nachträgliche Dämm- und Ausbaumaßnahmen sind möglich.

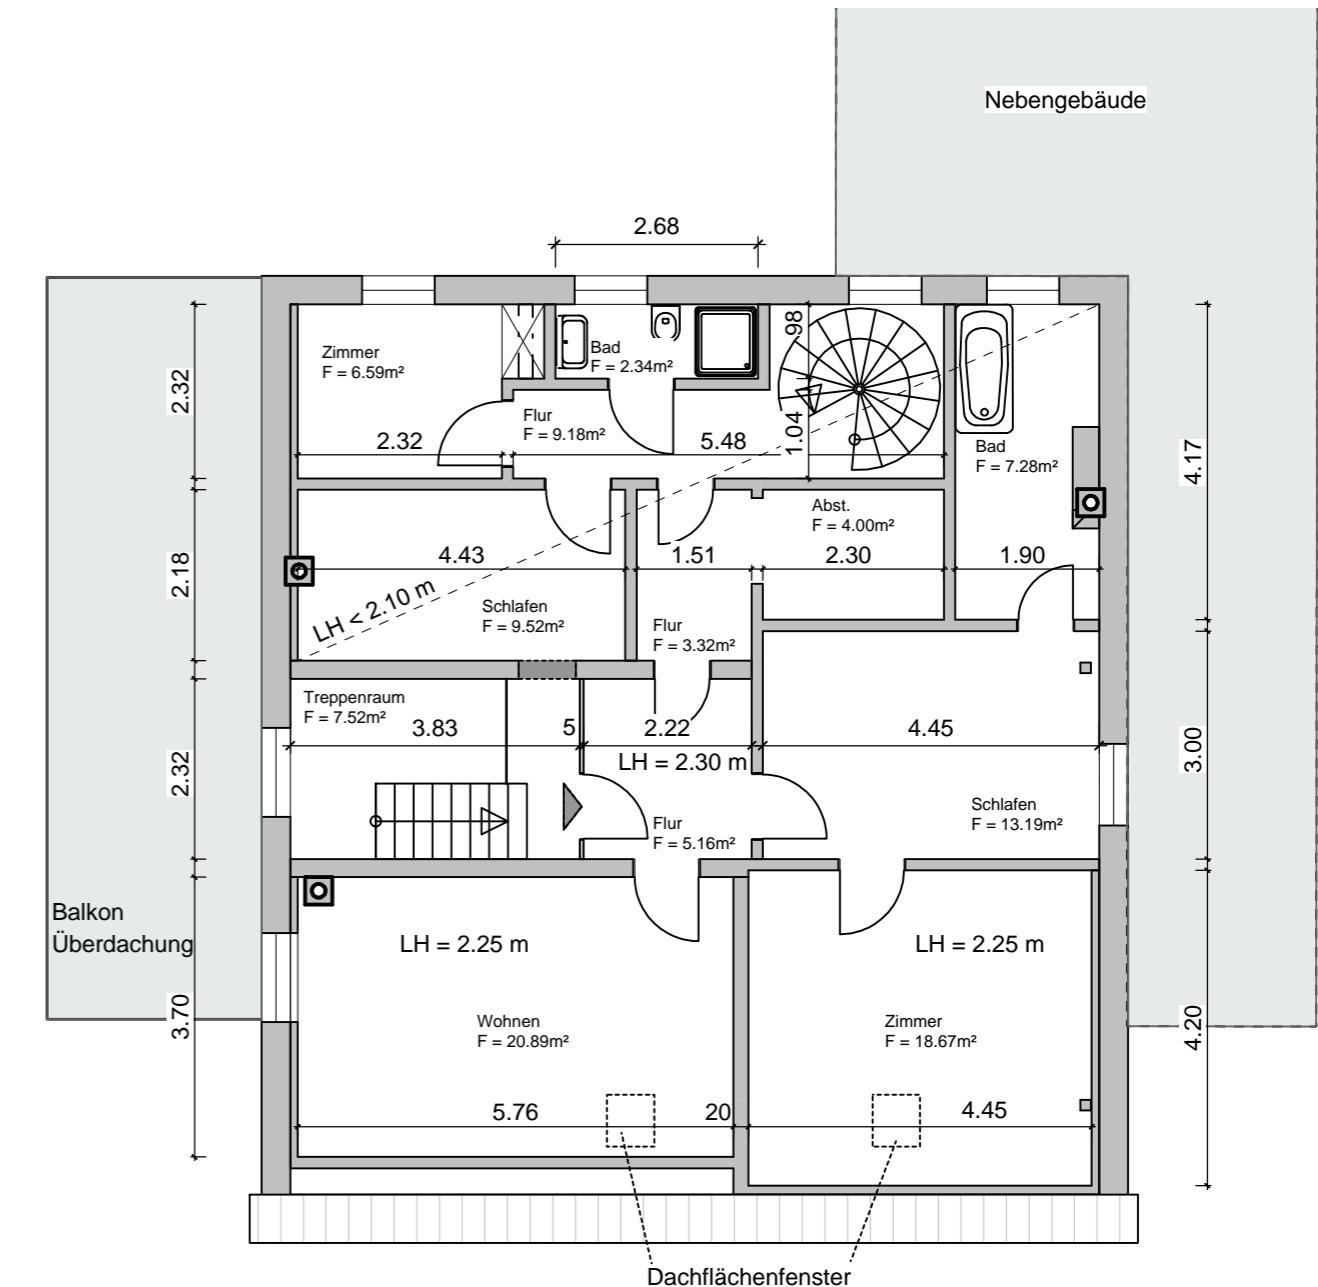

Grundriss DG

<h1>Bestandsplan Poststraße 6</h1>		Planverfasserin: Britta Autzen Bautechnikerin Wiesenstraße 1 24882 Moldenit
BAUVORHABEN: Aufmaß- und Bestandsplan Poststraße 6 24837 Schleswig	PLANINHALT: Grundriss 2. OG und DG M = 1 : 100	
Bente und Dörte Hansen	DATUM 29.03.2022	