



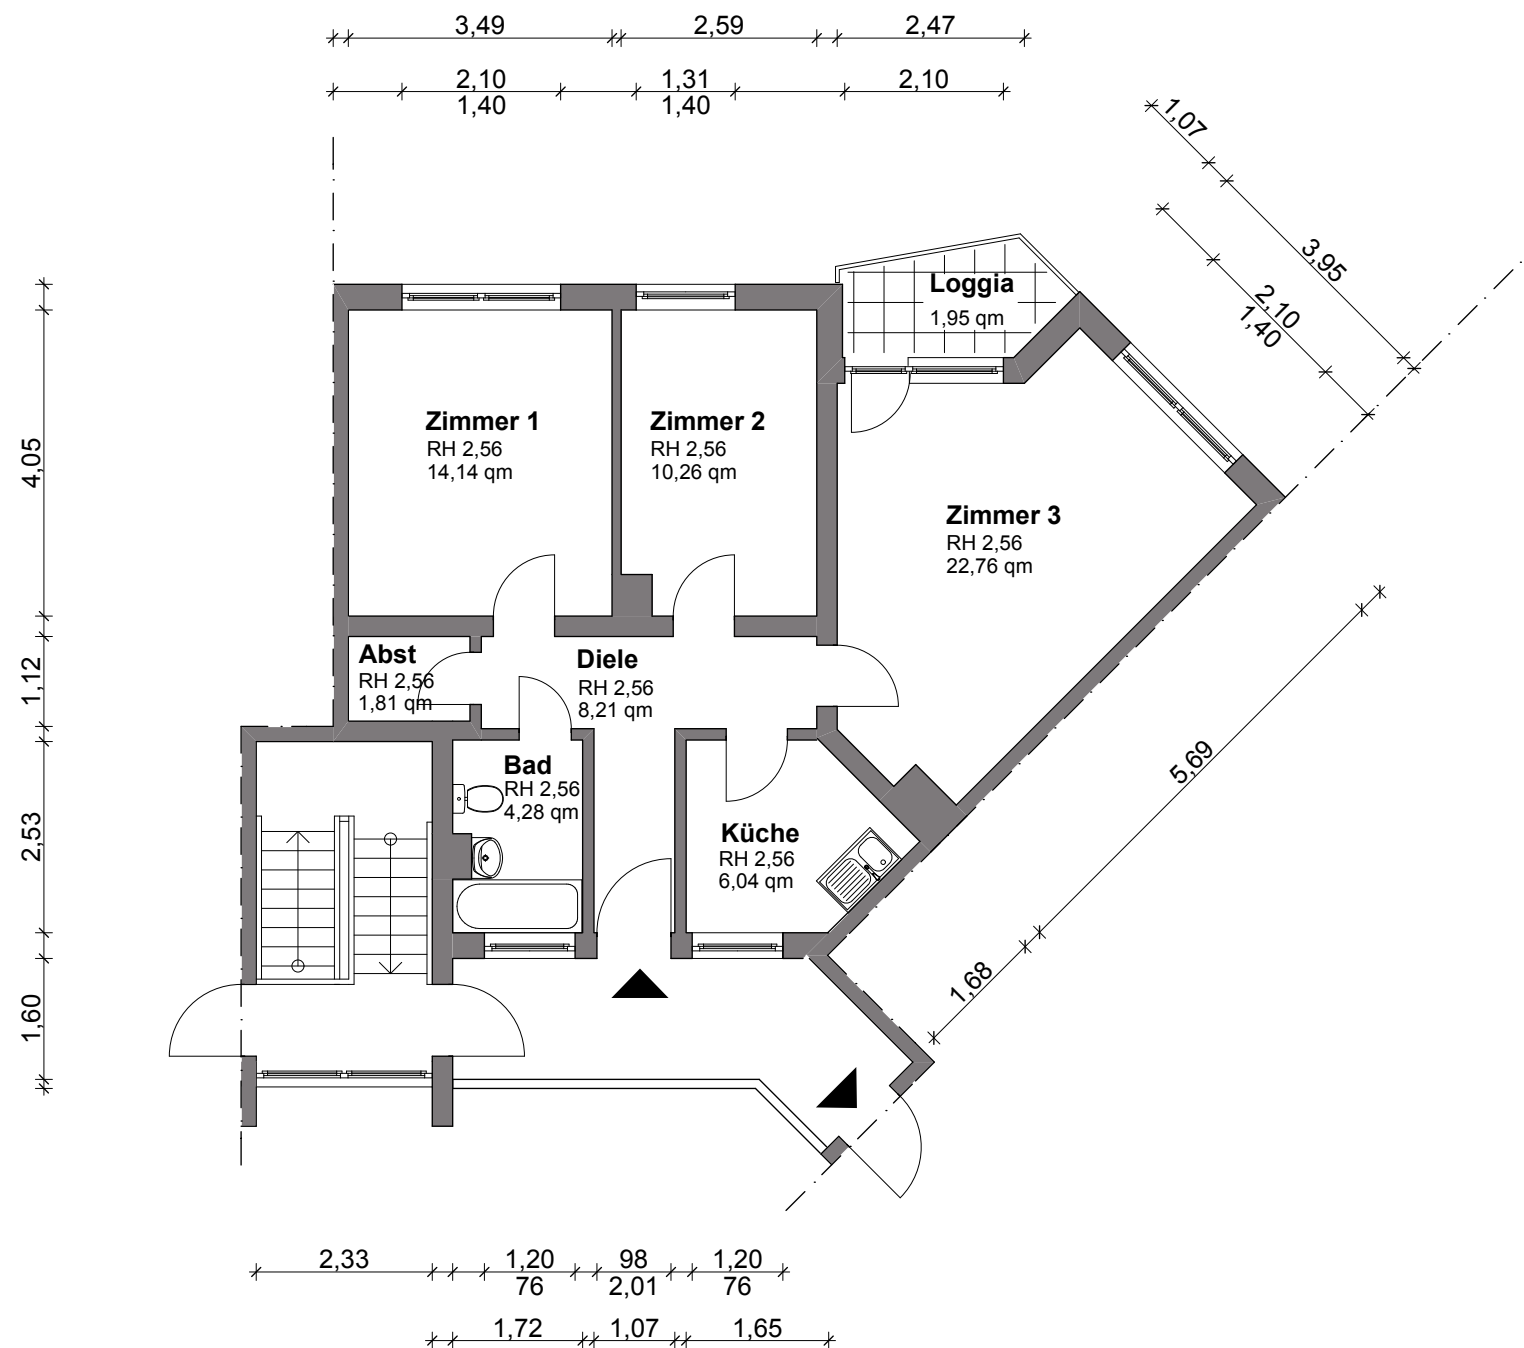

Harkortstraße 10
OG3 M

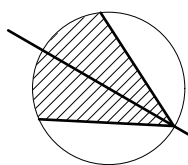

AUFTRAGGEBER:

LEG LEG Wohnen NRW GmbH
Kundencenter Soest
Meister-Eckhart-Weg 17
59494 Soest

Bestandsplan

PROJEKT: VE
Harkortstraße 10
59423 Unna
PLAN: 3. Obergeschoß M.: 1:100
PLAN - NR: 1 11-2012

BEARBEITUNG:

Architekt: Dipl.-Ing. Jochem Schmitz
Bohnen & Schmitz Consult GmbH
Postanschrift: Am Steinköppel 6, 35321 Laubach
Telefon : 06044 / 989543
e-mail : bsconsult.schmitz@t-online.de
Internet : <http://www.bsconsult-online.eu>