


Schnitt 1-1 M 1:100

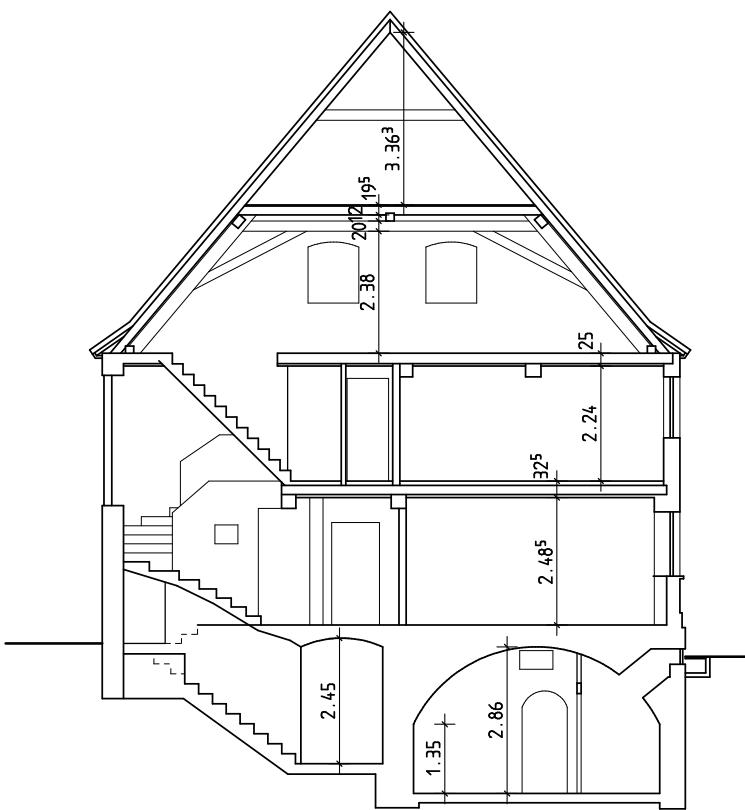

Grundriss DG + Spitzboden + Schnitt 1-1 M 1:100

Anwesen: Karlstraße 1 - Flnr. 199/3  
96173 Oberhaid

Bestandsplanung

Maßstab	Gezeichnet	Datum	Plannummer
1:100	Na.	05.06.2025	03