




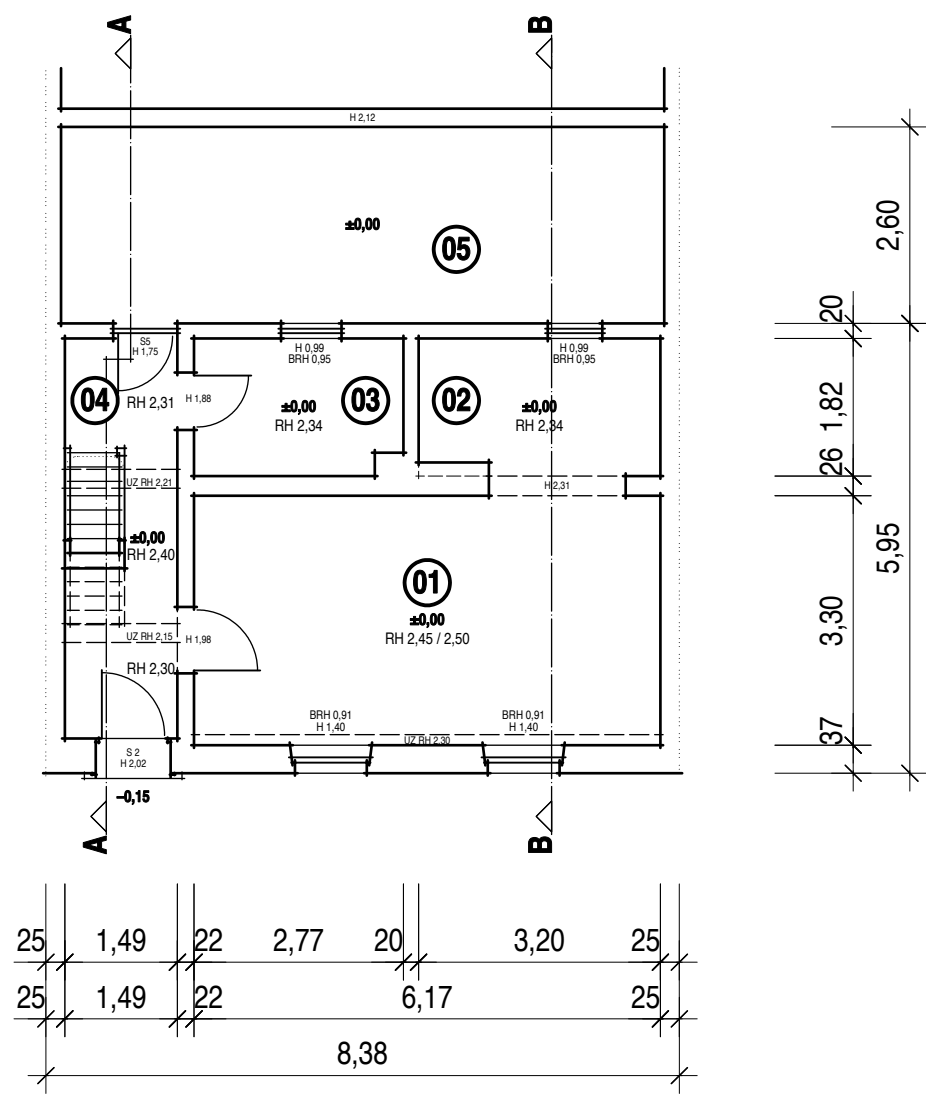


Erdgeschoss

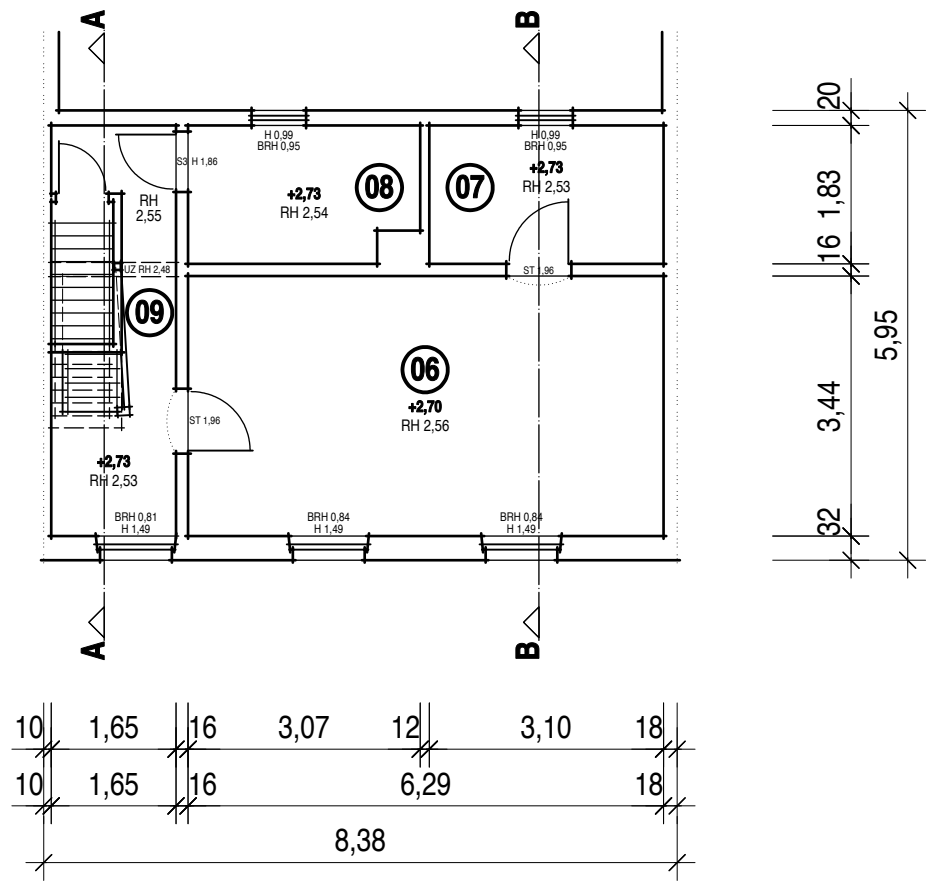


Obergeschoss

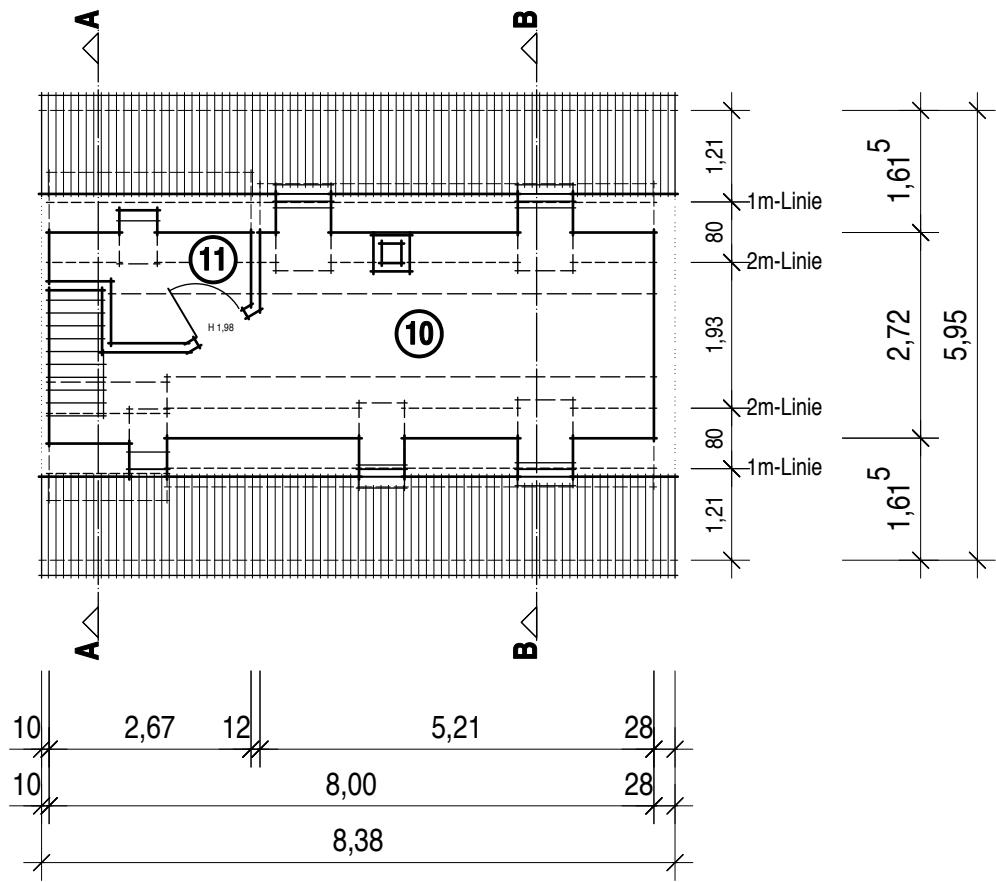


Dachgeschoss

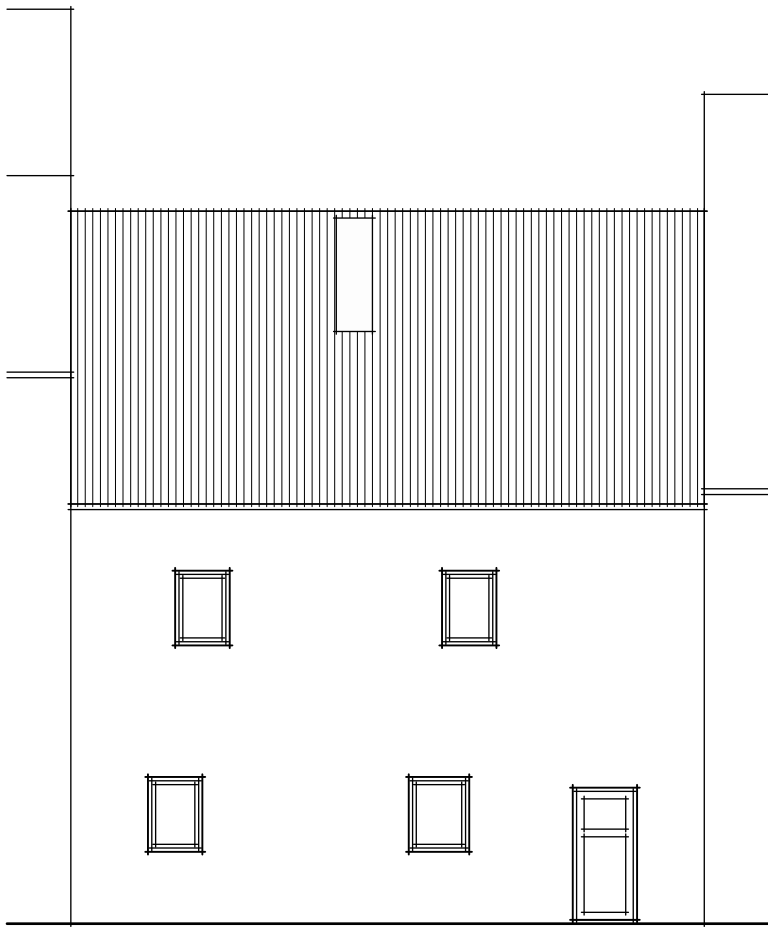

Ansicht von Süden

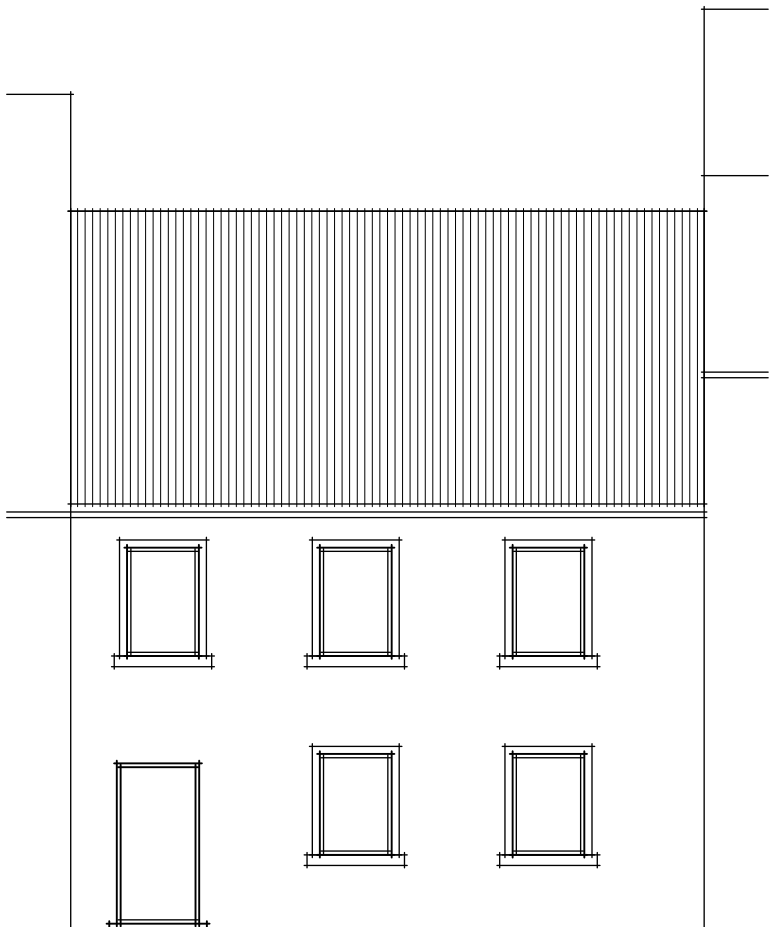

Ansicht von Norden

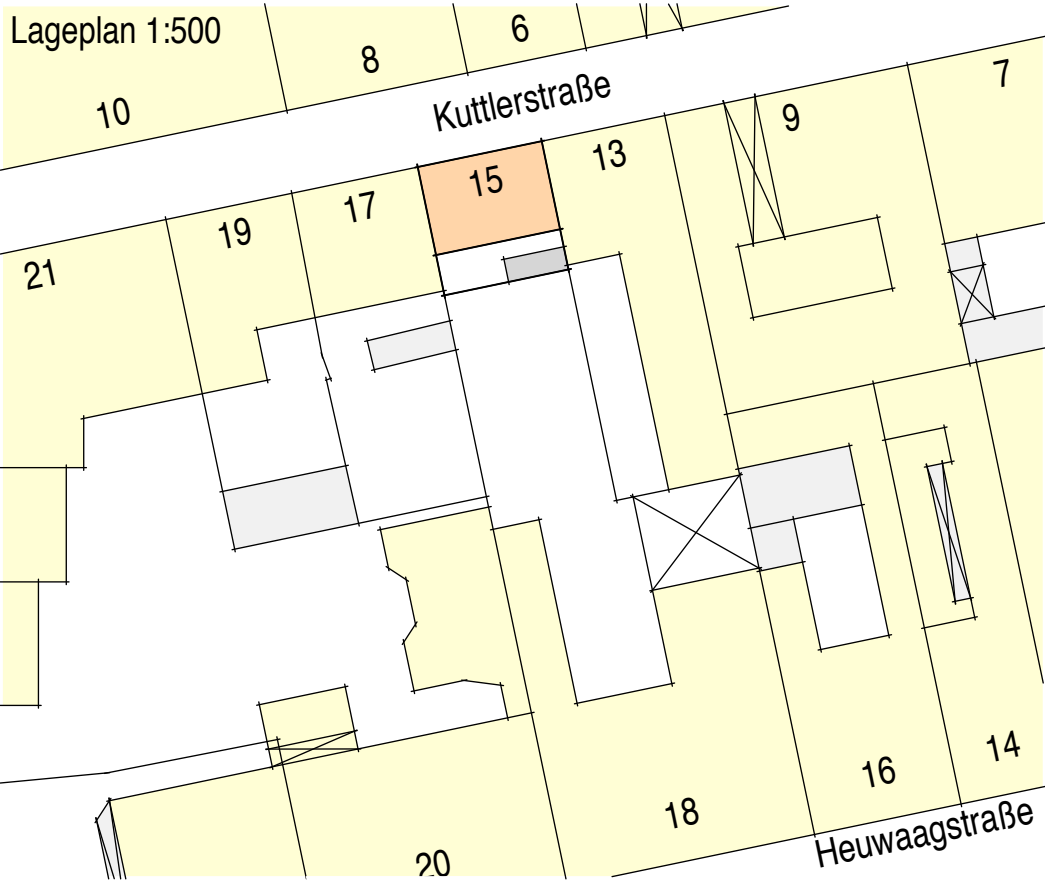

Bestandsplan

Wohnhaus
Erlangen, Kuttlerstraße 15

Auftraggeber

Familie Schmidt

Vermessung

TEMPEL MEINETSBERGER
ARCHITEKTEN
T 09131 23770
F 09131 28550
E post@tmar.de
Walter-Flex-Straße 16
91052 Erlangen
tempel.meinetsberger.de

Vorabzug


Planinhalt

Bestandsplan


Plan
1

erstellt
08.03.12

Maßstab
1:100

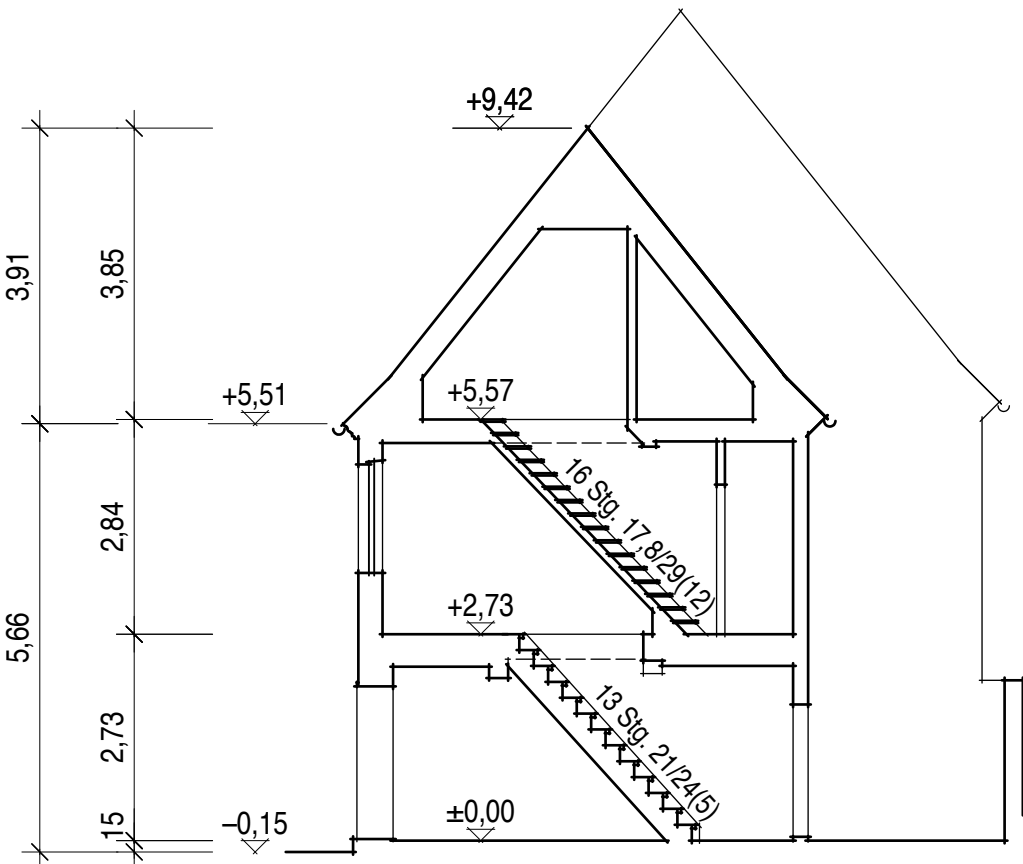

Querschnitt A-A

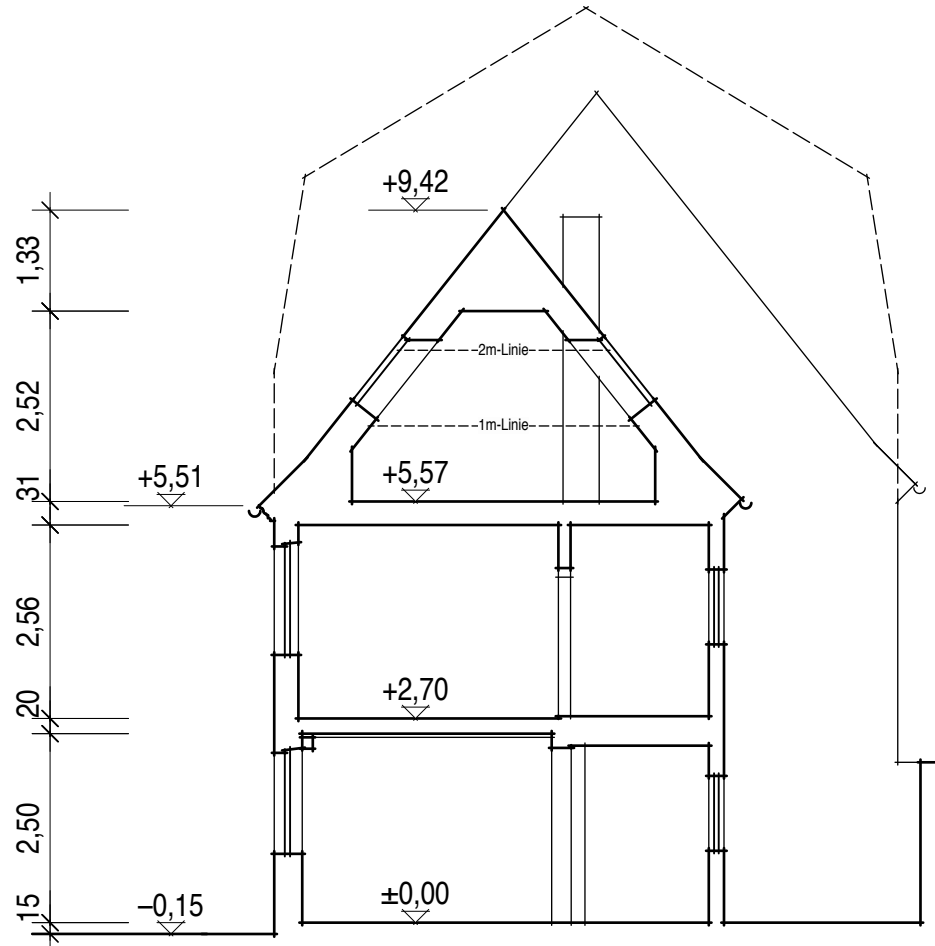

Querschnitt B-B