



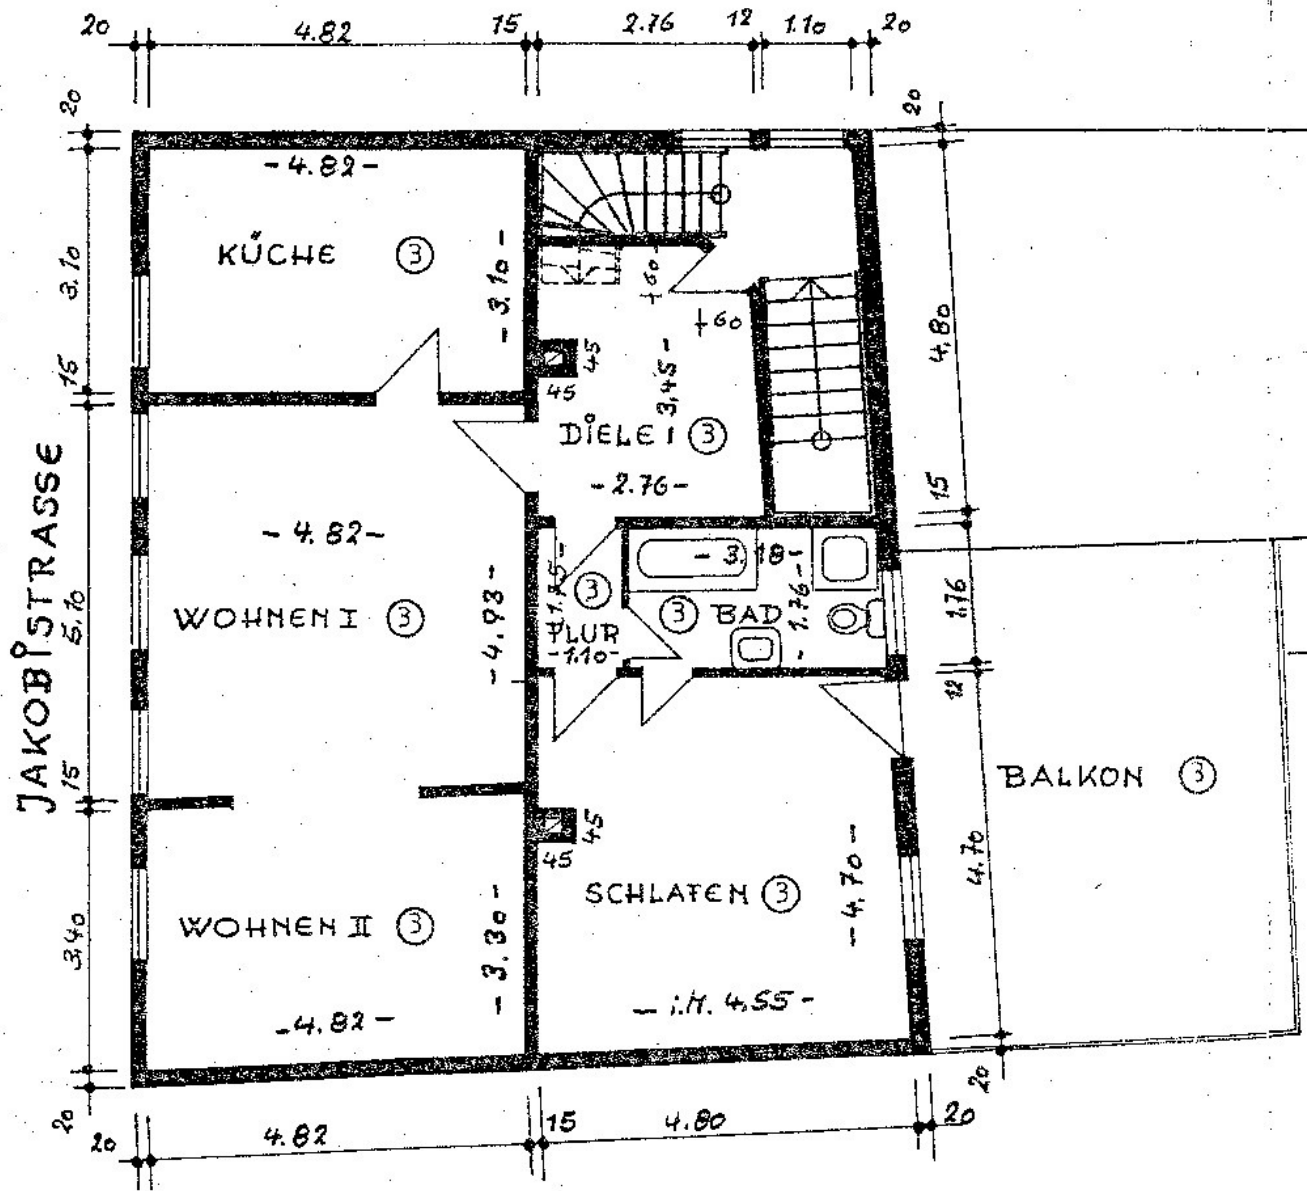

JAKOBISTRASSE

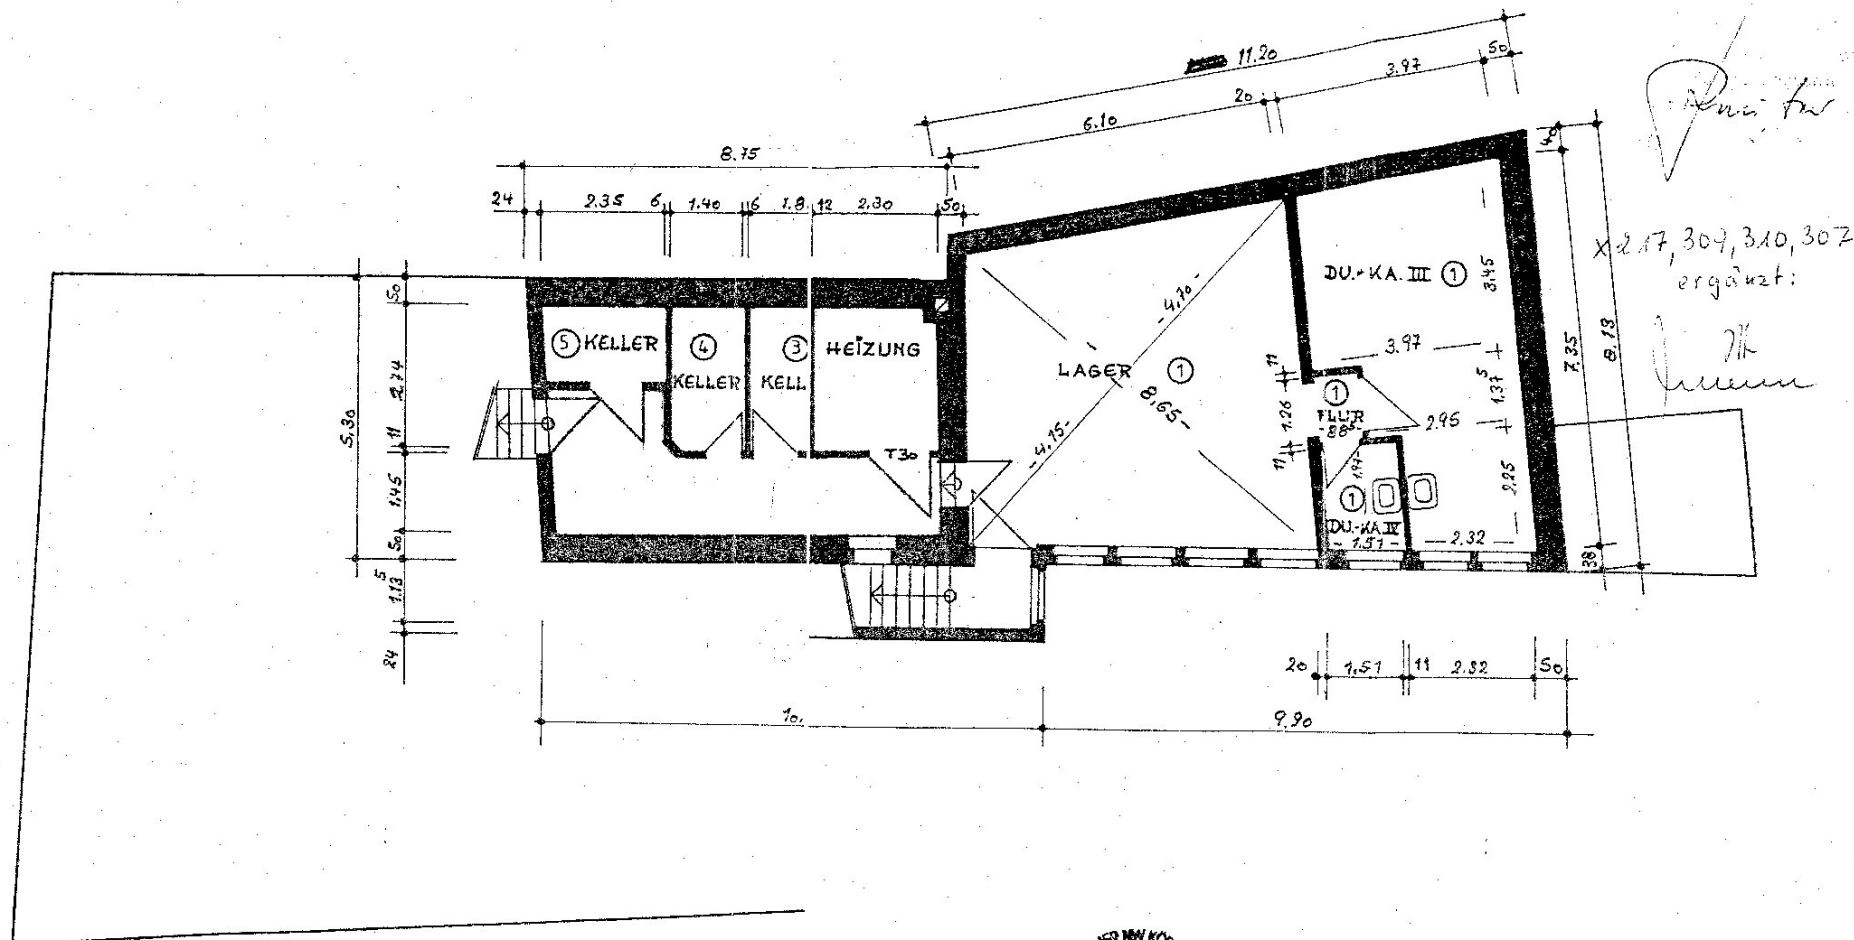

BESTANDSZEICHNUNG

BAUVORHABEN: WOHN- UND GESCHAFTHAUS JAKOBISTR 26, 4770 SOEST				
BAUHERR:				
BAUTEIL: KELLERGESCHOSS				
BEARBEIT. DAT.	GEANDERT.	BL. NR.	BL. GR.	MASSTAB
HH. 21.383		681/1	A 3	1:100

ARCHITEKTURBÜRO W. HÖFER UND K. DIECKMANN BDB
ULRICHERSTRASSE 27, 4770 SOEST · TELEFON 029 21/160 48/49