


370 - 4
Kamenzer Straße 2
Görlitz

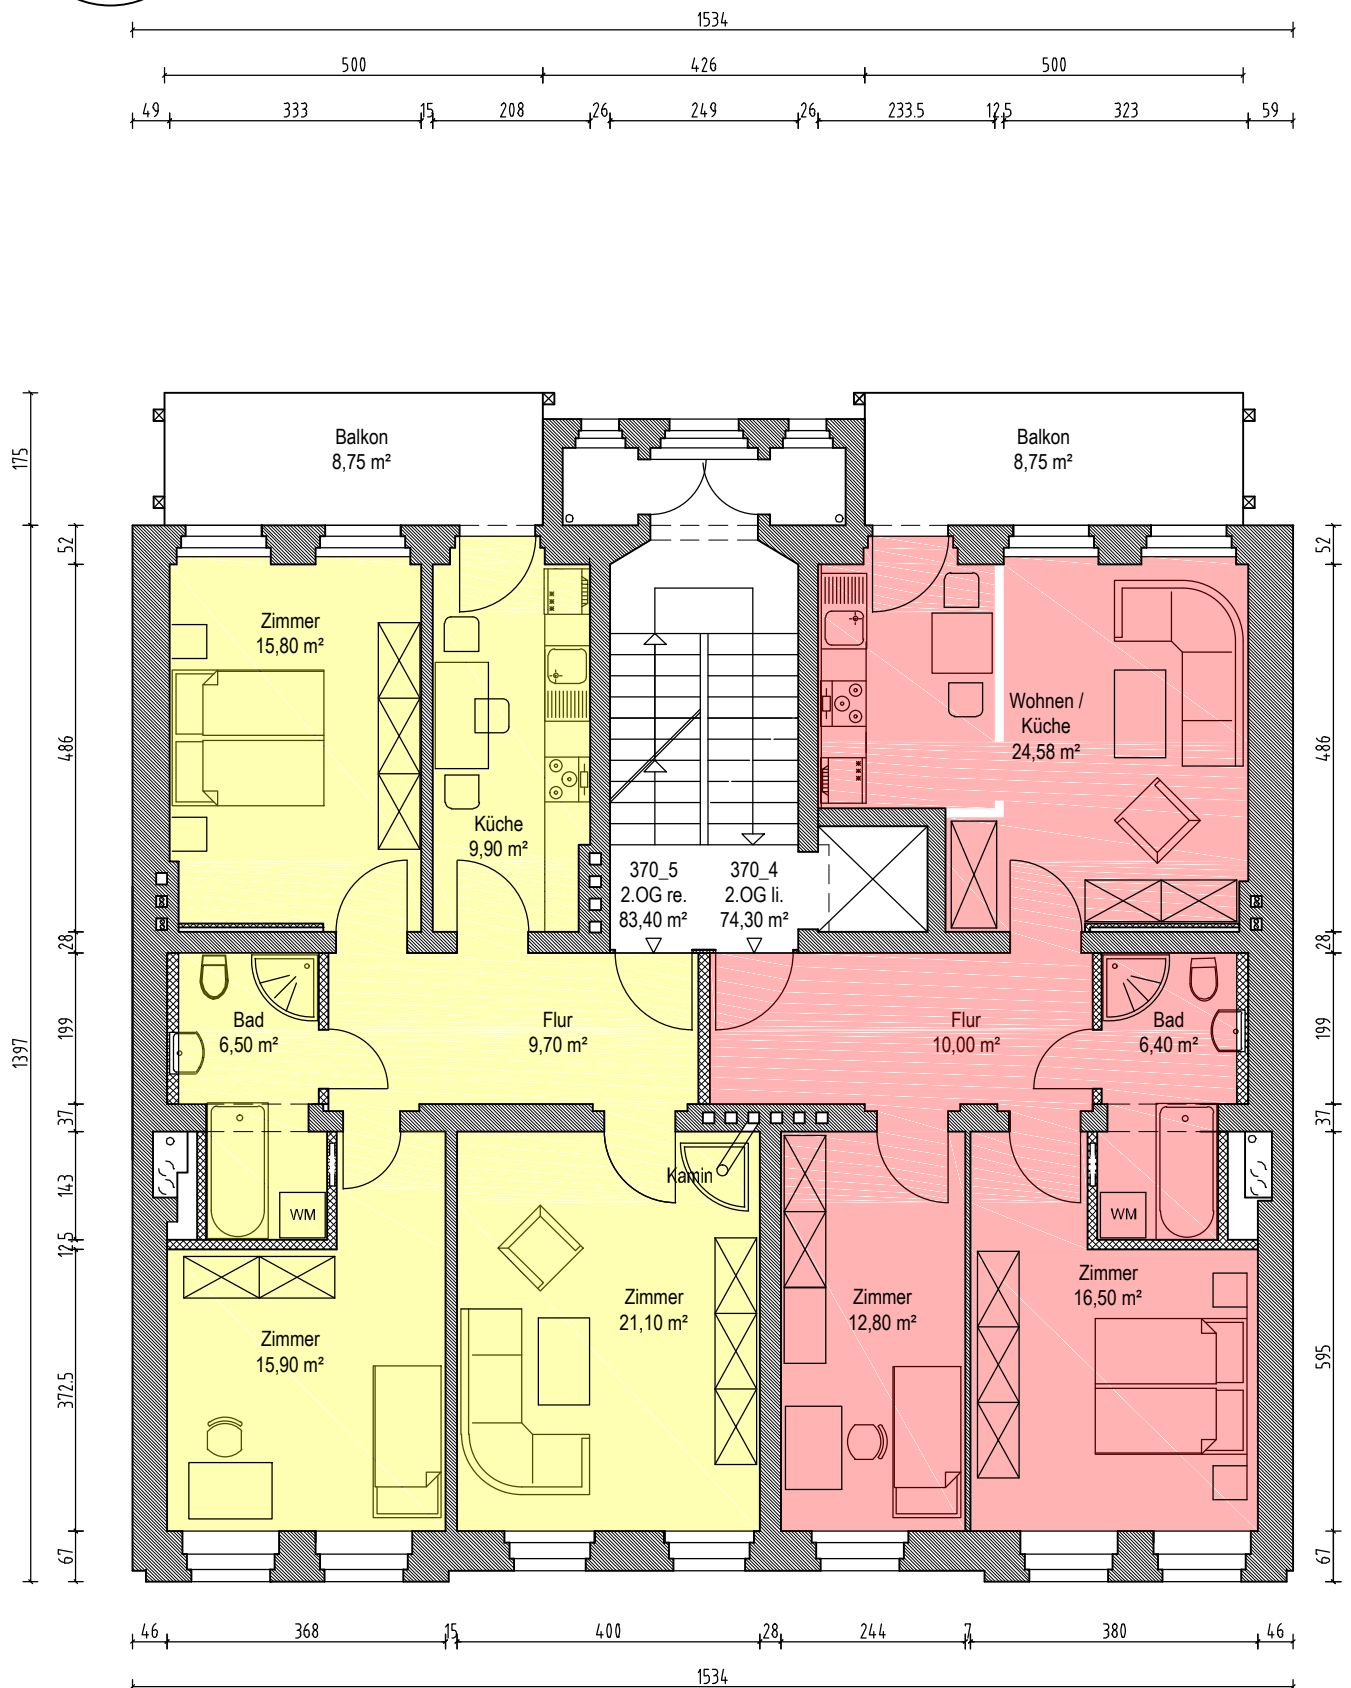

Index # 01.10.2008 Erstellung

Hausverwaltung Thiedig
Kurt-A.-Körber-Chaussee 10
21033 Hamburg

Digitalisierung Bestandspläne

2.OG

1:100

A4