




# BESTANDSPLAN

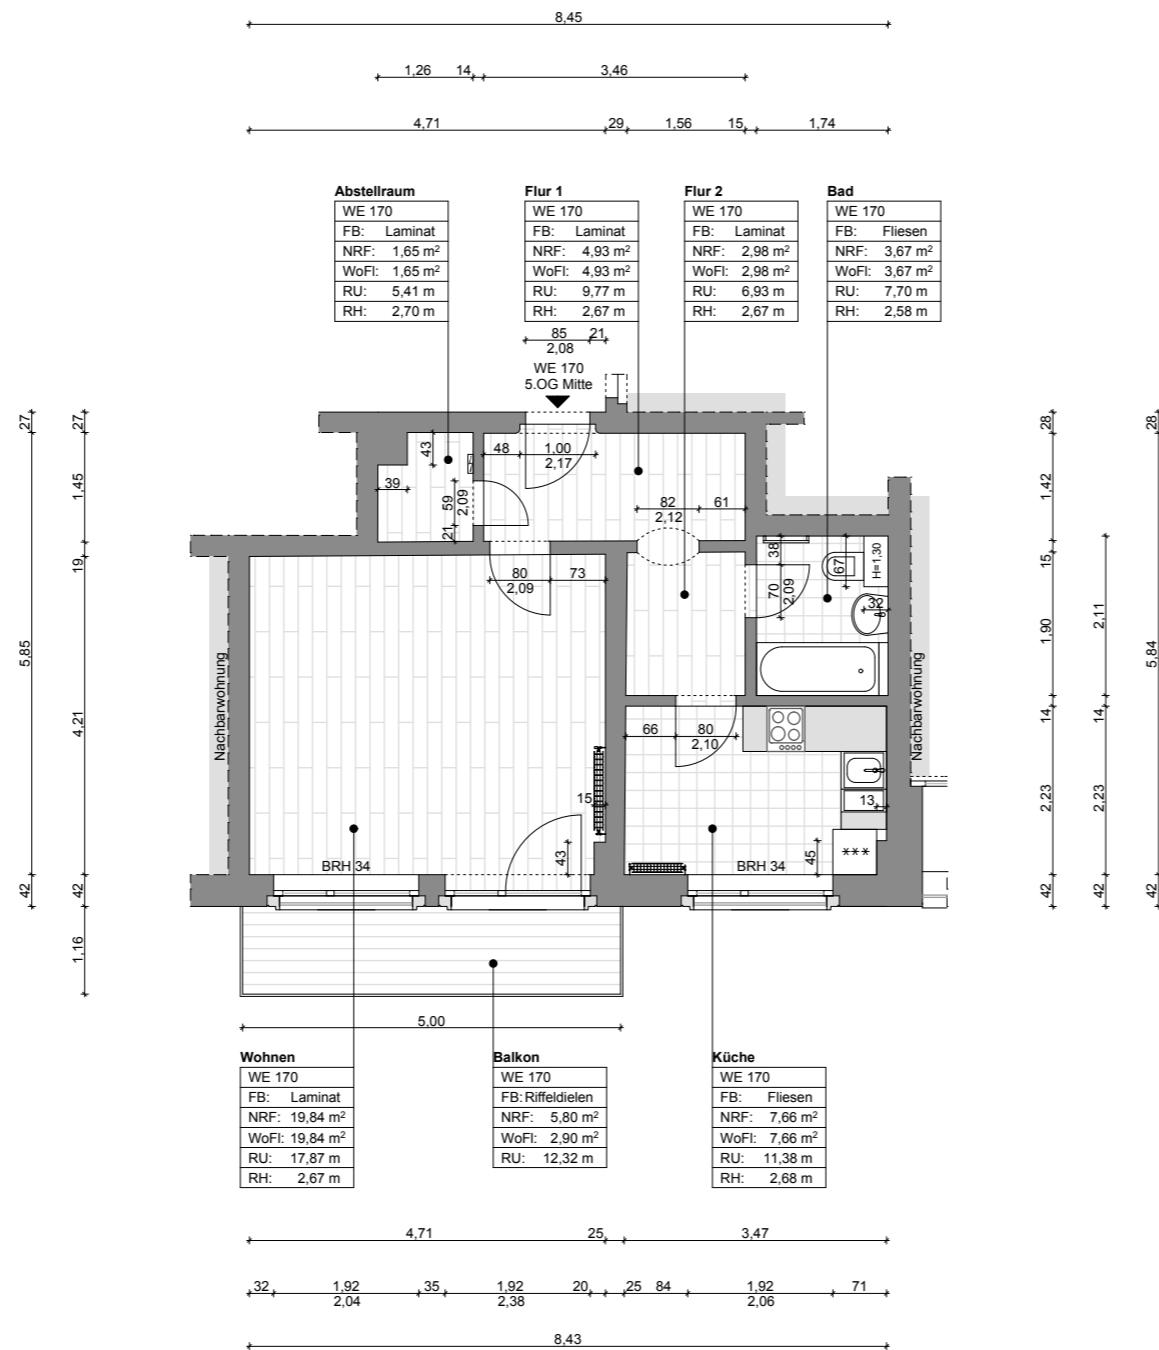

OBJEKTANSCHRIFT	Dr.-Külz-Ring 11 01067 Dresden
DARSTELLUNG	5.Obergeschoss WE 170 5.OG Mitte NRF 46,53 m <sup>2</sup> WoFl 43,63 m <sup>2</sup> Maßstab: 1:100 Planformat: A3 Planstand: 18.07.2019
VERMESSEN VON	elbcontor GmbH Quartier Frauenkirche VI Galeriestraße 22 D - 01067 Dresden
KONTAKT	TEL +49 351 65615282 Fax +49 351 65615283 MAIL <a href="mailto:info@elbcontor-grundrisse.com">info@elbcontor-grundrisse.com</a>

## HINWEIS

Gemessen wurde mit: Leica DISTO S910 Laser, Marktüblichen Zollstock - Längenmessungen wurden beidseitig ausgeführt. Die Messung wurde nicht verformungsangepasst durchgeführt. Abmessungsbezeichnungen der Tragglieder können +/- 2,0 cm abweichen. Alle Längenangaben verstehen sich als ca. Längen. Die Messung der Räume erfolgt in ca. 1,00 m Höhe. Dachkonstruktionen, Fassadenzier, Fassadendetails wurden nur teilweise gemessen insofern möglich. Maßangaben sind nicht als Grundlage für Fertigung von Möbeln und Küchen geeignet.