

[Handwritten Signature]

Alle Maße sind am Bau zu prüfen!

architekt **4**you.de


Kyllmannstr. 3
14109 Berlin
www.architekt4you.de

Objekt: Einfamilienhaus, Dahlemer Weg 112 in 14167 Berlin

Kellergeschoss

BESTANDSPLAN

M.: 1:100 DIN A4 05.06.2024

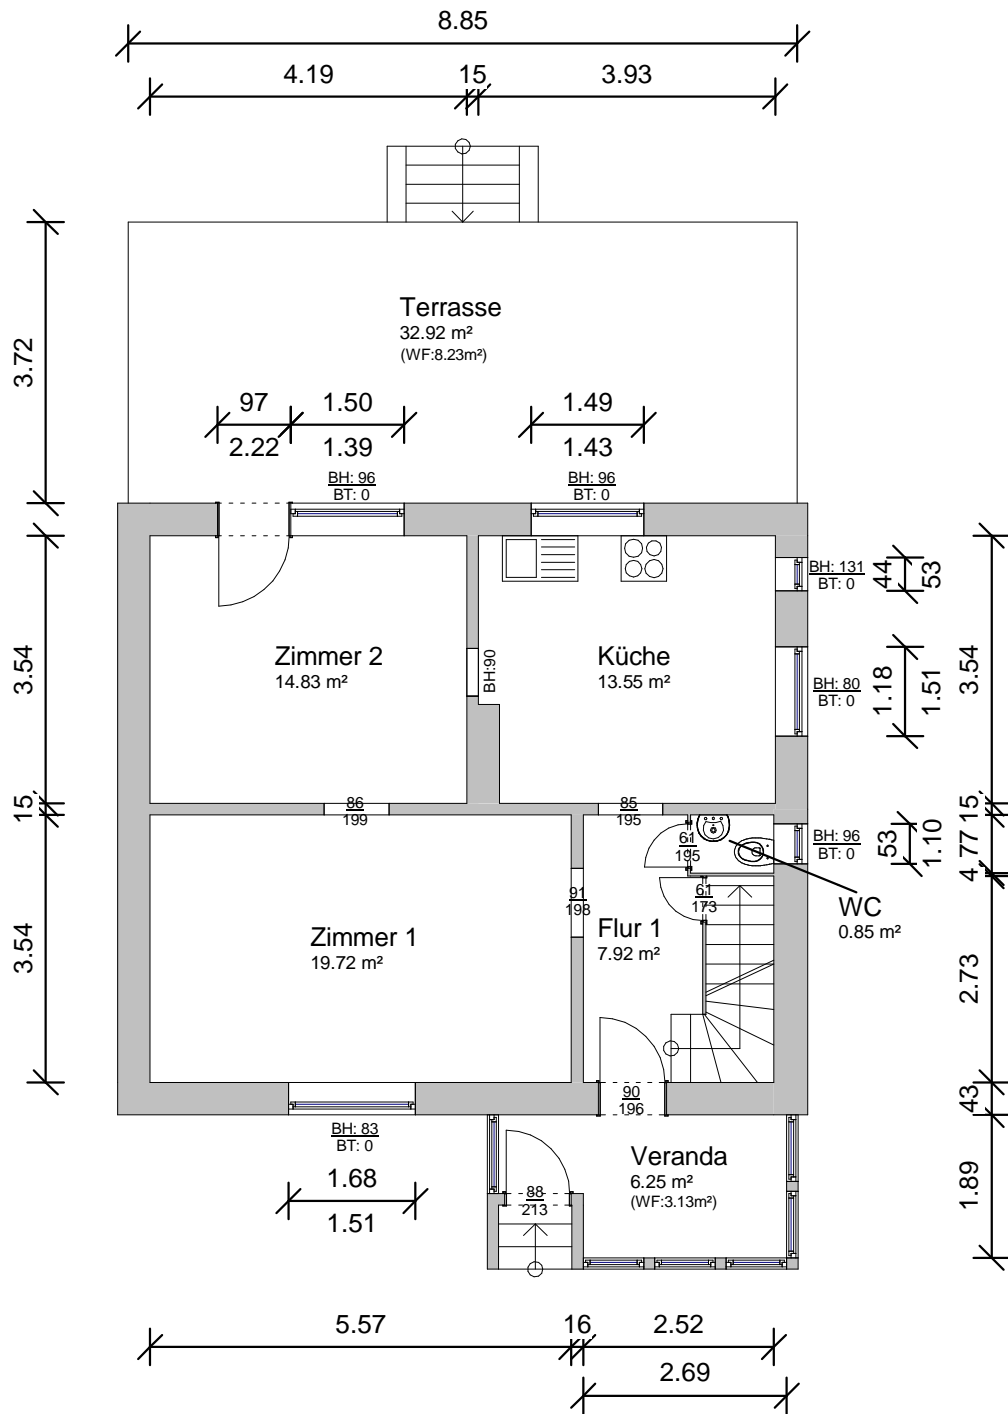

architekt4you.de

Kyllmannstr. 3
14109 Berlin
www.architekt4you.de

Objekt: Einfamilienhaus, Dahlemer Weg 112 in 14167 Berlin

Erdgeschoss

BESTANDSPLAN

M.: 1:100 DIN A4 05.06.2024




architekt 4 you.de

Kyllmannstr. 3
14109 Berlin
www.architekt4you.de

Dachgeschoss

M.: 1:100 DIN A4 05.06.2024

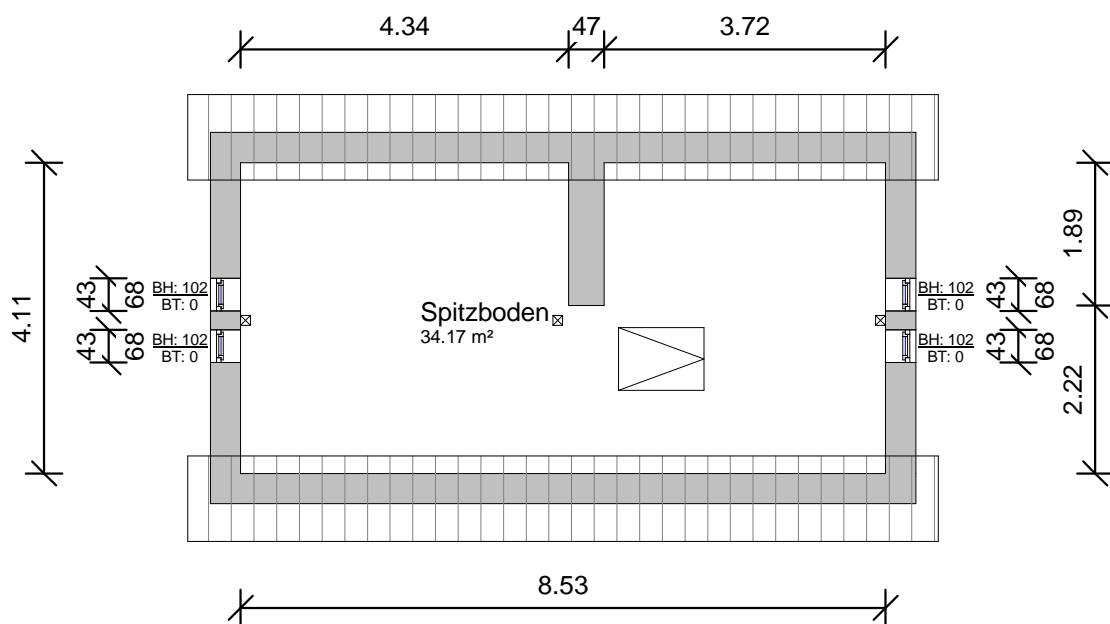

Handwritten signature

Alle Maße sind am Bau zu prüfen!

architekt4you.de



Kyllmannstr. 3
14109 Berlin
www.architekt4you.de

Objekt: Einfamilienhaus, Dahlemer Weg 112 in 14167 Berlin

Spitzboden

BESTANDSPLAN

M.: 1:100 DIN A4 05.06.2024

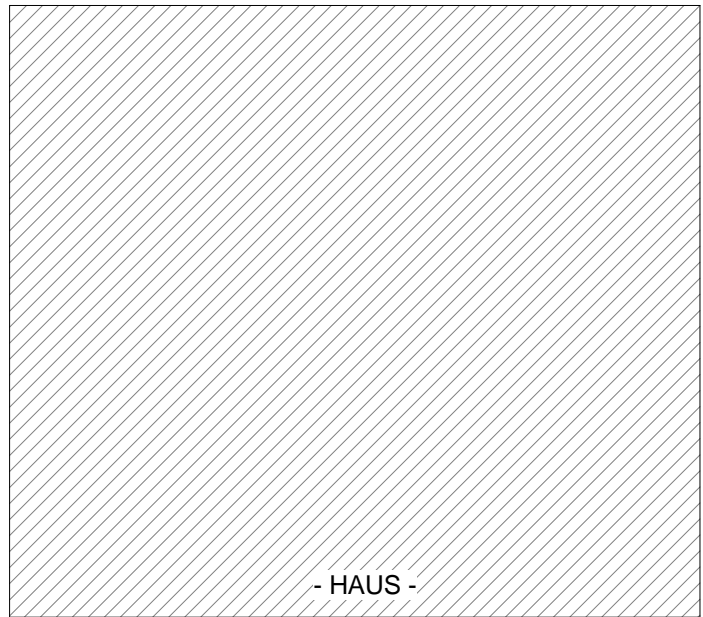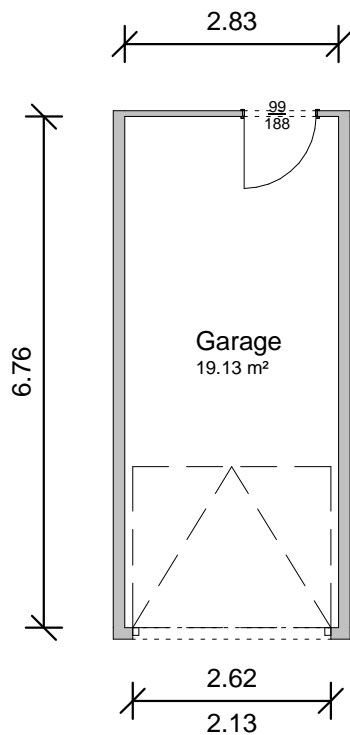

[Handwritten signature]

Alle Maße sind am Bau zu prüfen!

architekt **4**you.de

Kyllmannstr. 3
14109 Berlin
www.architekt4you.de

Objekt: Einfamilienhaus, Dahlemer Weg 112 in 14167 Berlin

Garage

BESTANDSPLAN

M.: 1:100 DIN A4 05.06.2024