

Bausache:  
Bestandspläne eines  
Geschäftshauses


Standort:  
Hauptstrasse 18  
79219 Staufen

Eigentümer:  
Uhren Maier  
Hauptstrasse 22  
79219 Staufen

Planverfasser:  
Freier Architekt  
Wolfgang Riedlinger  
Emsentalweg 5  
79364 Malterdingen  
Tel.: 07644/4497

Erdgeschoss M=1:50  
Malterdingen, 24.10.2022

Eigentümer Planverfasser:

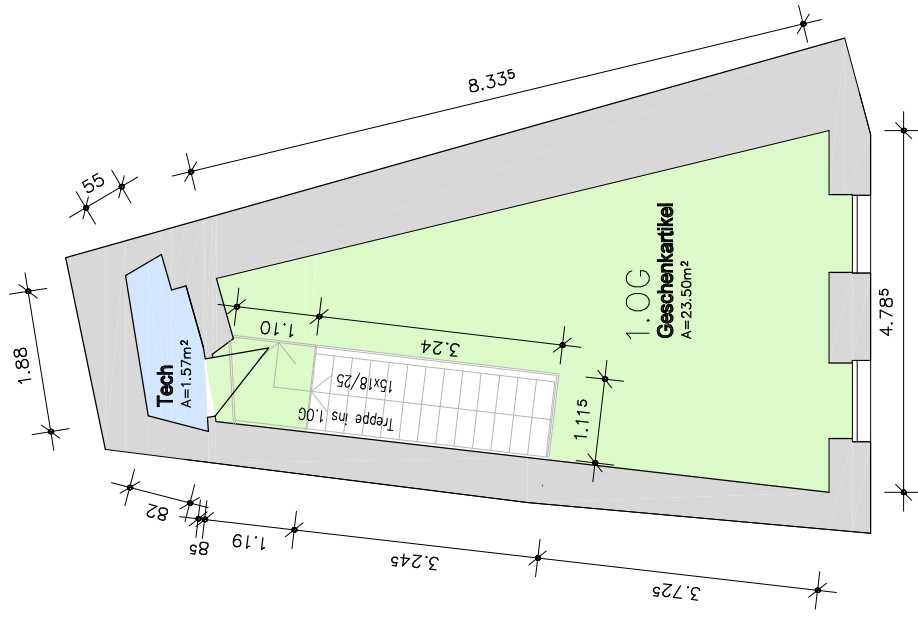

Bausache:  
Bestandspläne eines  
Geschäftshauses

Standort:  
Hauptstrasse 18  
79219 Staufen


Eigentümer:  
Schmuck Maier  
Hauptstrasse 22  
79219 Staufen

Planverfasser:  
Freier Architekt  
Wolfgang Riedlinger  
Emsentalweg 5  
79364 Malterdingen  
Tel.: 07644/4497

1.Obergeschoss M=1:50

Malterdingen, 24.10.2022

Eigentümer: Planverfasser:

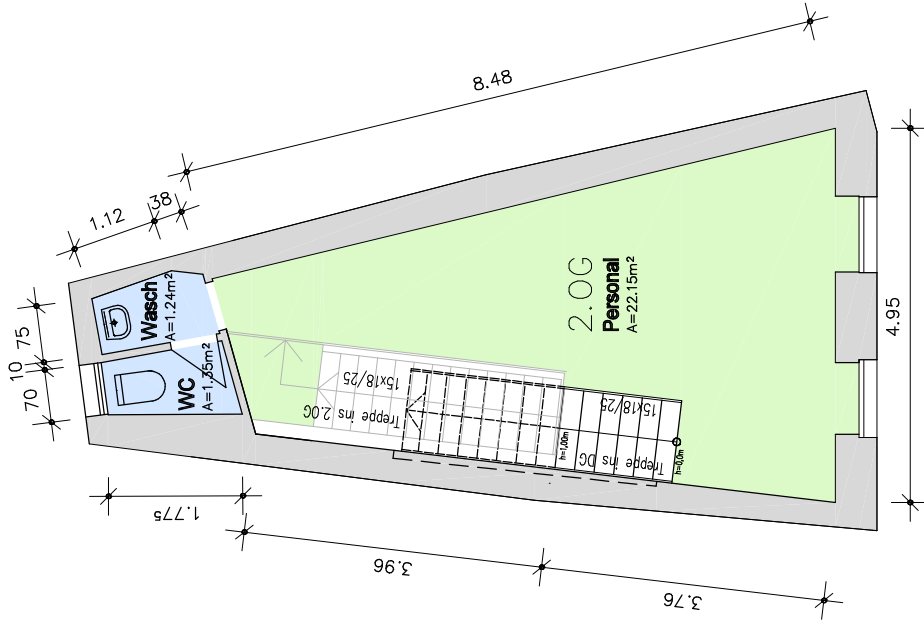

Bausache:  
Bestandspläne eines  
Geschäftshauses

Standort:  
Hauptstrasse 18  
79219 Staufen


Eigentümer:  
Schmuck Maier  
Hauptstrasse 22  
79219 Staufen

Planverfasser:  
Freier Architekt  
Wolfgang Riedlinger  
Emsentalweg 5  
79364 Malterdingen  
Tel.: 07644/4497

2.Obergeschoss M=1:50

Malterdingen, 24.10.2022

Eigentümer: Planverfasser:

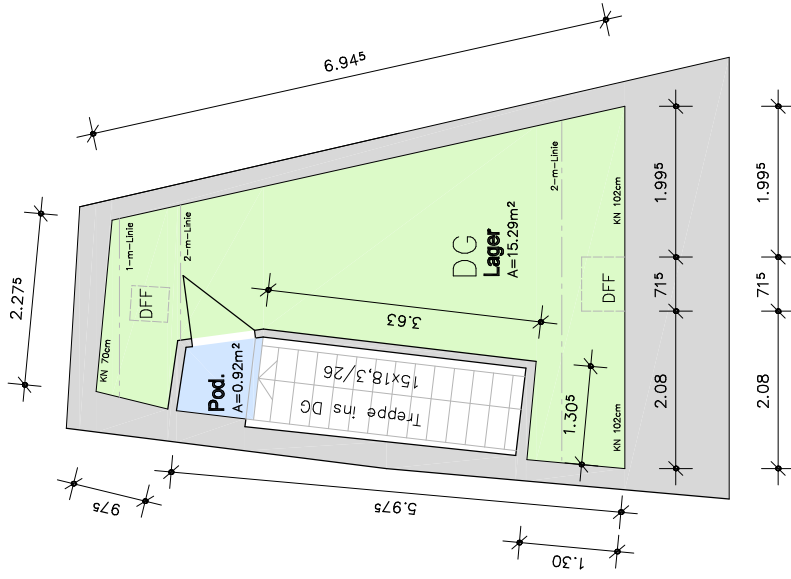

Bausache:  
 Bestandspläne eines  
 Geschäftshauses  
 Standort:  
 Hauptstrasse 18  
 79219 Staufen  
 Eigentümer:  
 Schmuck Maier  
 Hauptstrasse 22  
 79219 Staufen  
 Planverfasser:  
 Freier Architekt  
 Wolfgang Riedlinger  
 Emsentalweg 5  
 79364 Malterdingen  
 Tel.: 07644/4497  
 Dachgeschoss M=1:50  
 Malterdingen, 24.10.2022  
 Eigentümer: Planverfasser: