


Bestandsplan Strom für Anfrage-ID: 20230822_16273236
Bantling

Bestandsplan Strom

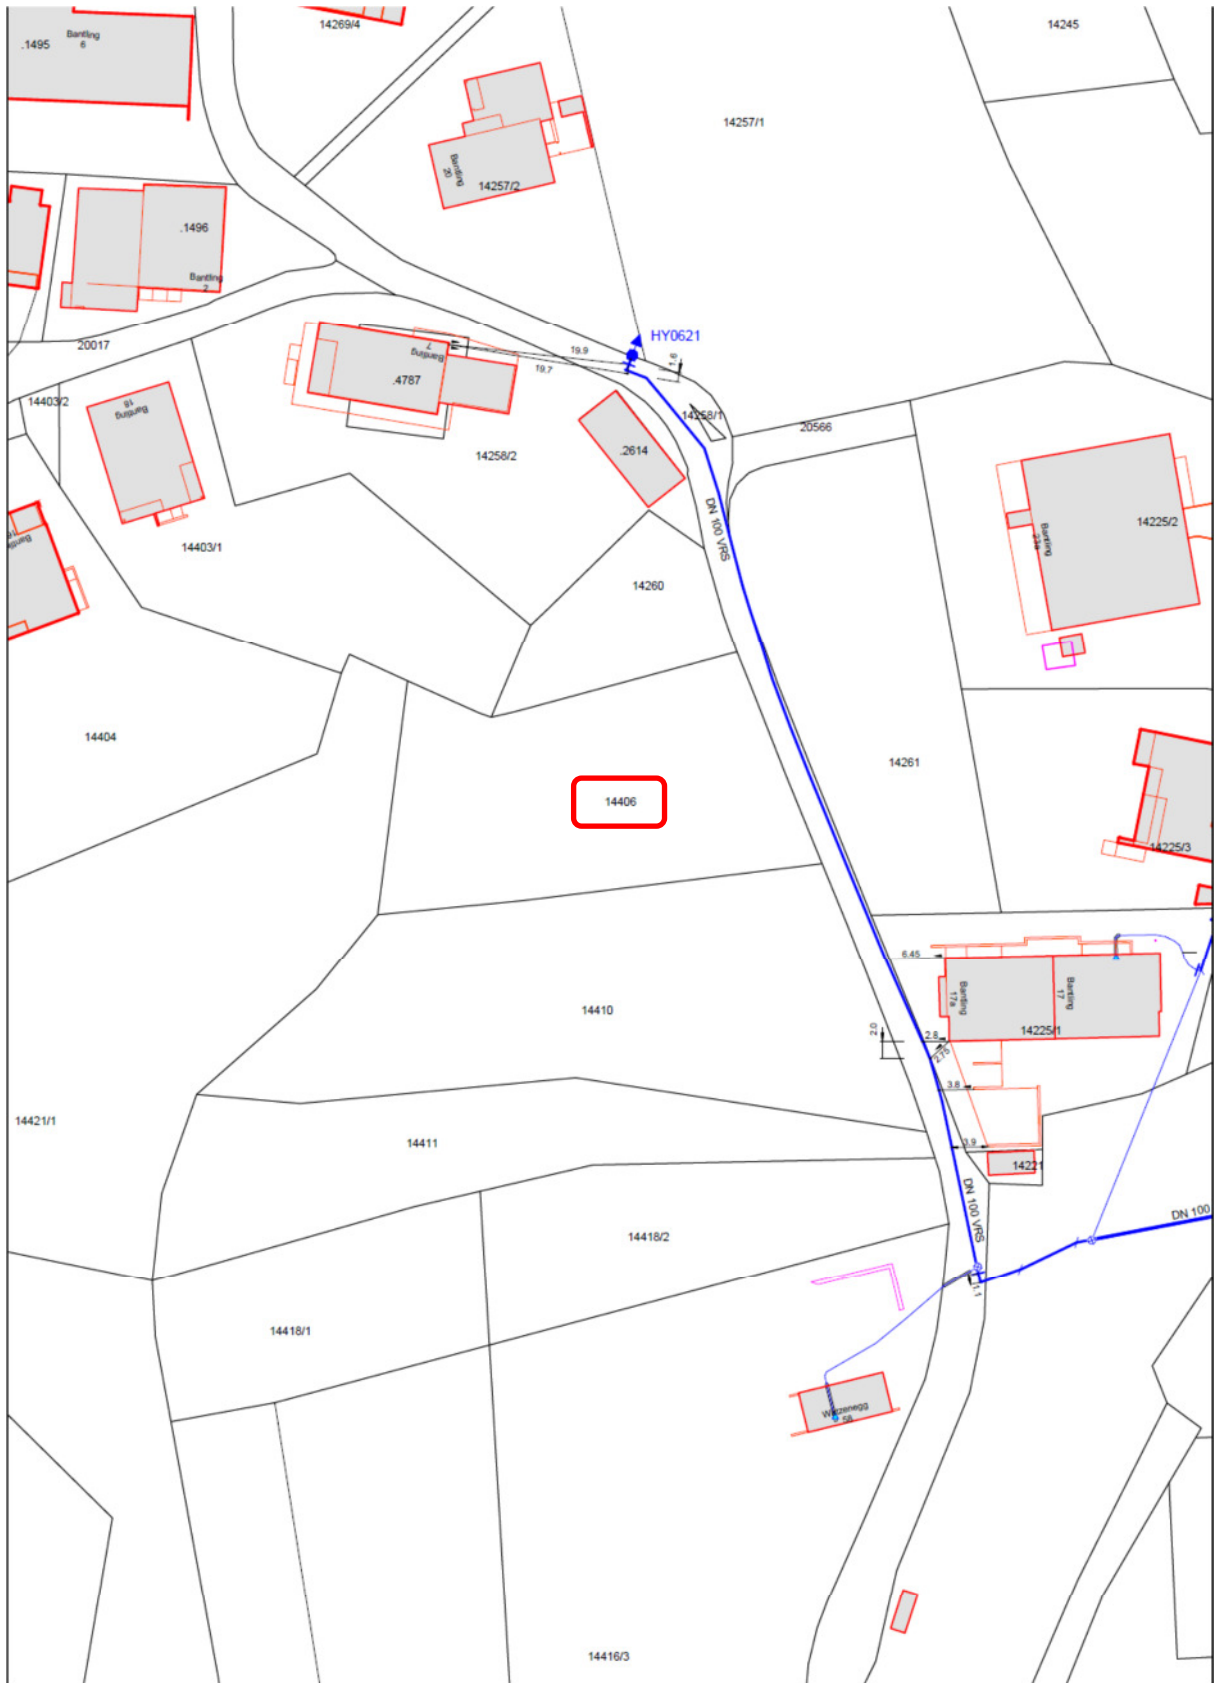

Bantling GP 14260 + 14406

Datum: 22.08.2023

Maßstab: 1:750

Bearbeiter: Eberle




STADT DORNBIERN

Wasserwerk
 Quellengasse 16
 A-6850 Dornbirn




Bestandsplan Wasser

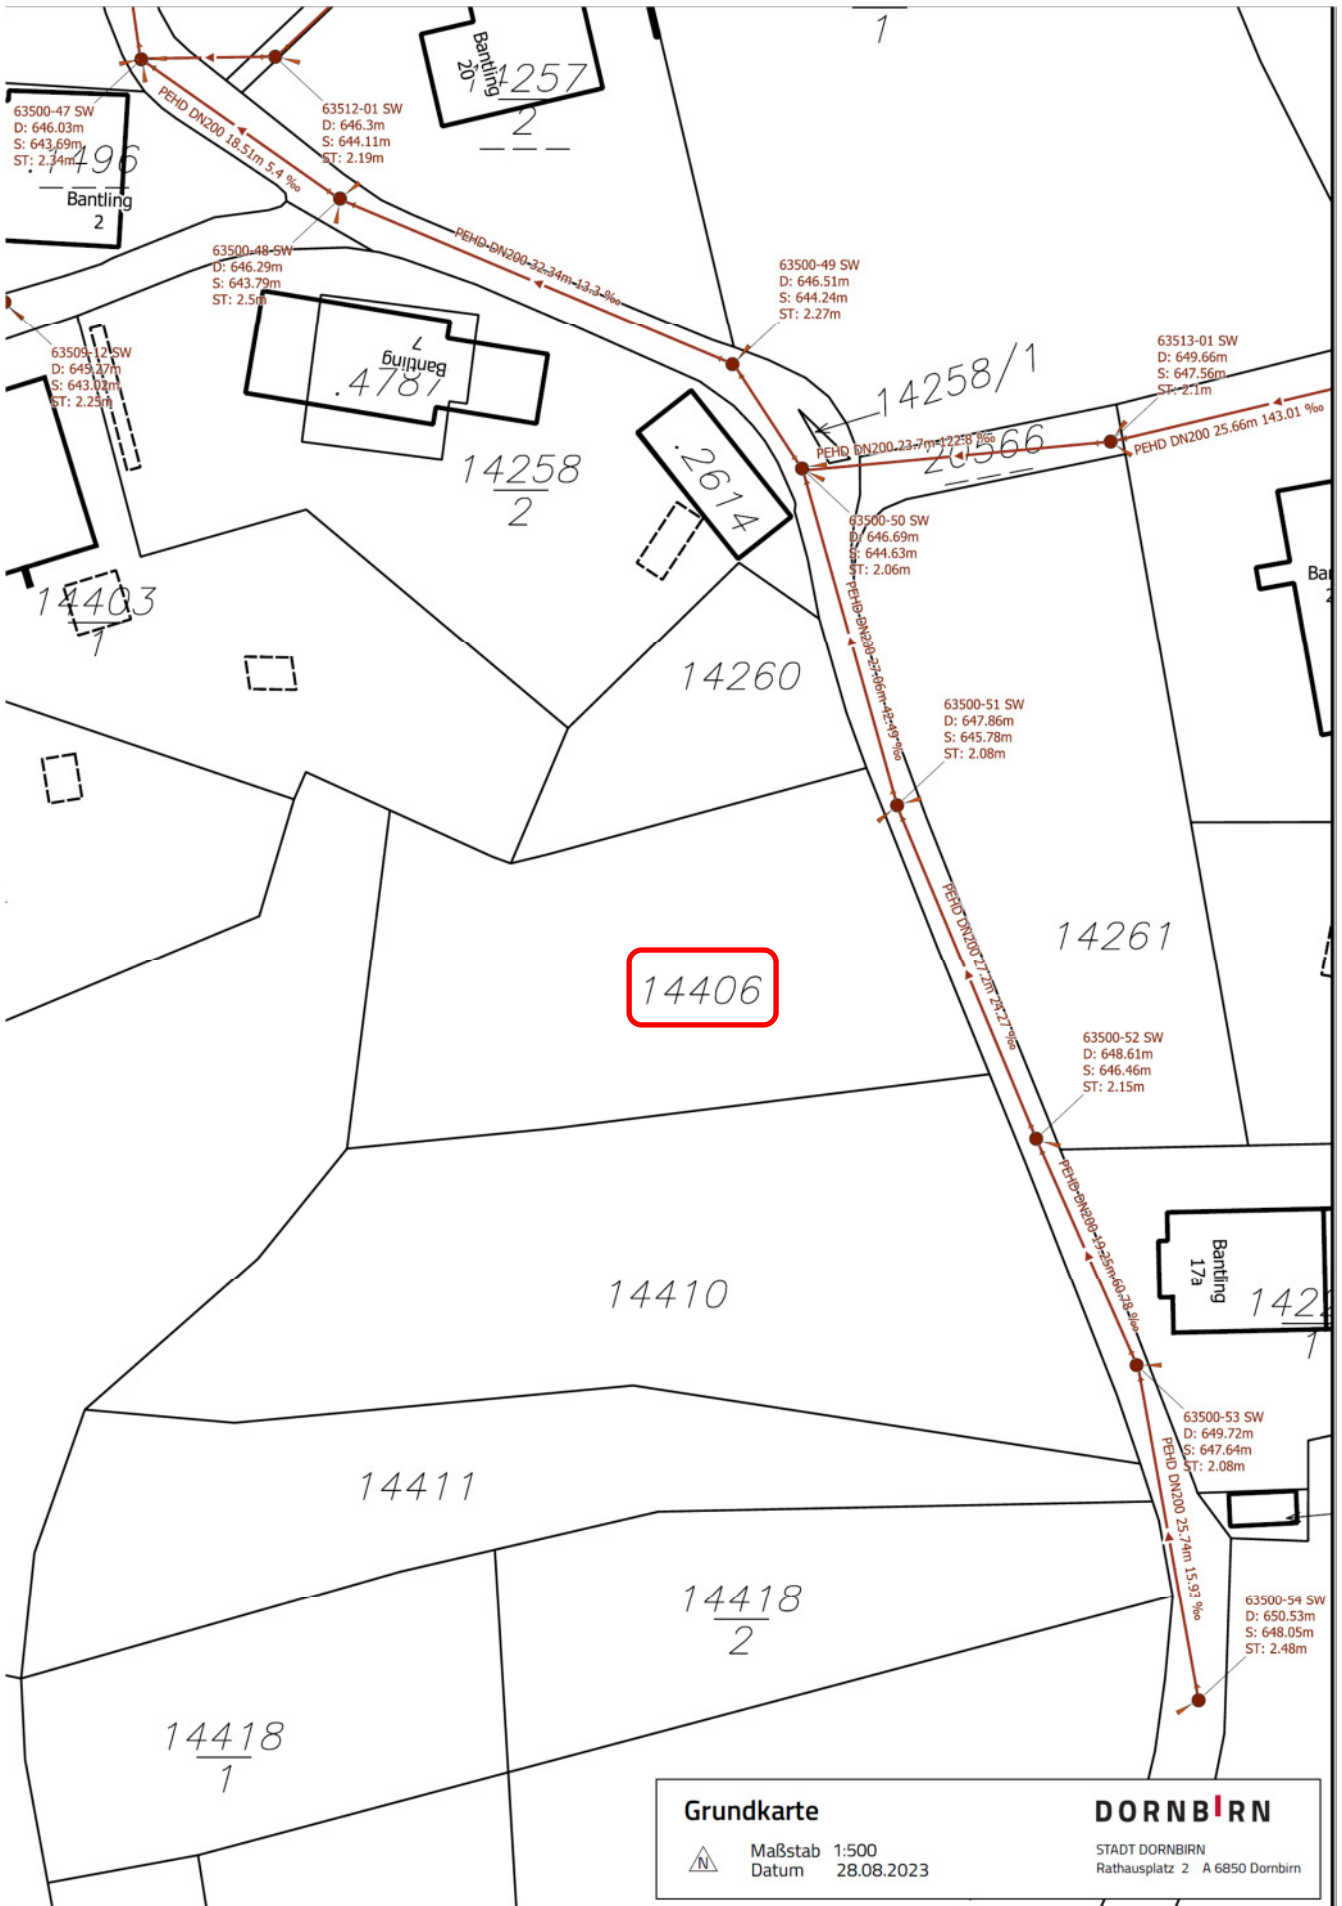

Bestandsplan Kanal

Ausdruck aus dem Geodatenbestand von A1

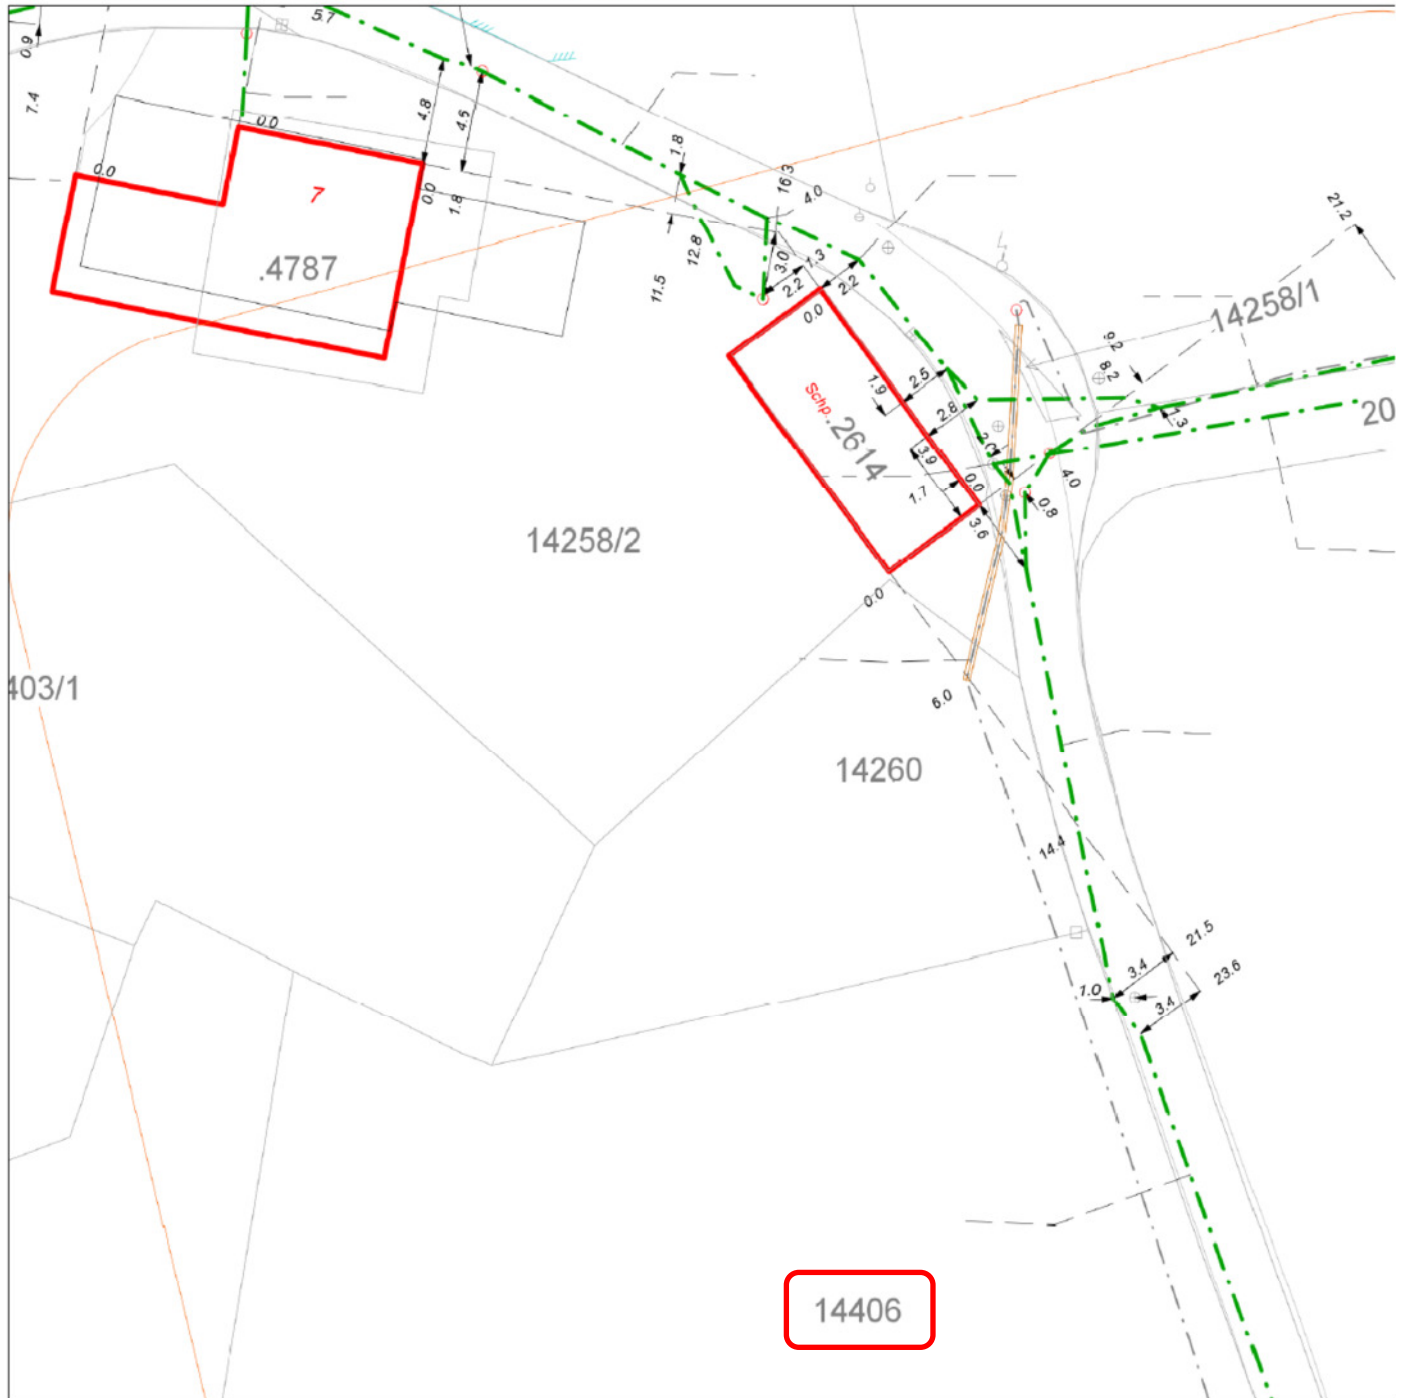

Wichtiger Hinweis: Es wird keinerlei Haftung bezüglich Datengenauigkeit und Rechtssicherheit übernommen!

Stand vom: 22.08.2023 und gültig 14 Tage

Auftragsnummer: 65001754

Bestandsplan A1