




**NORD-Ansicht**

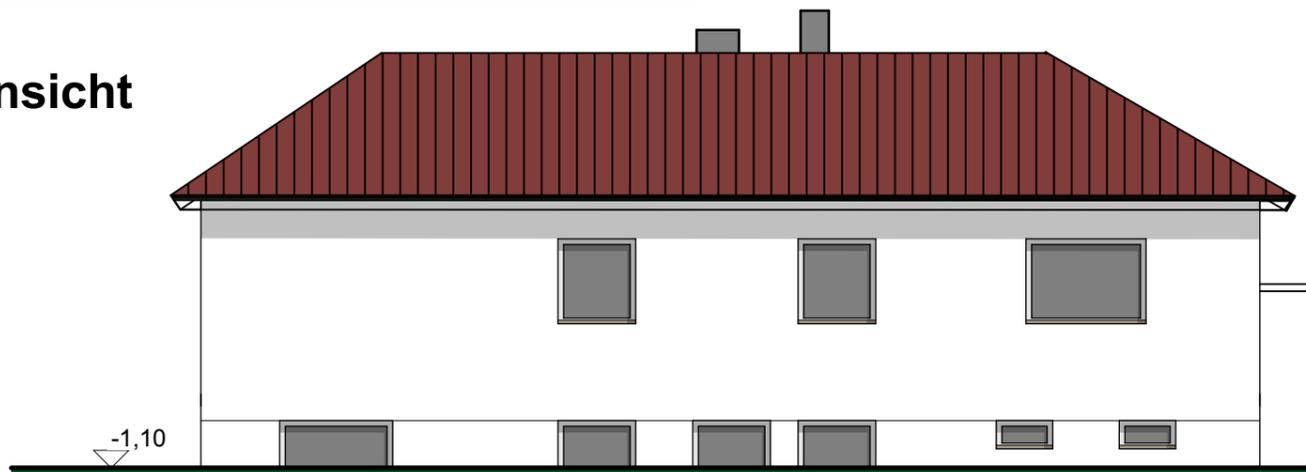

**OST-Ansicht**

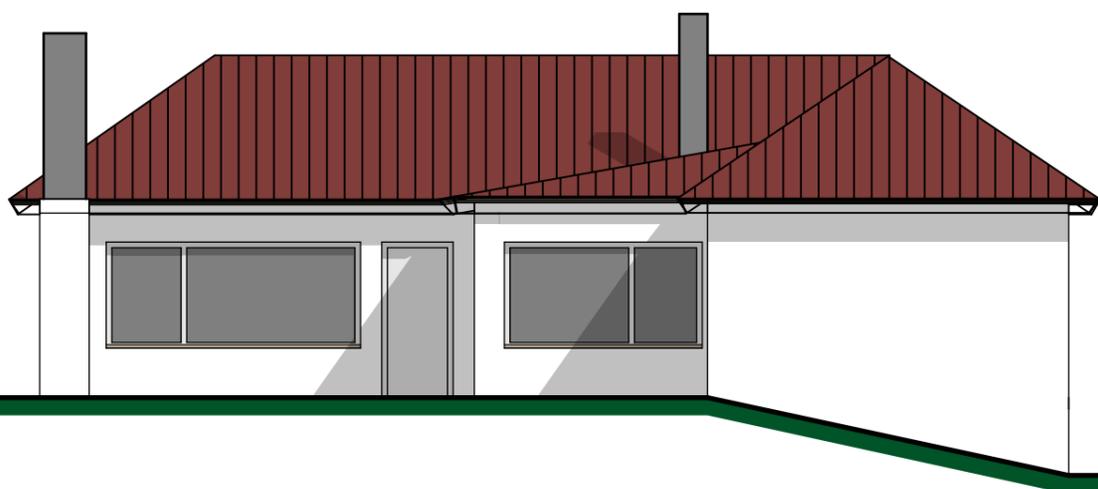

**SÜD-Ansicht**

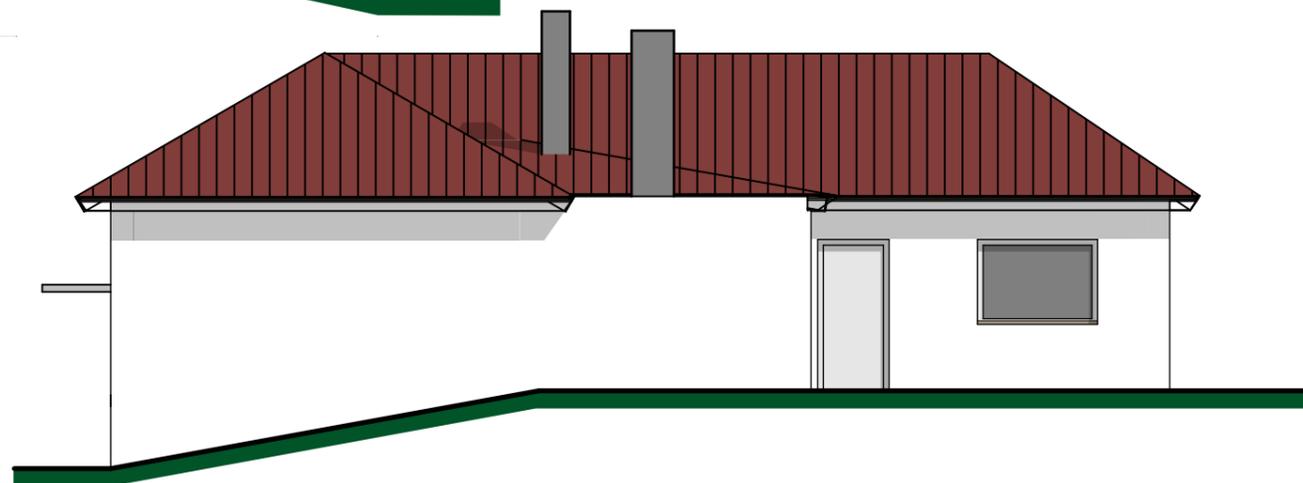

**WEST-Ansicht**

PROJEKT			
<b>Bestandsplan</b>			
BAUORT			
....			
BAUHERR			
[REDACTED]			
PLANUNG			
[REDACTED]			
PLANINHALT			
<b>ANSICHTEN</b>			
PLANART			
Bestand			
EBENE		BAUABSCHNITT	
EG			
MASSTAB		PLANFORMAT	
1: 100		420 /297	
PROJEKTNR.	PLANNR.	INDEX	
20-116	20.116.03		
BEARBEITER:	DATUM	GEPRÜFT:	DATUM
[REDACTED]	09.06.2020		