




BESTANDSPLAN

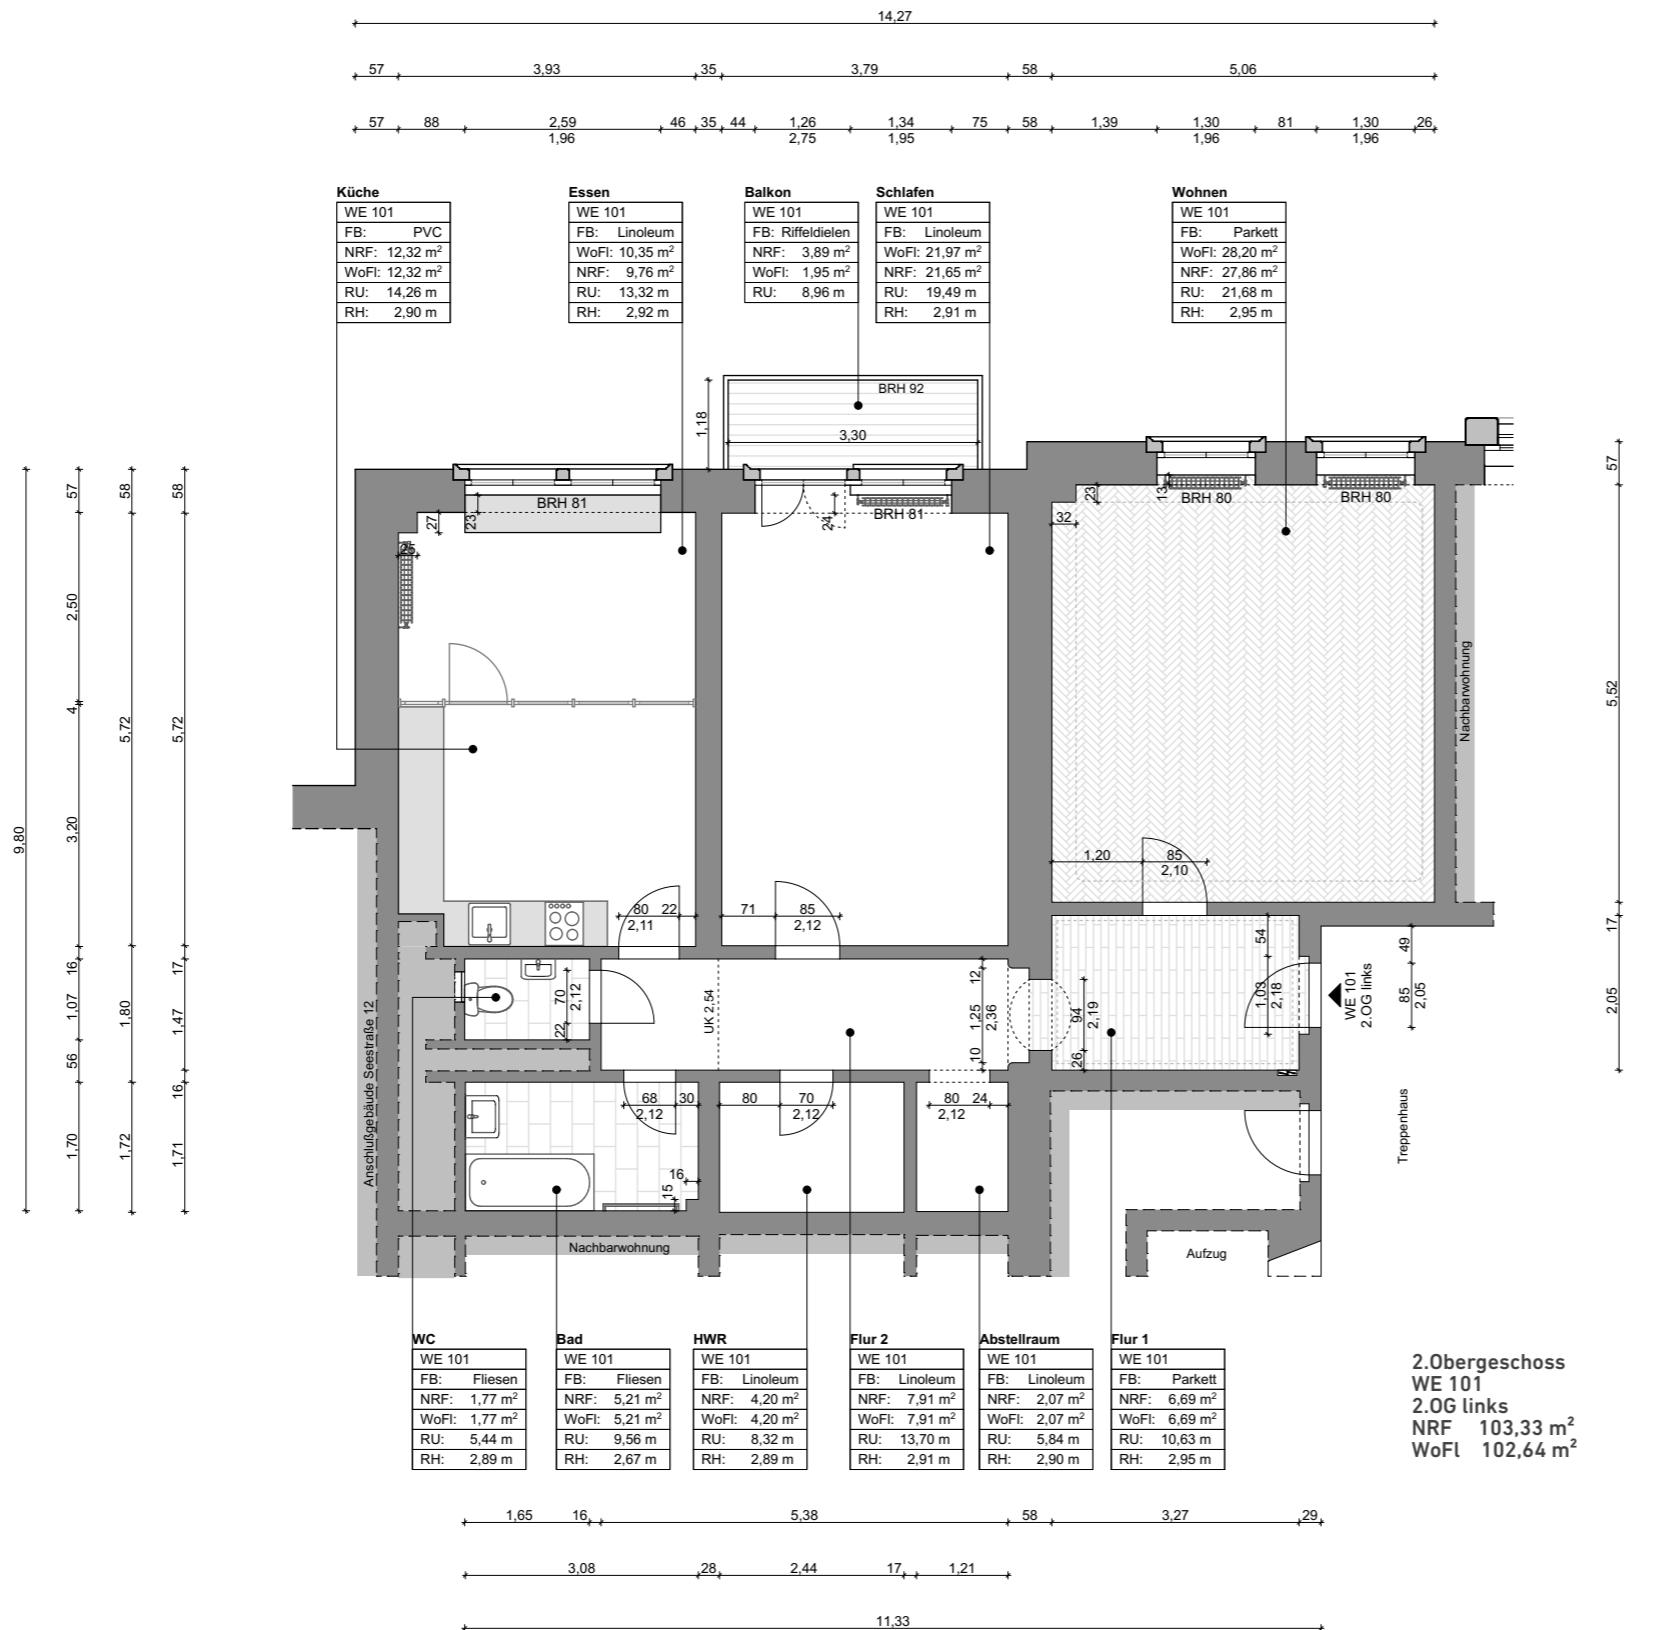

OBJEKTANSCHRIFT

Seestraße 10
01067 Dresden

DARSTELLUNG

WE 101, 2.Obergeschoss links
Maßstab 1:100
Planformat: DIN A3
Datum: 25.10.2023

KONTAKT

Elbcontor GmbH
Quartier Frauenkirche VI
Galeriestraße 22, 01067 Dresden
T +49 (0) 351 656 15 282
F +49 (0) 351 656 15 283
info@elbcontor.com
www.elbcontor.com

HINWEISE

Gemessen wurde mit Leica BLK 360 Laserscanner. Die Messung wurde nicht verformungsgerecht durchgeführt. Abmessungsbezeichnungen der Bauteile können ± 2.0 cm abweichen. Alle Längenangaben verstehen sich als circa Längen. Die Messung der Räume erfolgt in ca. 1.00 m Höhe. Dachkonstruktionen und Fassadendetails wurden nur teilweise gemessen, insofern möglich. Maße sind nicht als Grundlage für die Fertigung von Mobiliar geeignet. Die Ermittlung von jeglichen Flächenarten erfolgte auf Grundlage unseres Aufmaßes. Ferner legen wir die vorgefundene bzw. die vom Auftraggeber mitgeteilte Nutzung zugrunde. Eine Prüfung und Bewertung, ob die ausgeübte bzw. angestrebte Nutzung baurechtlich zulässig oder genehmigt ist, ist hiermit nicht verbunden, worauf ausdrücklich hingewiesen wird.