

Hinterfront zum Garten

Vordere Hofansicht mit Schnitt durch Zwischenbau

Legende:

- vorhanden
- Abbruch
- Neubau


Alle tragenden Bauteile wie Fundamente, Mauerwerk, Decken, Unterzüge, Stützen, Treppen und Dach müssen abbruchsprechend der geprüften stat. Berechnung ausgeführt werden.

Zum Bauschein Nr.


43/75 vom 10. 4. 1975

2. AUSFERTIGUNG

4108 u. Din 52211
Wärme- u. Schall-
technisch.

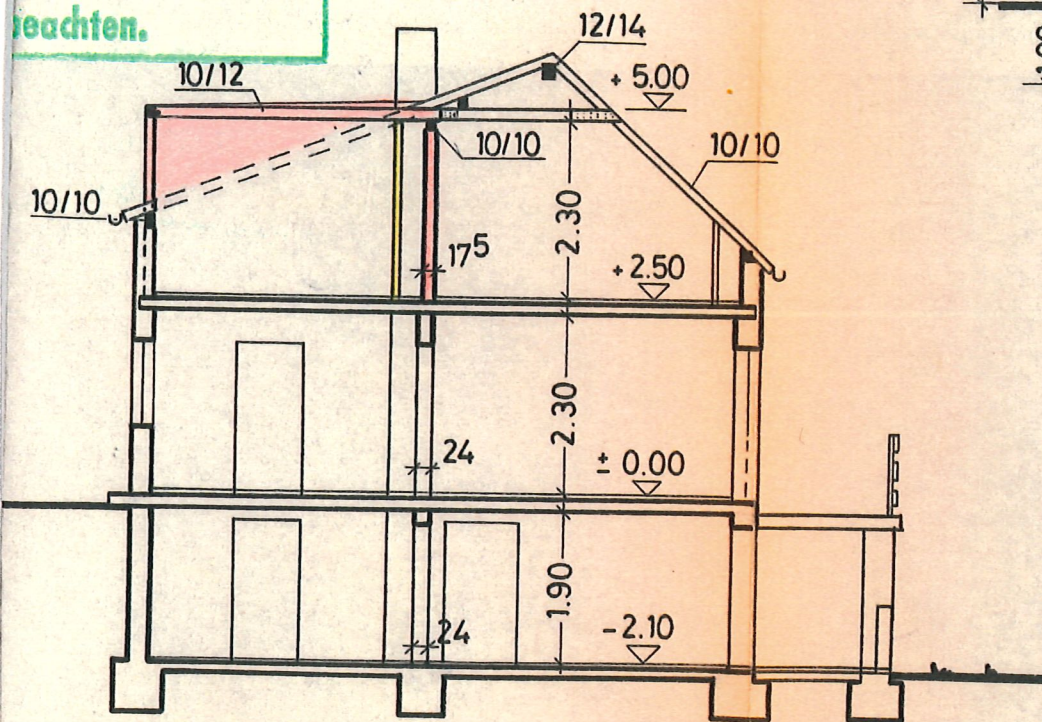

Schnitt A - B

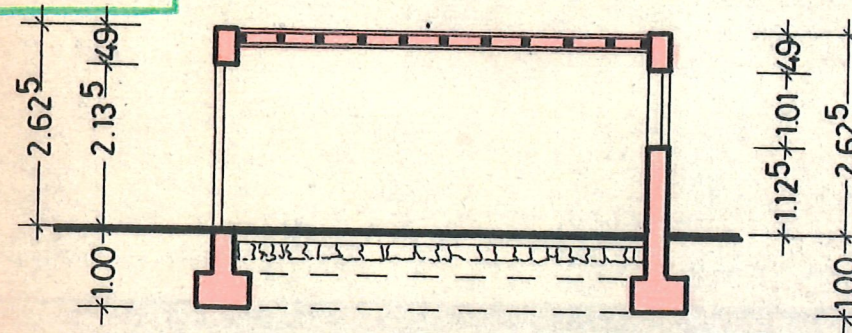

Schnitt C - D

Geprüft und genehmigt
Trier, den 10. 4. 1975
Bauaufsichtsausschuss

Bestandsplan u. Erweiterung d.
Wohnhauses der Frau Käthe Ma
geb. Gnad in 55 Trier, Am Bildst

Bauherrin: Käthe Maxheuer

Trier, den 3. 3. 1975

Planer: Hans Adler
Staatl. gepr. Bautechniker
5503 Konz Triererstr. 40

Trier, den 3. 3. 1975

M: