


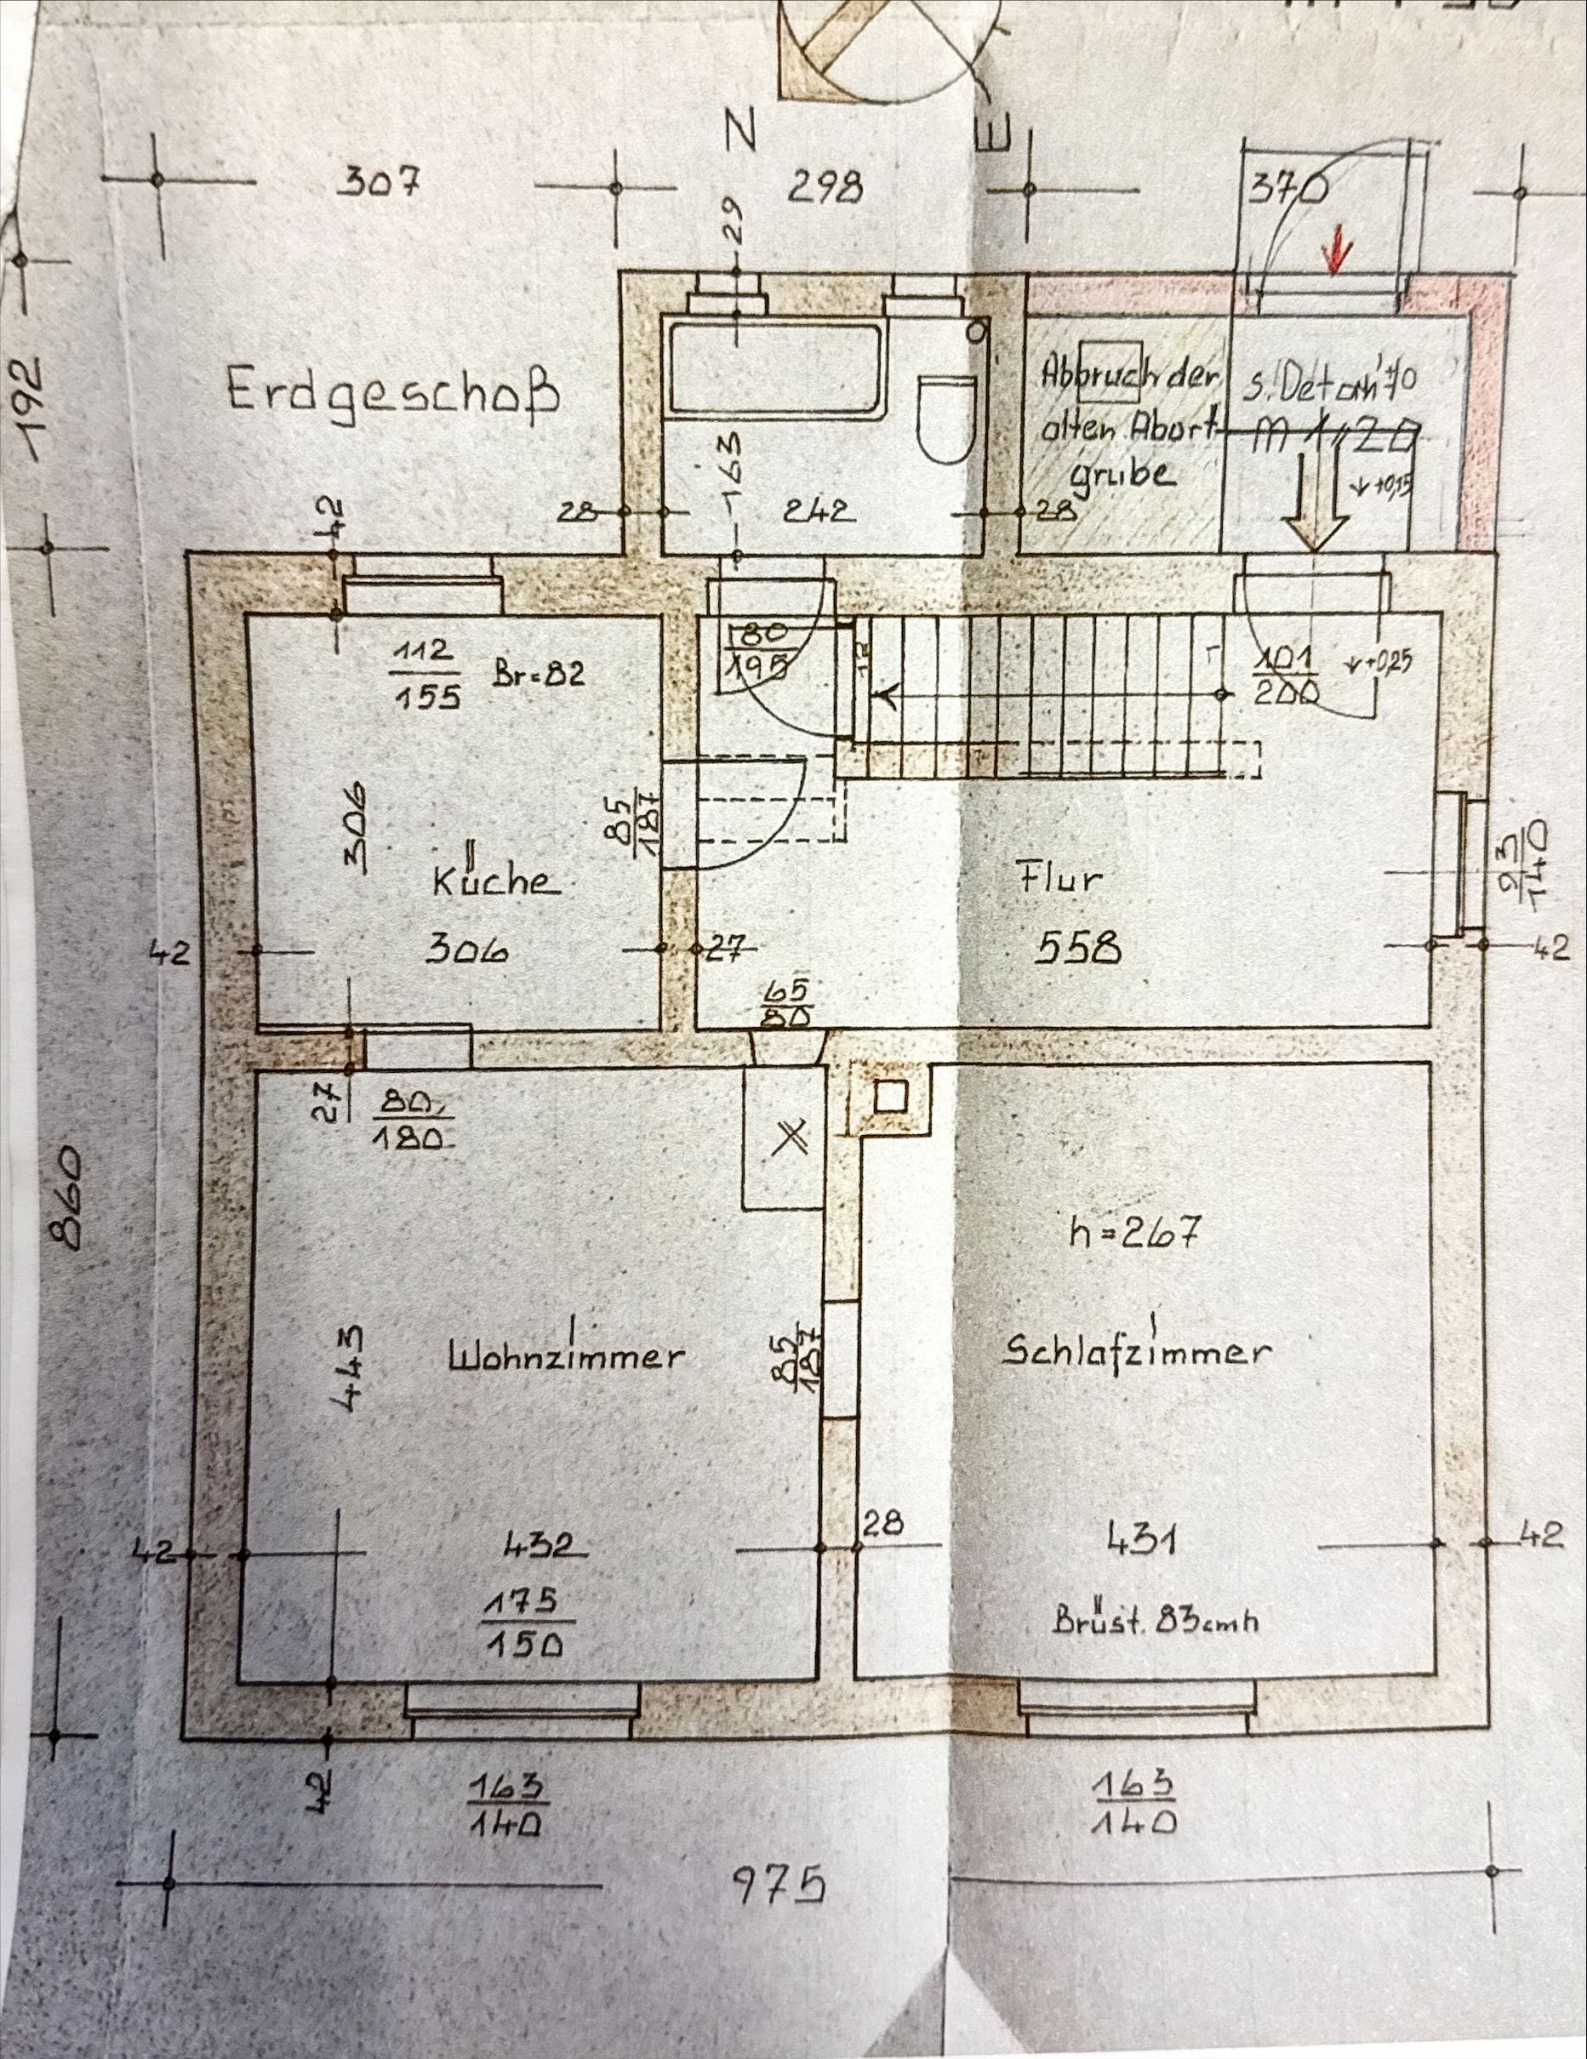

312

298

375

Kellergeschoß

Grube  
verfüllt

s. 10/20

1+10 Stufen 20/25

Keller

570

160

80

25

$h=163$

$h=186$

182

$\frac{45}{50}$

Gitter für

55

$\frac{50}{24}$

Glasziegel


24x24

nicht  
unterkellert!

985

M 1-50

Dachgeschoss

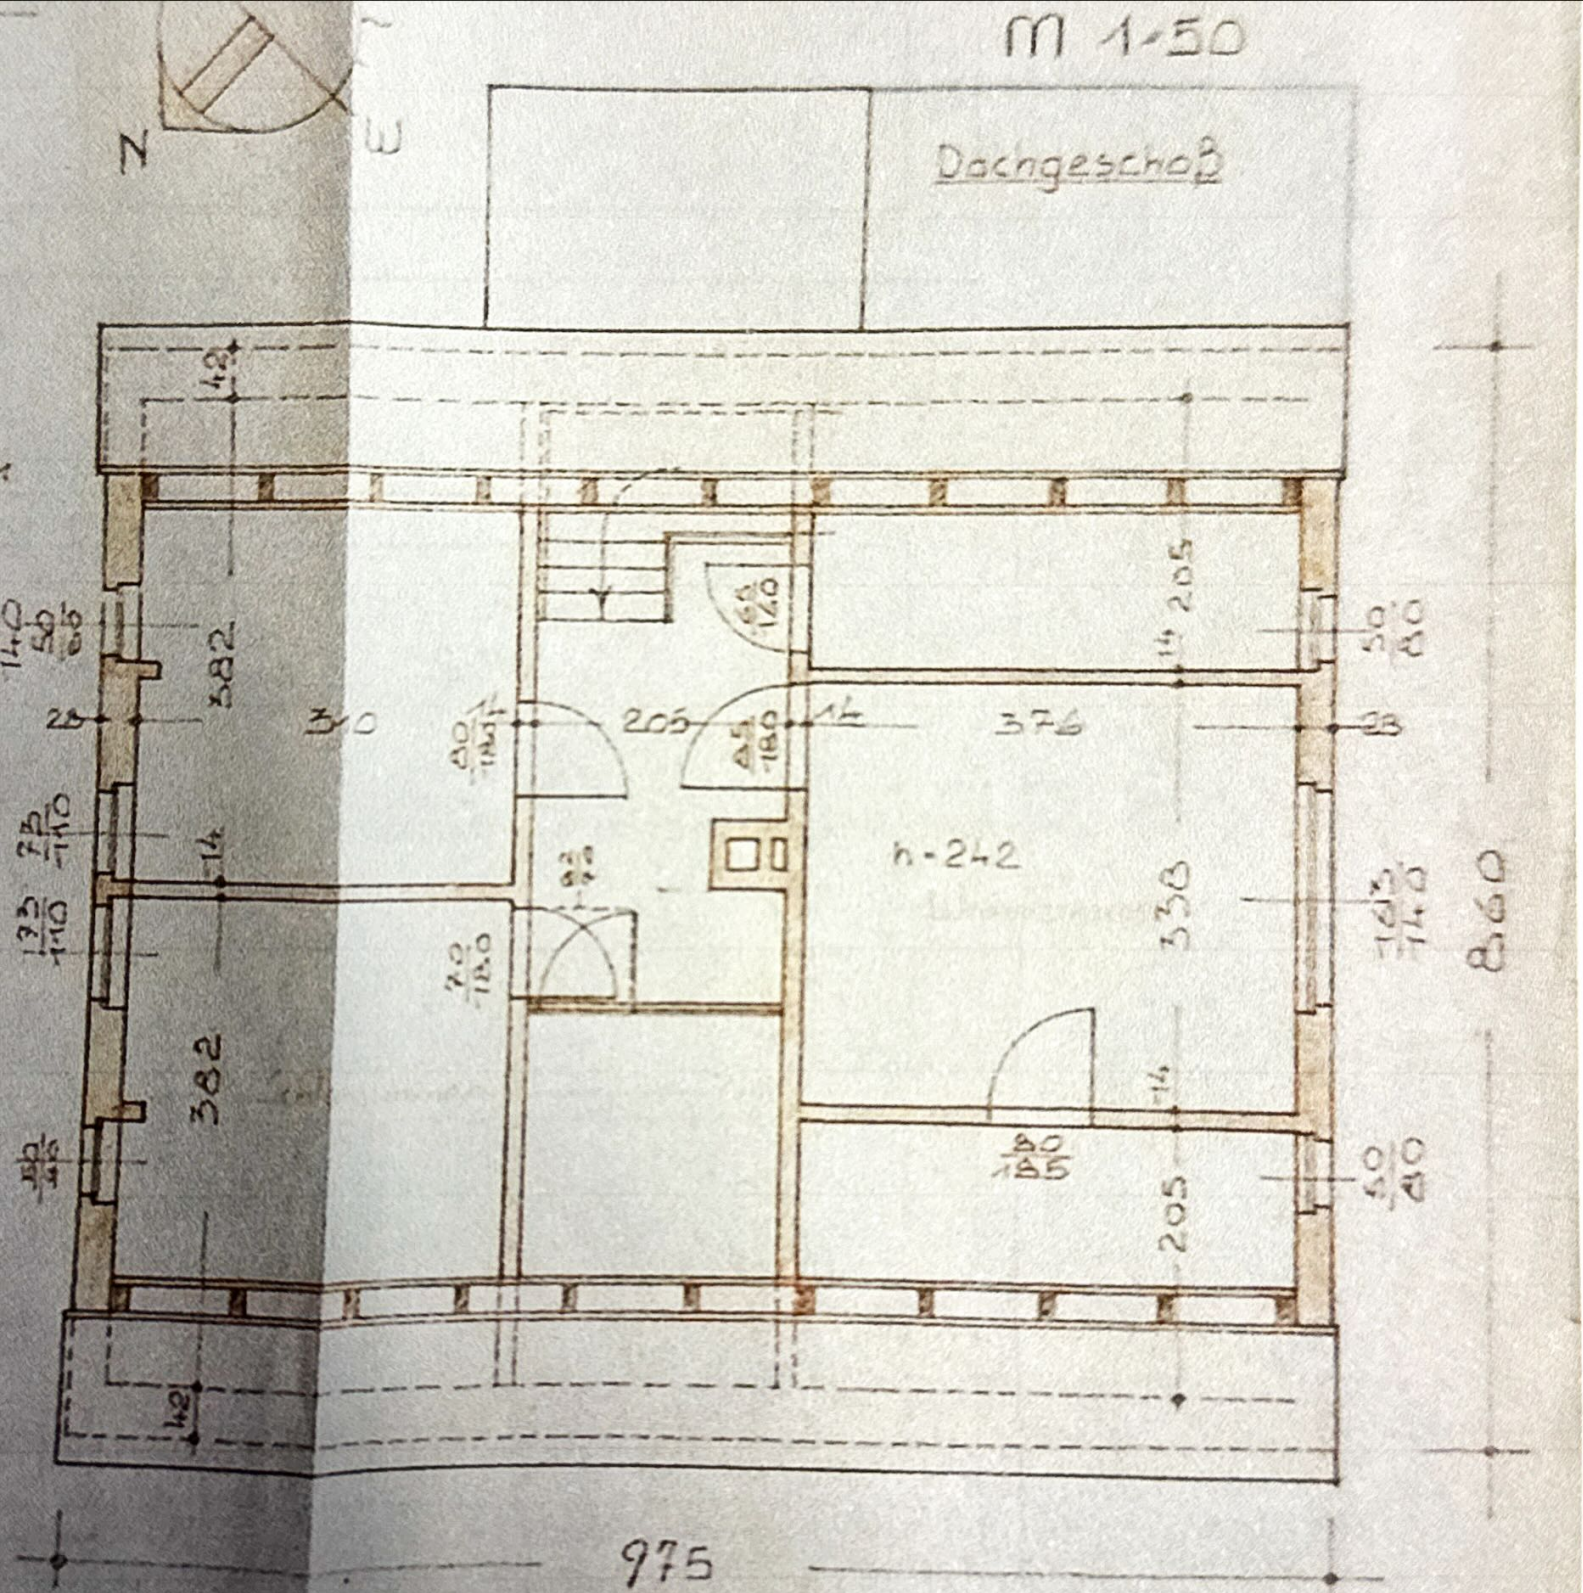

Bestandszeichnung Wohnhaus Buchen  
Adorf / Erz. Klotterbachstr. 2 IV 127

1975

